

Avstyckning från fastigheterna H Ö G S R U M 5 ¹ och 5 ¹³		KARTA Dnr 116/64:H5 i två blad	Uppr år 1964
Söcken Högerums socken		Gösta Malmgren/ T.f. distriktslantmätare.	
Kommun Gärdslösa	Län Kalmar		
Skala		0 10 20 30 40 meter	

AVSTYCKNINGSBESKRIVNING: se akten.



Nyttillkomna gränser: sträckorna 51-52-53-54-55-56-57,
52-56, 60-66, 61-65, 69-70-71-72-73-74-75-69, 70-73,
76-77-78-79-80-81-82-83-84-76, 77-82, 78-81, 88-89-90.

g. 449. År 1964 den 18. dec.
blev å denna karta angivna avstyckning av
övertantmätares i Kalmar län fastställd,
betygar

I övertantmätares ställe
Pavel Frenkel
Bitr. Övertantmätare

Koordinatförteckning: se akten.

- Fig. a1 = R.N:r 5²¹
" a2 = " 5²²
" a3 = " 5²³
" a4 = " 5²⁴
" a5 = " 5²⁵
" a6 = " 5²⁶
" a7 = " 5²⁷
" a8 = " 5²⁸
" a9 = " 5²⁹
" b1 = " 5³⁰
" b2 = " 5³¹
" b3 = " 5³²

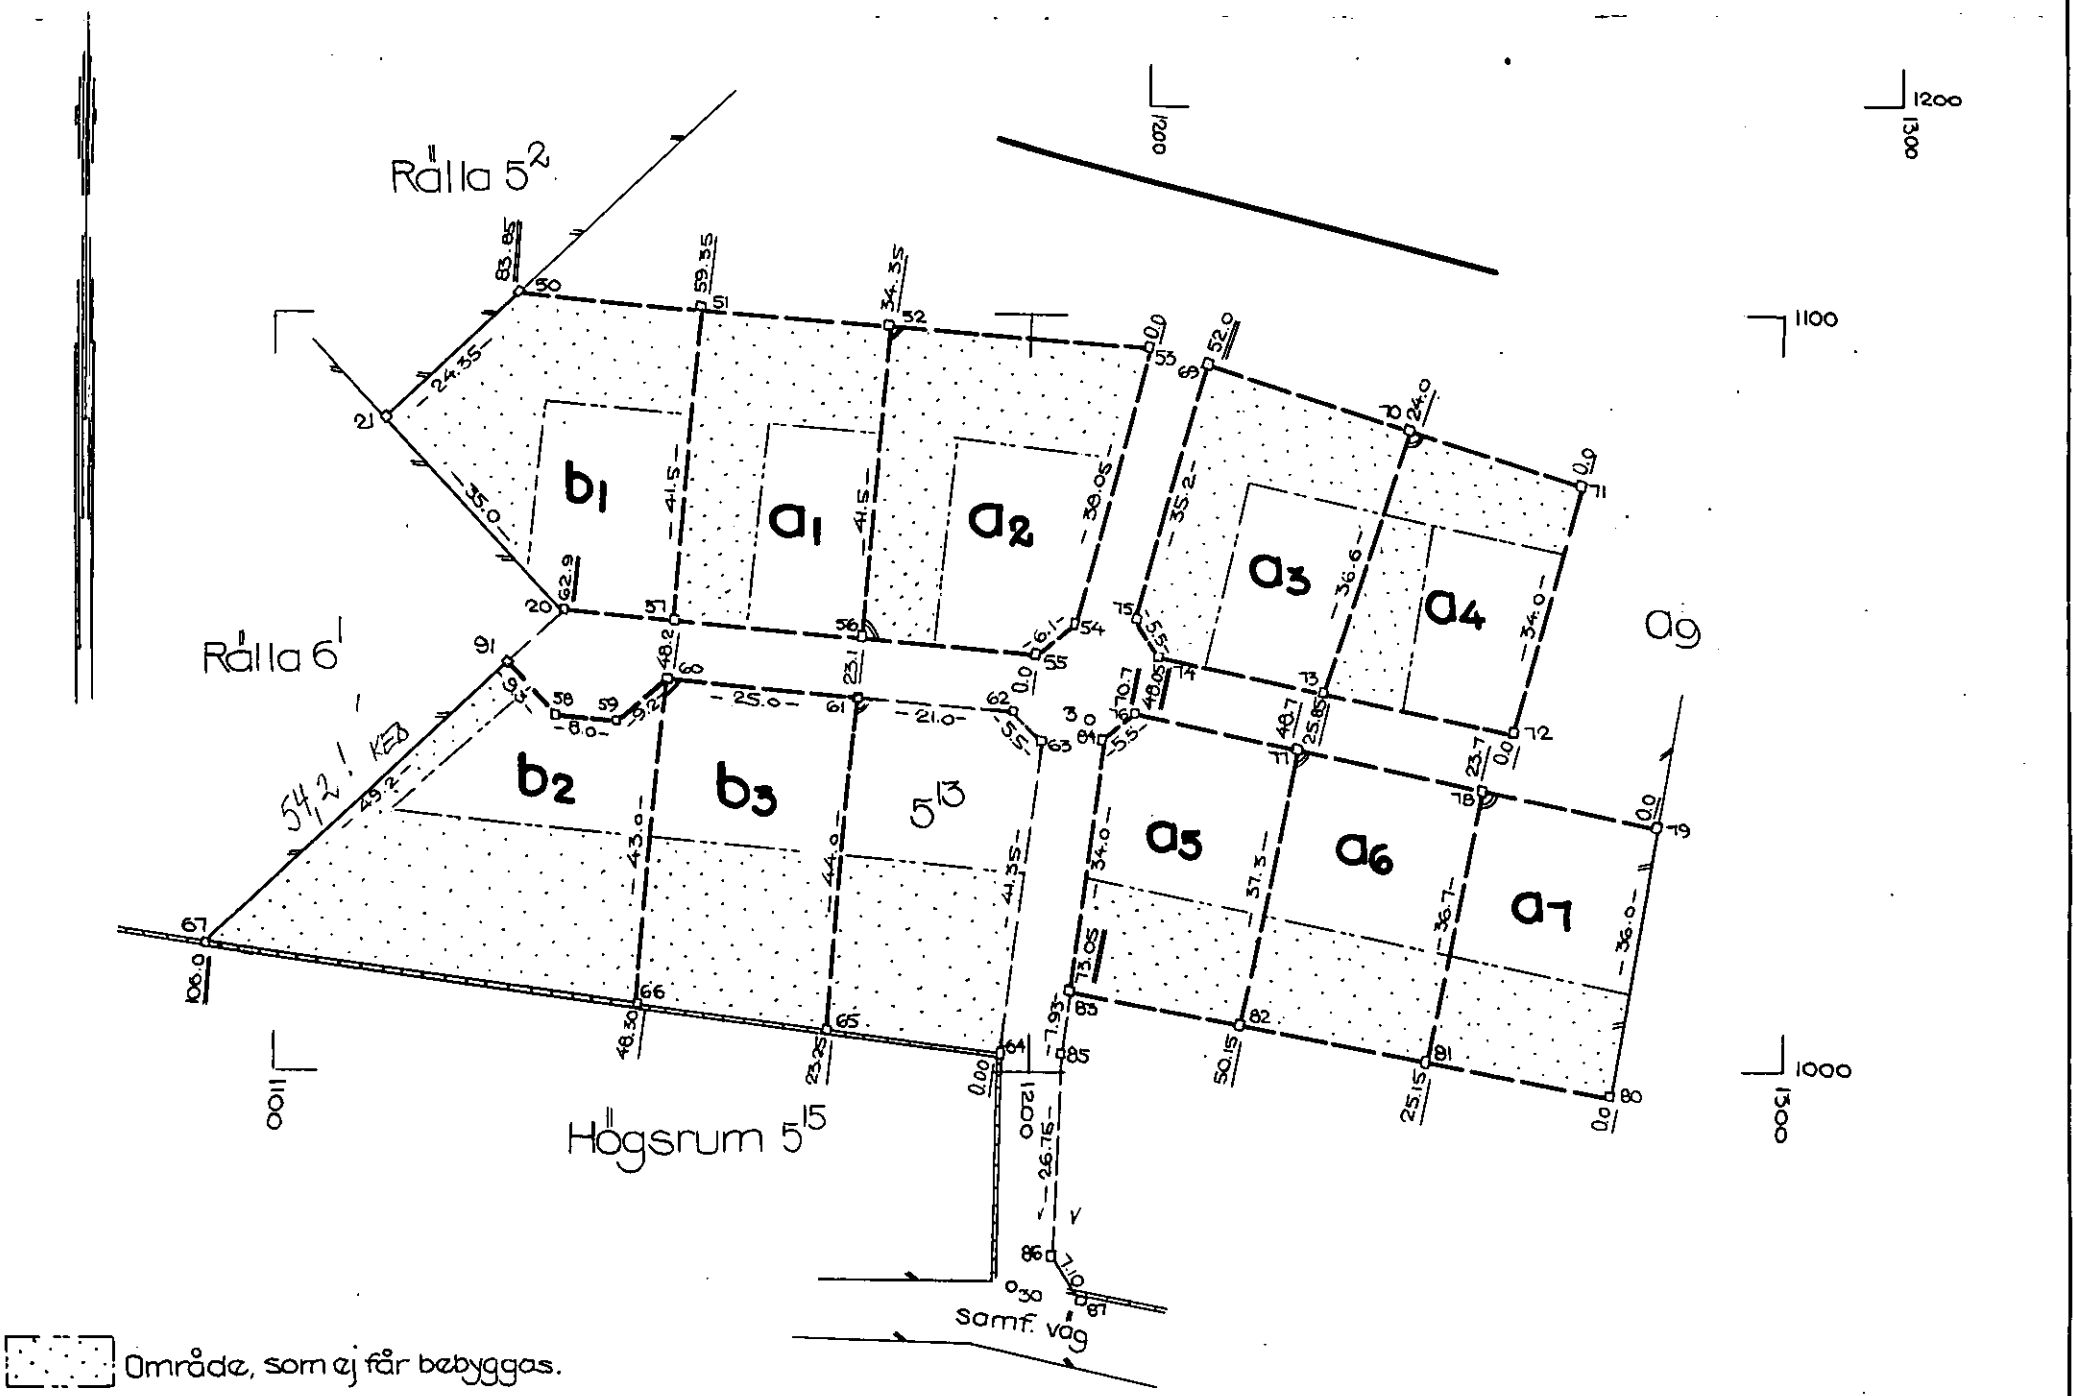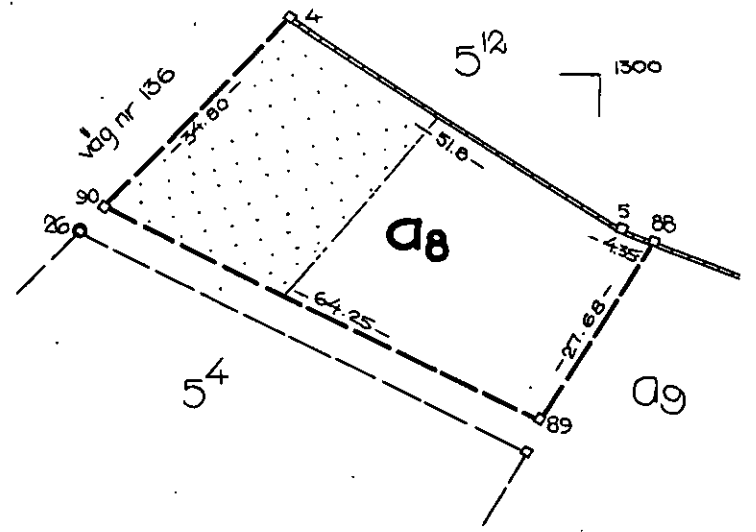

□ Område, som ej får bebyggas.

Signum				
Mätning	Koord. ber	Arealber	Kartering	Ritning
FE	FE	FE	FE	FE