


|                                                                                                  |  |   |                   |
|--------------------------------------------------------------------------------------------------|--|---|-------------------|
| Ärende<br>Fastighetsreglering berörande HÅKNÄS<br>1:6 och 1:33.<br>Avstyckning från HÅKNÄS 1:33. |  | Kommun<br>Norrtälje   | Län<br>Stockholms |
| Registerområde<br>Vätö socken                                                                    |  | Nybildade fastigheter<br>Lotten A = Håknäs 1:123   |                   |
| Förrättningslantmätare<br><i>Åke Halldin</i><br>Åke Halldin                                      |  | Registreringsdatum<br>1974-10-31   |                   |
|                                                                                                  |  | <input checked="" type="checkbox"/> Uppgift om åtgärd<br>förrättningen<br>avsett har införts<br>i fastighetsregistret<br><i>Ornund Westberg</i><br>För fastighetsregistermyndigheten |                   |

|                       |     |                                          |                     |                                                                    |
|-----------------------|-----|------------------------------------------|---------------------|--------------------------------------------------------------------|
| Fastighet, område m m | Fig | Areal hektar, m <sup>2</sup><br>dolareal | ± ändring/<br>summa | Ägare, uppgifter till lokal skattemyndighet och andra anmärkningar |
|-----------------------|-----|------------------------------------------|---------------------|--------------------------------------------------------------------|

FASTIGHETSRÄTTSLIG BESKRIVNING,  
se aktbilaga BE1

TEKNISK BESKRIVNING,  
se aktbilaga BE2

fig 1 till Håknäs 1:123

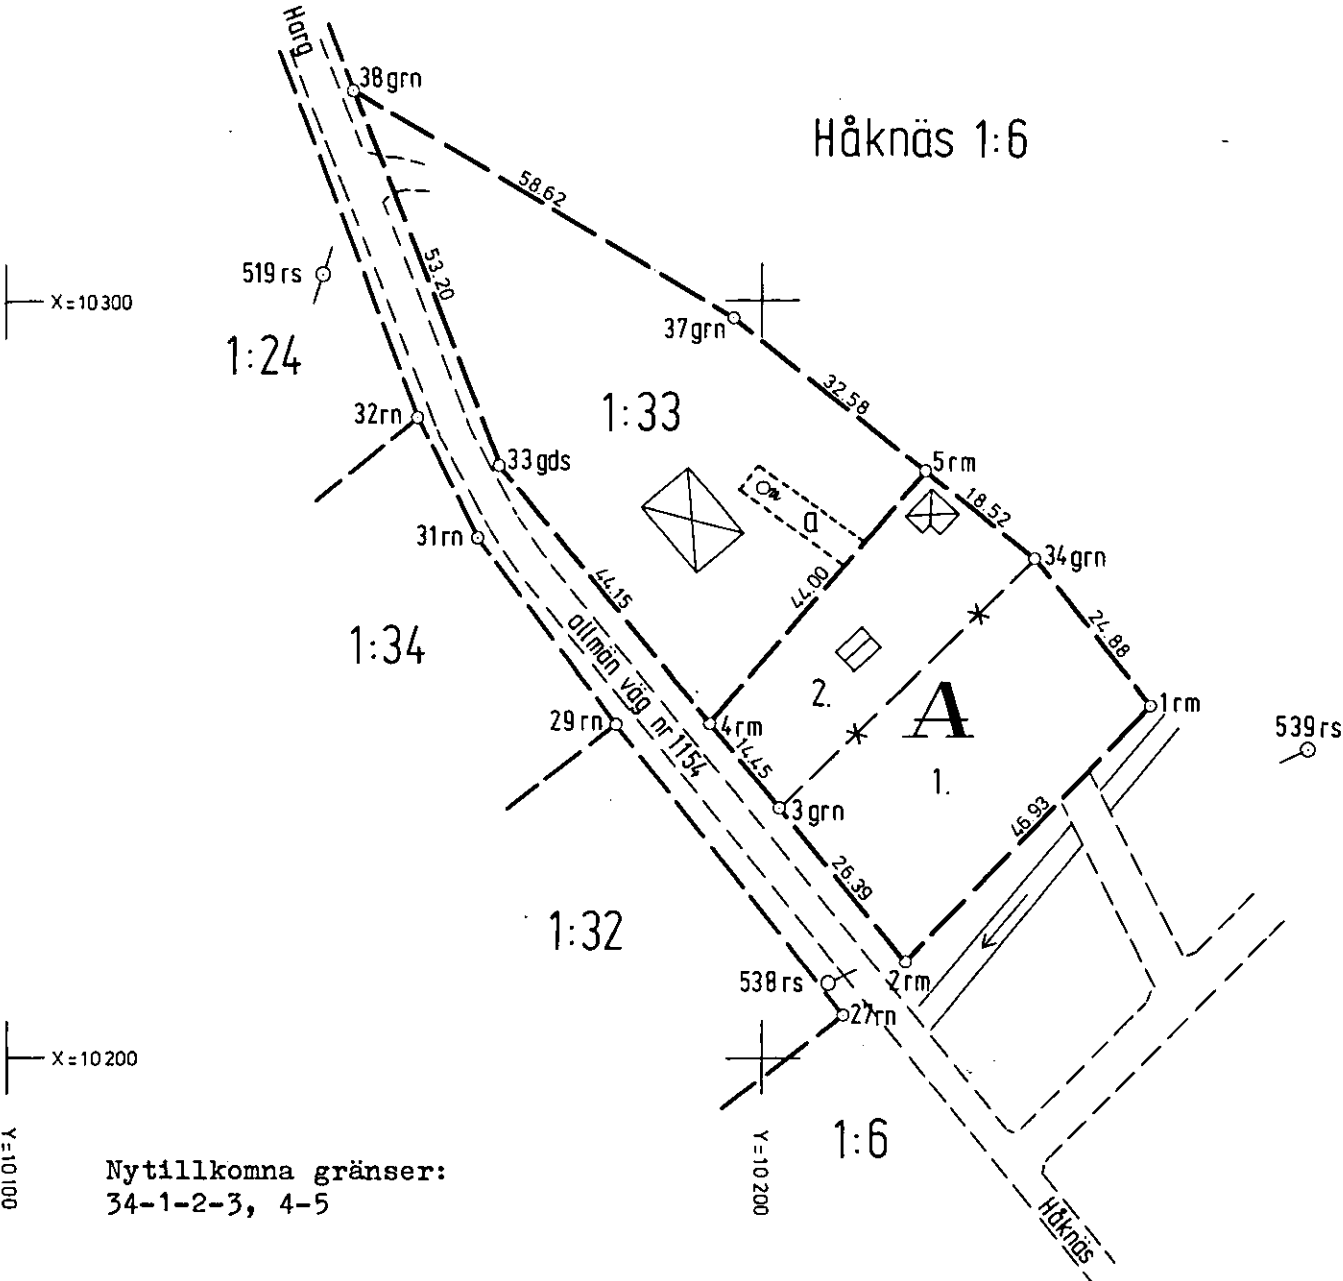

|                 |                                              |                                             |
|-----------------|----------------------------------------------|---------------------------------------------|
| Skala<br>1:1000 | Reg karta, lägesangivning<br>Ek 11965:81, 82 | Framställd genom<br>Nymätning och kopiering |
|-----------------|----------------------------------------------|---------------------------------------------|

|               |                 |                 |                       |
|---------------|-----------------|-----------------|-----------------------|
| Mätning<br>EK | Beräkning<br>EK | Kartering<br>EK | Ritn redigering<br>EK |
|---------------|-----------------|-----------------|-----------------------|

953