

372117

103495

NOHIALJE KOMMUN
Stadsarkitektkontoret


2004-08-30

Diarieplan


Diarier

04/1666

4.45

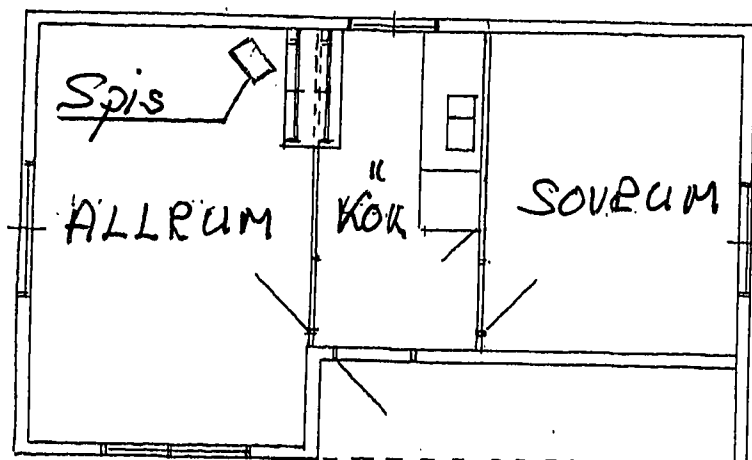

8.00


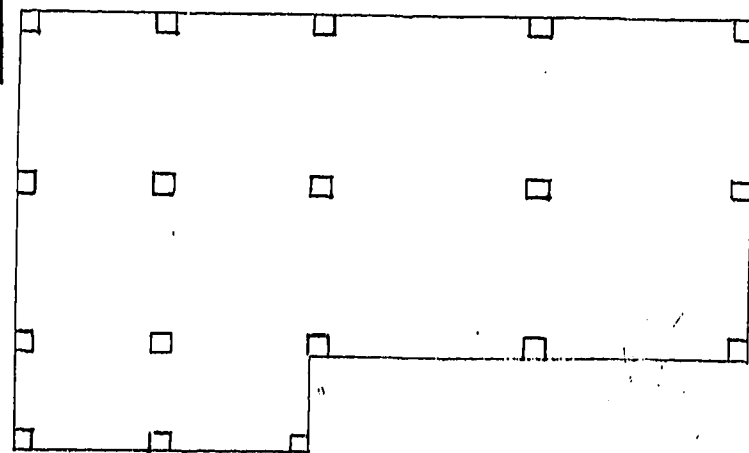


3.45

4.60

Byggsamråd erfordras ej.
Datum: 04/09/17 D995Tore Strömberg
Bygglövschef

Skala 1:50

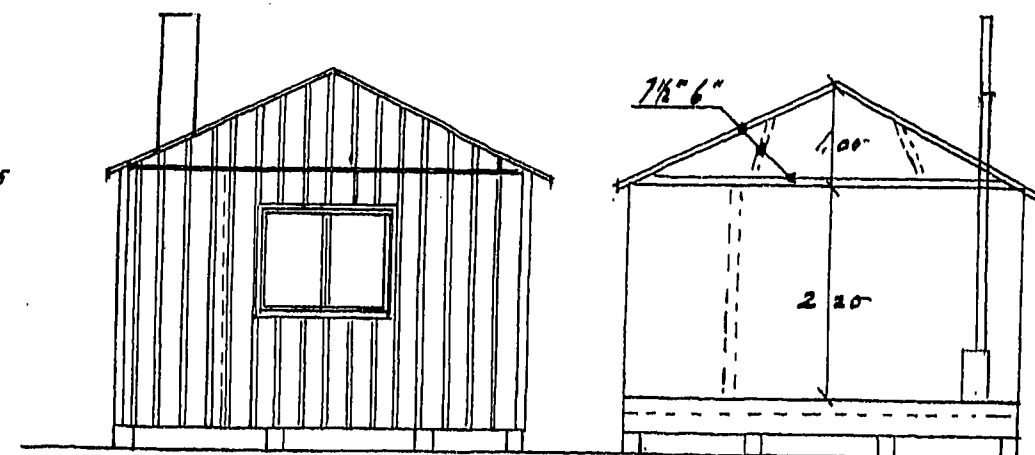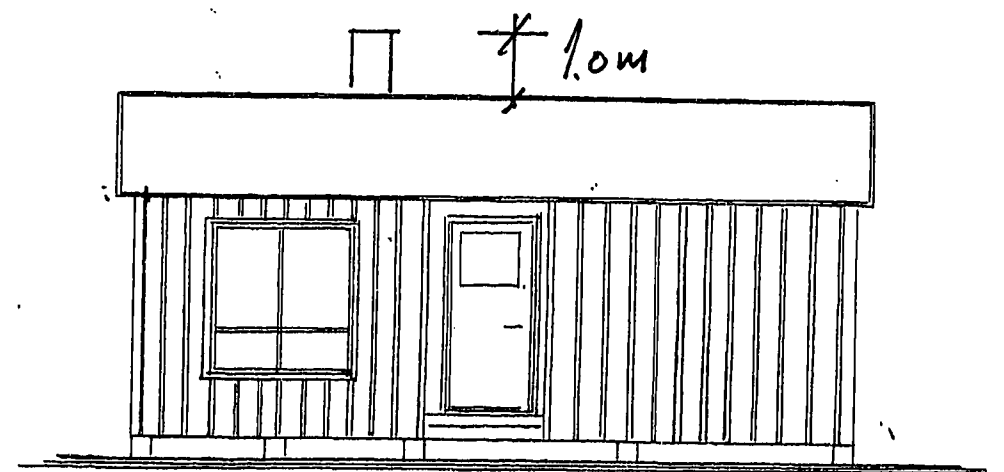

Inst. eldstad

ÅKER 1:60

0 1 2 3 4 5 6 7 8 9 10