

1993-05-19

Gert Söderberg
Sund 2571
742 93 ÖSTHAMMAR

Bygglov

§ 223

Äbl 93-0102

Börstils-Sund 9:3, tillbyggnad garage- Gert Söderberg, Sund 2571, 742 93 Östhammar.

Området omfattas inte av detaljplan eller områdesbestämmelser.

Beredningsutskottet föreslår byggnadsnämnden besluta
att bifalla bygglov.

Bygglovets upphör att gälla om åtgärden inte har påbörjats inom två år och avslutats inom fem år från dagen för beslutet om lov.

Anmälan om ansvarig arbetsledare skall inlämnas till och godkännas av byggnadsnämnden innan arbetet påbörjas.

Plan- och bygglagens (PBL) föreskrift om byggherrens ansvar, PBL 9 kap 1 § första stycket lyder: "Den som för egen räkning utför eller låter utföra byggnads-, rivnings eller markarbeten (byggherren) skall se till att arbetena utförs enligt bestämmelserna i denna lag och enligt föreskrift eller beslut som har meddelats med stöd av dessa bestämmelser. Han skall vidare se till att kontroll och prövning utförs i tillräcklig omfattning..."

Anmälan skall göras till byggnadsnämnden innan arbetena påbörjas och när de slutförts.


Fastighetsägare erinras om skyldigheten vid ny-, till- eller ombyggnad att senast den 15 februari påföljande år till taxeringsnämnden avgiva fastighetsdeklaration för taxering.

Byggnadsnämnden beslutar i enlighet med beredningsutskottets förslag.


Justerandes sign

Utdragsbestyrkande




FASAD MOT VÄSTER

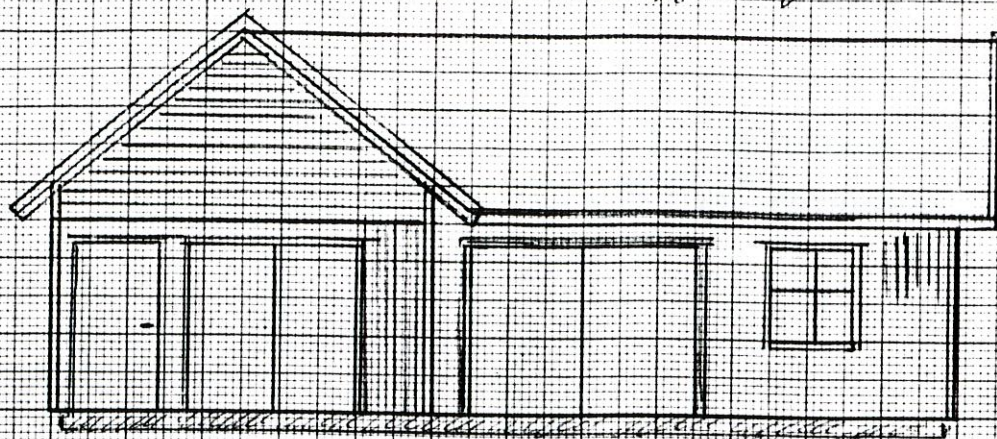

FASAD MOT ÖSTER

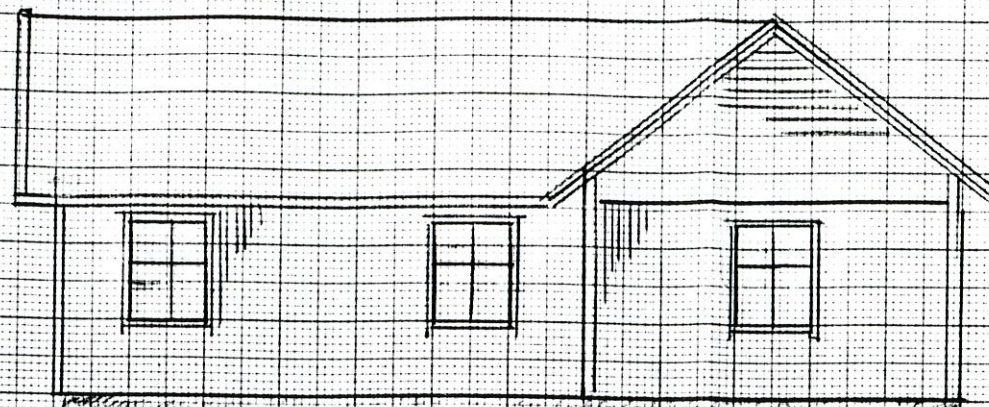

FASAD MOT SÖDER

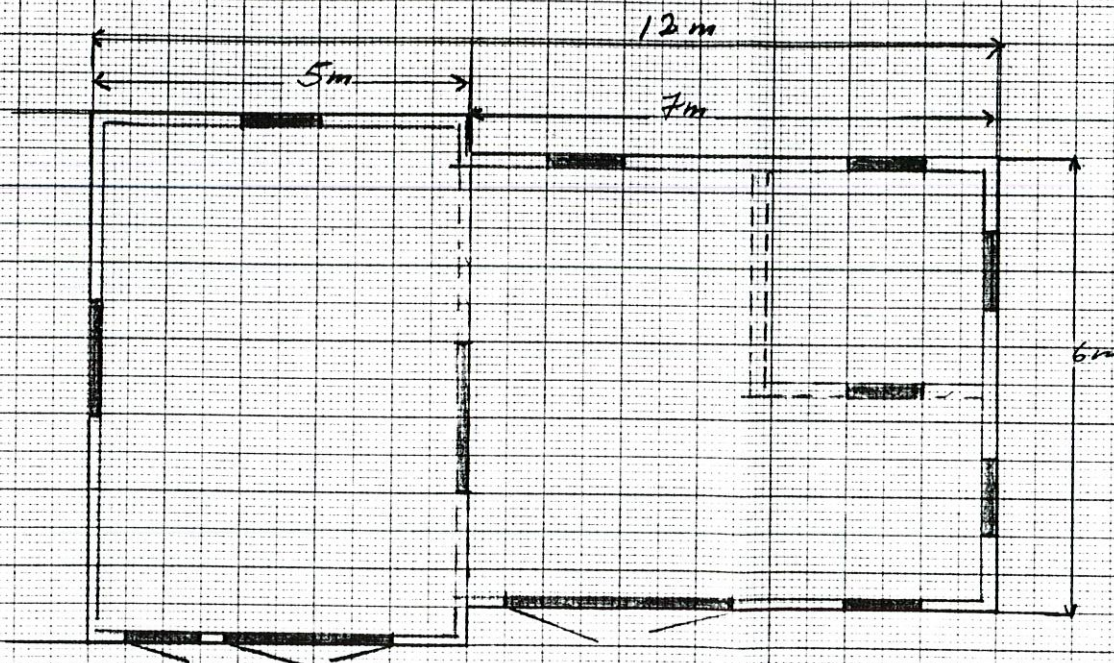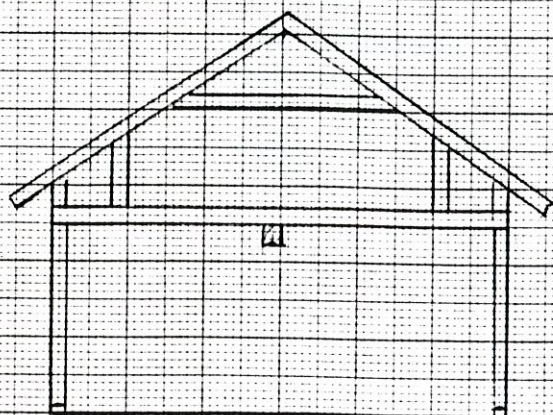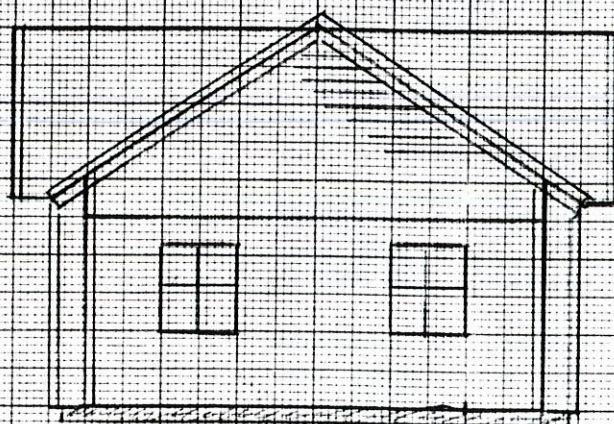

19/5-93 223

AA

SUND 9:3 BÖRSTIL ÖSTHAMMAR.
UTBYGGNAD GARAGE
BYGGARE GERT SÖDERBERG
SKALA 1/100 SUND 24/3-93

Ut-98

Delgivning till

Sökande

Gert Söderberg och
Alice Nyström
P1 2639, Sund
742 00 ÖSTHAMMAR

Sökandens telefon

Byggnadslov

Ärende och beslut

§ 151

Dnr 269/80

Litt 301

Sund 9:3, Boretill, om- och tillbyggnad småhus- Gert Söderberg
och Alice Nyström, P1 2639, Sund, 742 00 Östhammar.

Byggnadslov beviljas.

Allmänna föreskrifter

Se bilaga 1

Ansvarig

arbetsledare

☐ Kompletterande
handlingar

☒ Särskilda
föreskrifter

Inkom den

Anm

9

Gert Söderberg: Godkännes

Anmaning

Sökanden anmanas att om beslutet bevisligen underrätta grannar och andra, som kan
beröras därav

Anmälningar

☒ 1. Påbörjande

☒ 2. Grundbottenbesiktning

☐ 3. Lägesbesiktning

☒ 4. Stombesiktning

☒ 6. Slutbesiktning

Anmälan den

Besiktning den

Anm

8/10 12

Stomme se rapport

Granskning och besiktning, kr

543:-

Nybyggnadskarta, kr

Porto
9:30


Summa avg, kr
552:30

Avgifter



Underskrift

Carl-Eric Nohldén
stadsarkitekt


Solartid
820

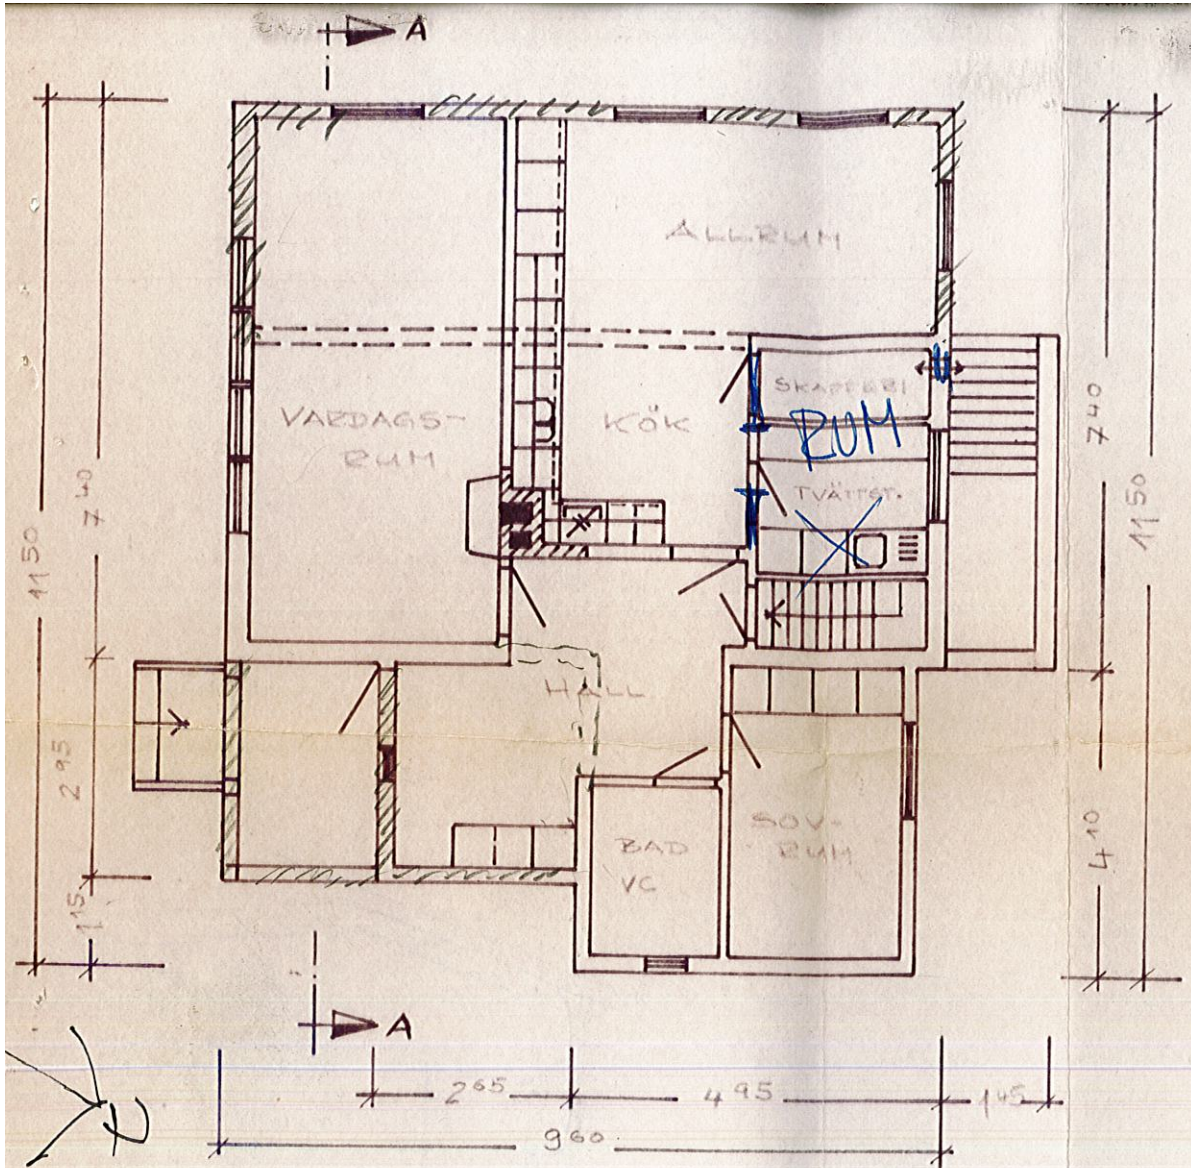


BOTTENPLAN

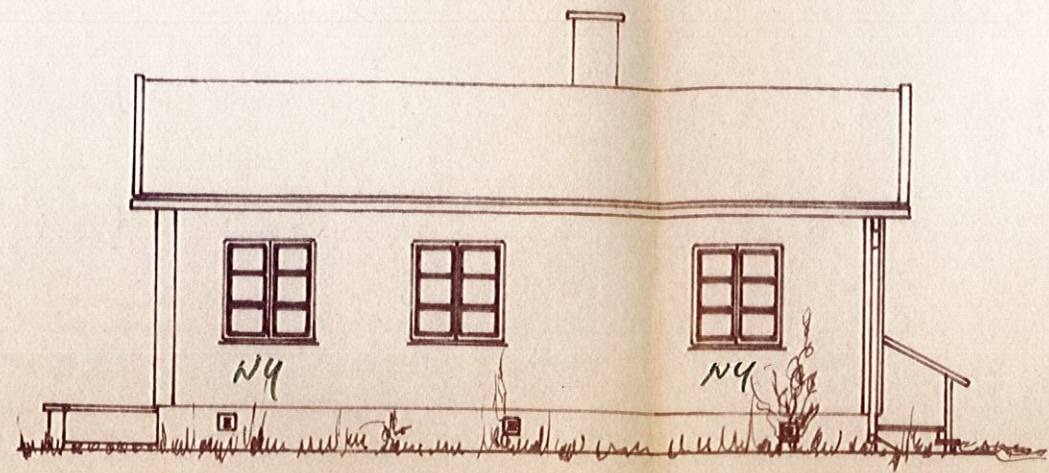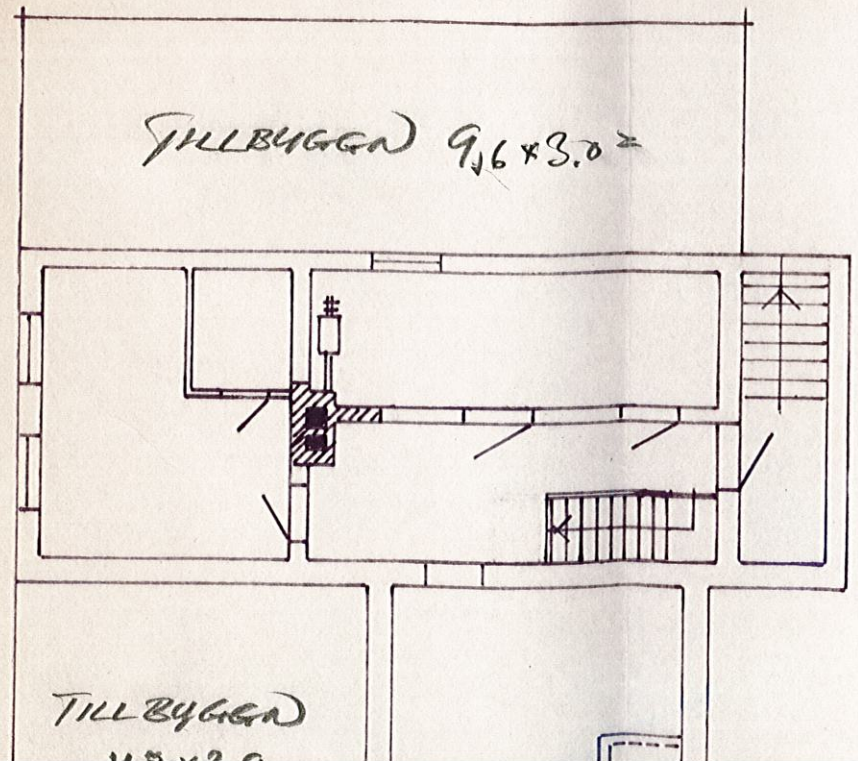


FASAD MOT SYDVÄST

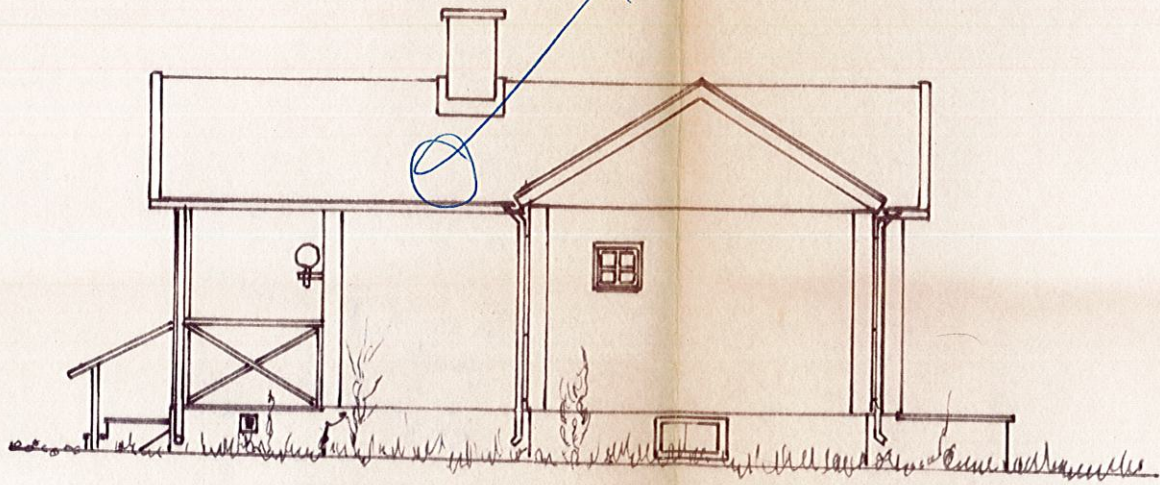

Nytt
FASAD MOT NÖRÖST

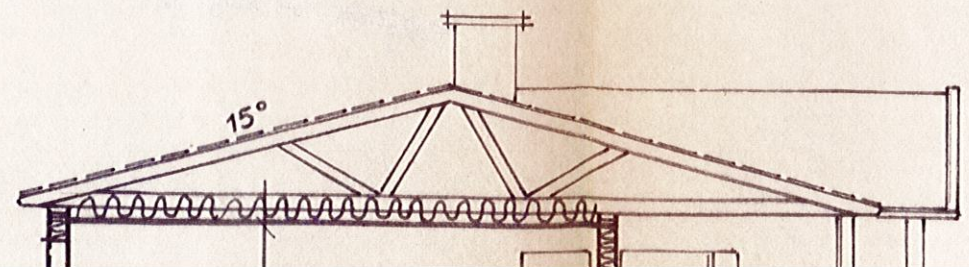


solarinbyggt uppsett
820329

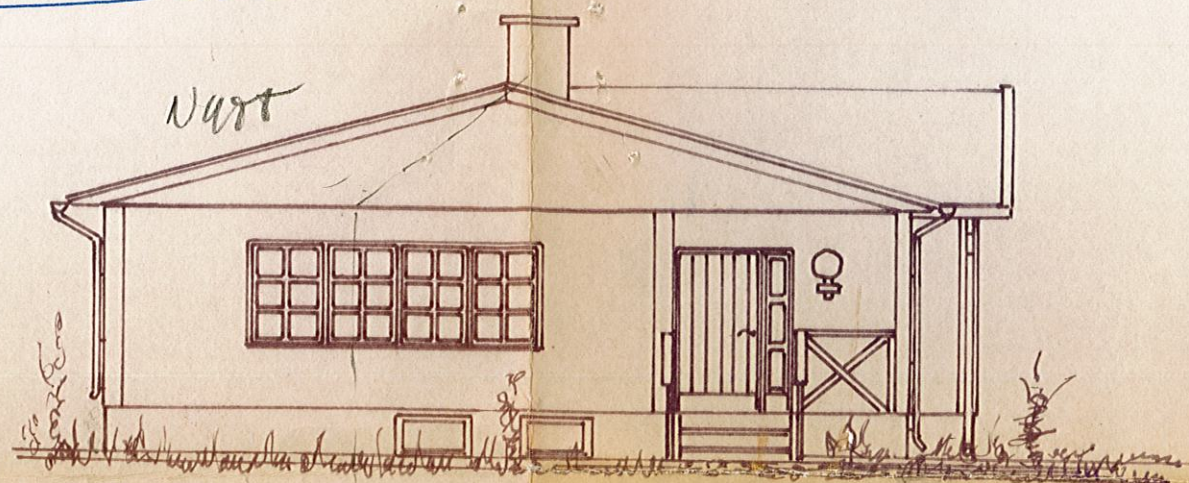

FASAD MOT SYDÖST

lidsparv

hållt bän ordnas
i en med SBN

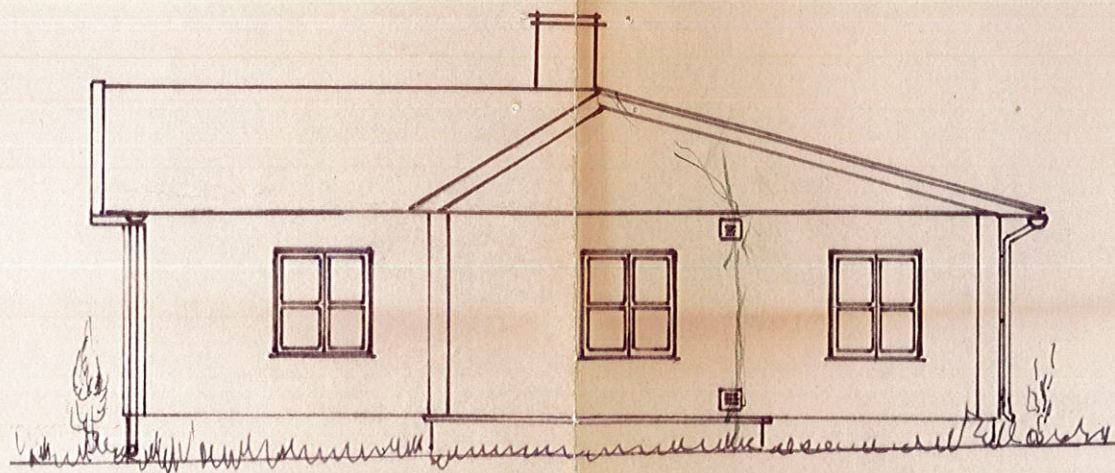


FASAD MOT NORDVÄST



Tillhör Byggnadsnämndens beslut
den 11.3.1981 §151
ÖSTHAMMARS BYGGNADSNÄMND
Raneta Hemman

12 nov. 1964

Byggnadsnämnden i Östhammar

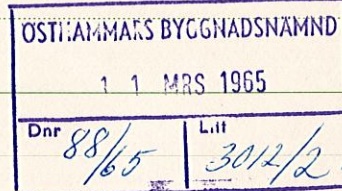

Byggnadsplats och sökande

Fastighetsbeteckning (kvarter och tomtnr, stadsägonnr eller annan beteckning)

Sund 9:1

Fastighetsadress (stadsdel, gatadress eller motsvarande)

Sökandens titel, namn, post- och telefonadress

Mattias Dyrberg, Box 852, Östhammar

Husbyggnad

☒ En-/Två-familjshus	☐ Fler-familjshus	☐ Fritidshus	☐ Uthus
☐ Omfattning Helt ny byggnad	☒ Till-/Påbyggnad	☐ Ombyggnad/Ändringsarb	☐ Schaktning till husb-företag

Annat husbyggnadsföretag

Annat byggnadsföretag

☐ Plank, mur o d	☐ Schaktning, fyllning	☐ Fast cistern o d	☐ Upplag
(Följande är tillämpligt endast inom vissa områden, t ex stadsplaneområde)			
☐ Omfärgning av fasad	☐ Byte av tak-täckn-mat	☐ Skylt, ljusanordn	☐ Rivningsarbete

Övrigt

Statligt bostadslån

☒ söks samtidigt	☐ söks ej	☐ har sökts/beviljats	☐ kommer att sökas
--	----------------------------------	--	---

Anmärkningar

Mattias Dyrberg
(Sökandens underskrift)

Bilagor

Byggnadslovshandlingar	Byggnadsnämndens anteckn	Andra handlingar	Vidaresänd den
☐ Situationsplan		☐ Ansökan om statligt lån	
☐ Huvudritningar (arkitektoniska utformningen)		☐ Ansökan om anslutning till vatten och avlopp	
☐ Konstruktionsritningar		☐ Ansökan om tillstånd att anordna wc	
☐ Värme-, ventilations- och sanitetsritningar		☐ Förhandsanmälan om livsmedelslokaler	
☐ Teknisk beskrivning		☐ Säkerhet för gatukostnadsersättning	
☐ Anmälan om utsedd arbetsledare			
☐ Ansökan om tillstånd betr brandfarlig vara			

Oddkänd av byggnadsnämnden i Östhammar
den... 6... / 4... 19... 65... enl. § 228 i protokollet

Byggnadsnämndens anteckningar

På byggnadsnämndens vägnar