

SLUTRAPPORT



Brunnsnummer 11V038
Ankomstdatum

Datum **2011-06-30**

Beställare XXXXXXXXXX

Telefon **073-844 14 67**

Adress **Nybyn 110**

Postadress **730 70 Västerfärnebo**

Boropl. adress

Postadress

Telefon

Fastighetsbet **Nybyn 1:1**

Län **U-Län**

Kommun **Sala**

Borringen avser: ☒ Hushållsvatten

☐ Annat vatten

☐ Energi (Värmepump)

Vattenmängd uppmätt genom:

☐ Blåsning

☒ Provpumpning

Borring avslutad **2011-06-30**


Uppmätt vattenmängd **800** l/tim

☒ Hydraulisk tryckning

Vattenförande sprickor

m

Kloridhalt **20** mg

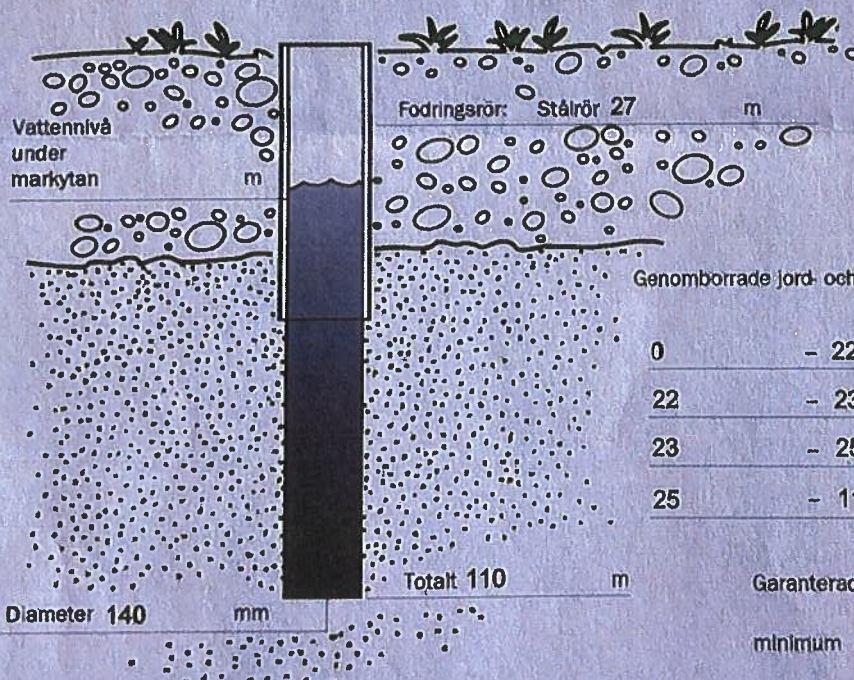

X-koordinat	Top karta
Y-koordinat	Elkon karta
Z-koordinat	Jordartskarta
Övr. kartor	Berggrundskarta

Genomborrade jord- och berglagerdjup under markytan

0	- 22	m Sand
22	- 23	m Grus
23	- 25	m Trasigt berg
25	- 110	m Svart, Gråttberg

Garanterad vattenmängd

minimum **3,6** m³/dygn

Garantitid för vattenmängd och utförande är 2 år från angivet datum. Kvalitetsgarantin gäller 12 månader efter avslutat arbete. Förbehåll för naturkatastrofer eller annan omständighet som entreprenören ej kan råda över.

Med vänliga hälsningar

BGE AB

Tommy Bergman



Medlem i Geotec och certifierade för vatten- och energiborring.

Garanti

KOSTNAD – SÖTVATTEN – FLÖDE

Garantivolymin 3 600 liter/dygn

Maxpris för borrhning inkl stålrör och eventuellt tillrinningsförbättrande

åtgärder 45 000 kr inkl moms

*Om tillrinningen i borrhålet understiger garantivolymin efter avslutat arbete sker ej någon fakturering.
Överstiger kloridhalten i borrhålet 300 mg/liter efter avslutat arbete sker ej heller då någon fakturering.*

SÄRSKILDA BESTÄMMELSER

1. Vi äger rätt att inom 6 månader efter borrhningen vidtaga tillrinningsförbättrande åtgärder. Brunnen får därför under denna tid ej byggas in eller byggas för.
2. Om tillrinningen inom 2 år efter avslutat arbete minskar så att den understiger garantivolymin förbinder vi oss att vidtaga tillrinningsförbättrande åtgärder enligt punkt 1 och 2. Detta tills det att garantivolymin uppnås. Lyckas ej detta krediterar vi fakturerat belopp.
Undantag från detta göres om åtgärder från kundens sida eller åtgärder i grannskapet, såsom sprängningar, utgrävningar etc kan konstateras klart ha minskat vattentillrinningen i kundens brunn.
3. Om kloridhalten efter vattenanalys överstiger 300 mg/liter (detta känns vanligen mycket väl på smaken) förbinder vi oss att vidtaga åtgärder mot detta.
Lyckas det ej krediterar vi fakturerat belopp.
4. Kvalitetsgarantin gäller 12 månader efter avslutat arbete.
5. Kvalitetsgarantin omfattar ej åtaganden beträffande vattenkvalitet annat än ovan angiven kloridhalt.
6. Vid stora uttag ökar risken för saltvatten. Vattenuttag i områden med mycket stor saltrisk bör därför begränsas till garantigrundande vattenvolym per dygn.
7. Vid förekomst av saltvatten kan det vara nödvändigt att plugga eller gluta igen nedre delen av brunnen. Detta innebär att vattenmagasinet därvid minskar.
8. BGE skall godkänna borrhplatsen samt förbehåller sig själv rätten att avgöra vilka borrhdjup som erfordras. Påfordrar kunden annat gäller ej dessa garantier.
9. En förutsättning för garantiernas tillämpning är att farbar väg finns fram till borrhplatsen samt vid borrhplatsen även tillgång till 220 v. Detta för genomförande av de eventuella åtgärder enligt punkt 1, 2 och 3.



Medlem i Geotec och godkänd borrhare.

