

Norrtälje lantmäteridistrikt

1973

116/73 AB1 KA


Ärende Avstyckning från ÖSTERNÄS 2:24.		Kommun Norrtälje	Län Stockholms
Registerområde Rådmansö socken		Nybildade fastigheter Lotten A = R.N:r 2:33, B = R.N:r 2:34	
Förrättningslantmätare <i>Olof Lahlqvist</i> Olof Lahlqvist		Registreringsdatum 1973-09-13	
		☒ Uppgift om åtgärd förrättningen avsett har införts i fastighetsregistret <i>Gunnar Westberg</i> För fastighetsregistermyndigheten	
Fastighet, område mm	Fig	Areal hektar, m ² delareal	± ändring/ summa
Ägare, uppgifter till lokal skattemyndighet och andra anmärkningar			

FASTIGHETSRÄTTSLIG BESKRIVNING,
se aktbilaga BE

TEKNISK BESKRIVNING

Koordinatförteckning

Punkt nr	x	y
gp 30	627,58	321,43
" 31	673,23	338,00
" 32	695,13	346,16
" 41	706,97	350,28
" 49	717,93	312,96
" 51	640,20	282,76
" 52	678,65	297,70

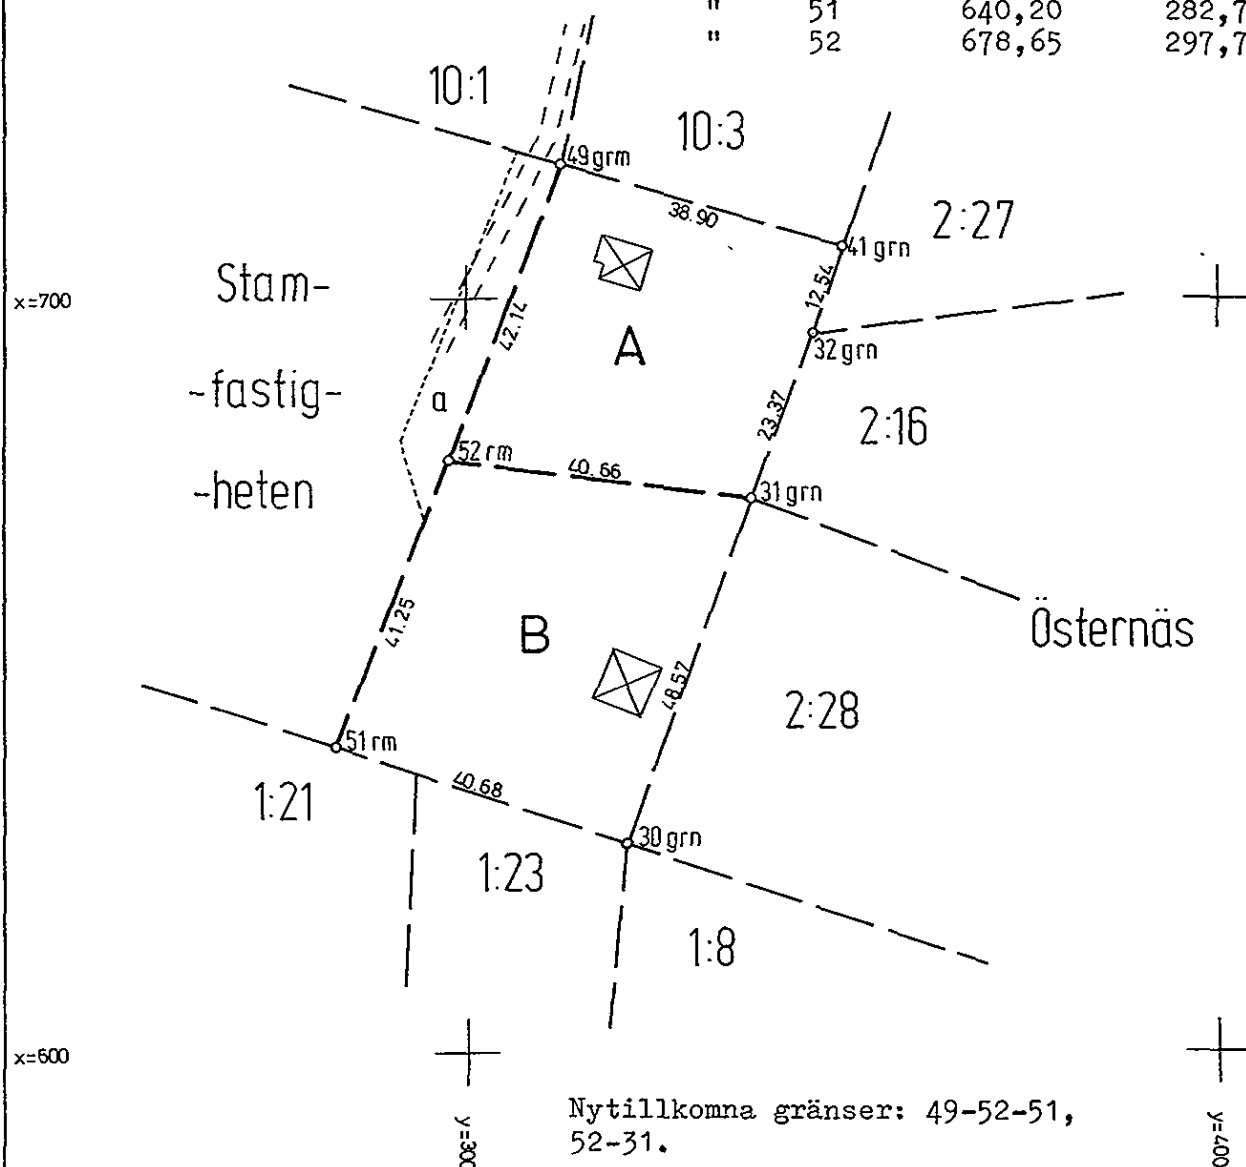

Skala 1:1000	Reg karta, lägesangivning Ek 11955:18, 28	Framställd genom Nymätning och kopiering
-----------------	--	---

Mätning	Beräkning	Kartering	Ritn redigering
---------	-----------	-----------	-----------------

BW BW BW

1700