

SERVITUT

Undertecknad ägare till fastigheten Gunneby 1:138 i Dalby socken, Torsby kommun, medger härigenom nuvarande och framtida ägare till fastigheterna Gunneby 1:274 och 1:275 i Dalby socken, Torsby kommun, att för all framtid nyttja tillfartsväg över förstnämnda fastighet fram till sistnämnda fastigheters tomtgräns.

Till säkerhet för den upplåtta servitutsrätten medges inskrivning i fastigheten Gunneby 1:138, Dalby socken, Torsby kommun.

Sysslebäck den 1 december 1986



INSKRIVNINGSMYNDIGHETEN
I SUNNE DOMSAGA

Ink 17. 12. 86

Nr 13209

Bevittnas:



nde/



/adress/



/adress/



Fotokopians överensstämmelse med
original et intyga:

[Signature]

1972

157/72

KA

Karta 157/72
Kartstykning från GUNNEBY 1:138

Kommun

Finnskoga-Dalby

Län

Värmland

Nybildade fastigheter

1:274 1:275

Registreringsdatum

Dnr

21.7.1972

2457/72

☒ Uppgift om åtgärd för rättningen avsett har införts i fastighetsregistretLARS ÅBERG
Överlantmätare
För fastighetsregistermyndighetenKartområde
Dalby socken

Kartområde m m

Fig

Areal hektar

delareal

± ändring/summa

Ägare, uppgifter till lokala skattemyndighet och andra anmärkningar

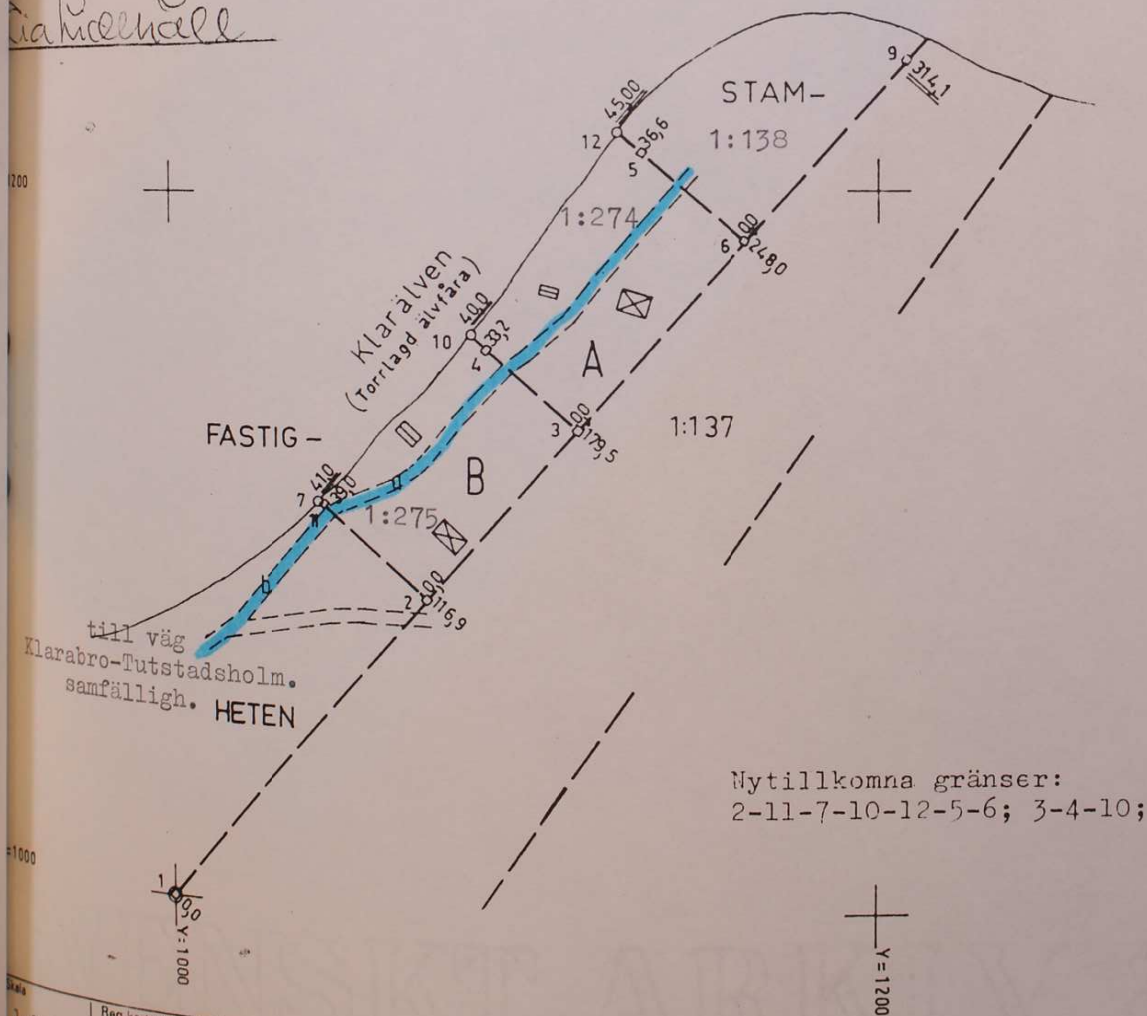
FASTIGHETSRETTSLIG BESKRIVNING,
Kartbil BE 1

TEKNISK BESKRIVNING

Koordinatförteckning

Pkt nr	x	y
1 grn	1000,00	1000,00
2 rm	1087,73	1077,34
3 "	1134,67	1118,73
4 "	1156,59	1093,86
5 "	1210,19	1136,57
6 "	1186,01	1163,99
9 grn	1235,65	1207,75
11 rm	1113,52	1048,09

Lokalt system

Kartkopier
Kartstyrkes åtgärdsplan
Kartstyrkesplan

1:2000

Reg karta, lägesangivning

Fk 13287:03

Framställd genom

Nymätning

Mätning

Beräkning

Kartering

Rätt redigering

EN

EN

EN

-

SERVITUT

Undertecknade ägare till fastigheterna Gunneby 1:274 och 1:275 i Dalby socken, Torsby kommun, medgiver härigenom nuvarande och framtida ägare till fastigheten Gunneby 1:138 i Dalby socken, Torsby kommun, att för all framtid nyttja befintlig väg över fastigheterna Gunneby 1:274 och 1:275. 101

Till säkerhet för den upplåtna servitutsrätten medgives inskrivning i fastigheterna Gunneby 1:274 och 1:275, Dalby socken, Torsby kommun.

Sysslebäck den 1 december 1986

INSKRIVNINGSMYNDIGHETEN
I SUNNE DOMSAGA

Ink 17. 12. 86

Nr 13210

Fotokopians överensstämmelse med
originalen intyga:

Ulagum