


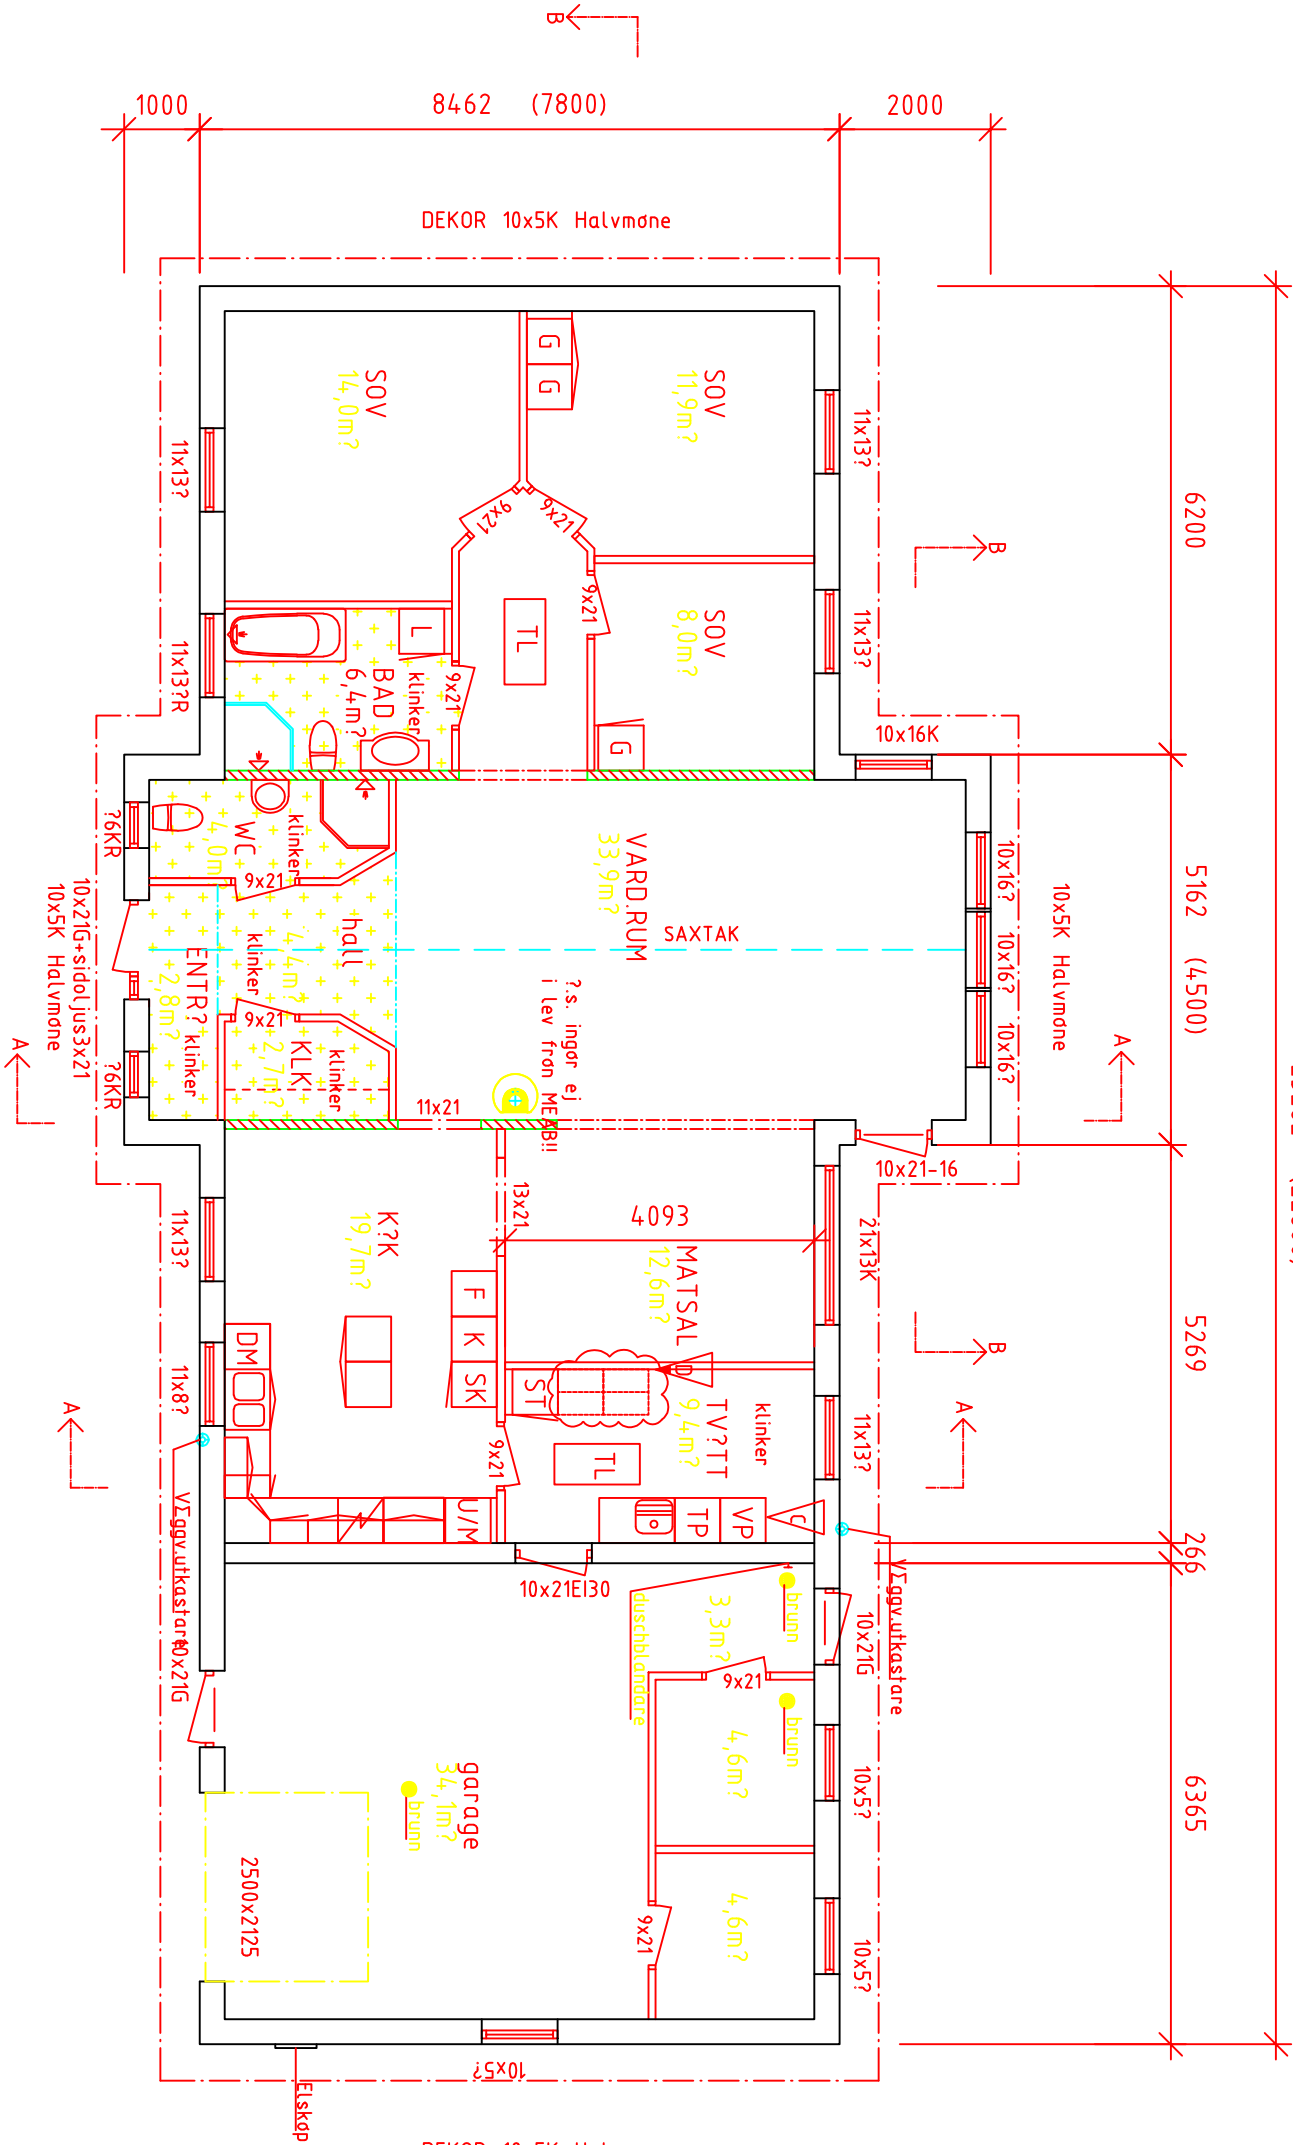

ENTR?PLAN
GOLVYTA: 140,6 m?
BYGGAREÅ: 212,3m?

===== = INF?LLD BALK
===== = SYNLIG BALK INKL?DD
===== = B?RANDE V?GG

K = FAST F?NSTER
? = ?PPNINGSBART F?NSTER
R = R?GLAS

RELATIONSRTNING
ARBETSRTNING
F?RR?GNINGSUNDERLAG
BYGGLOVSRTNING
F?RHANDSKOPIA



Mj?b?cks Entrepren?d AB
512 65 Mj?B?CK
Tel. 0325-61 81 00 Fax. 0325-61 81 80
www.mj?b?cksentrepren?d.se

Denna ritning ?r v?r egendom. Obeh?rigt anv?ndande beivras enligt lag.

RTAD AV	KONSTRUERAD AV	GRANSKAD AV
Waleria H		

Mj?b?ck 2008/04-11

D		bΣnkar		WH	2008/10-09
C		TvΣtt,d?rr		WH	2008/08-19
B		TvΣtt		LG	2008/06-11
A		enl. k?ks rit.		WH	2008/04-25
BET	ANT	ÅNDRINGEN	AVSER	SIGN	DATUM

Galt?s 4:6	SKALA 1:100
Falkenberg?s kommun	
BYGGHERR? Solveig Ivarsson	
Plan	
ARBETSNUMMER 6430	RITNINGSNUMMER H-01-1
	ANDR. BET D