

Ärende:
Avstyckning från
VÄSSBY VÄSTRA 1:16
Registrationsråd:
Förrättningslantmätare:
Thomas Johansson

Kommun: Län:
Borgholm Kalmar
Nybildade fastigheter: Västby Västra 1:71 - 1:94
Registreringsdatum
1977-08-04


x Uppgift om åtgärd
förrättningen avsett
har införts i fas-
tighetsregistret

Thomas Johansson
För fastighetsregistermyndigheten

FASTIGHETSÄTTSLIG BESKRIVNING
aktbilaga BE 1

TEKNISK BESKRIVNING
aktbilaga BE 2

Lotten A - Z = R.N:r Västby Västra 1:71 - 1:94

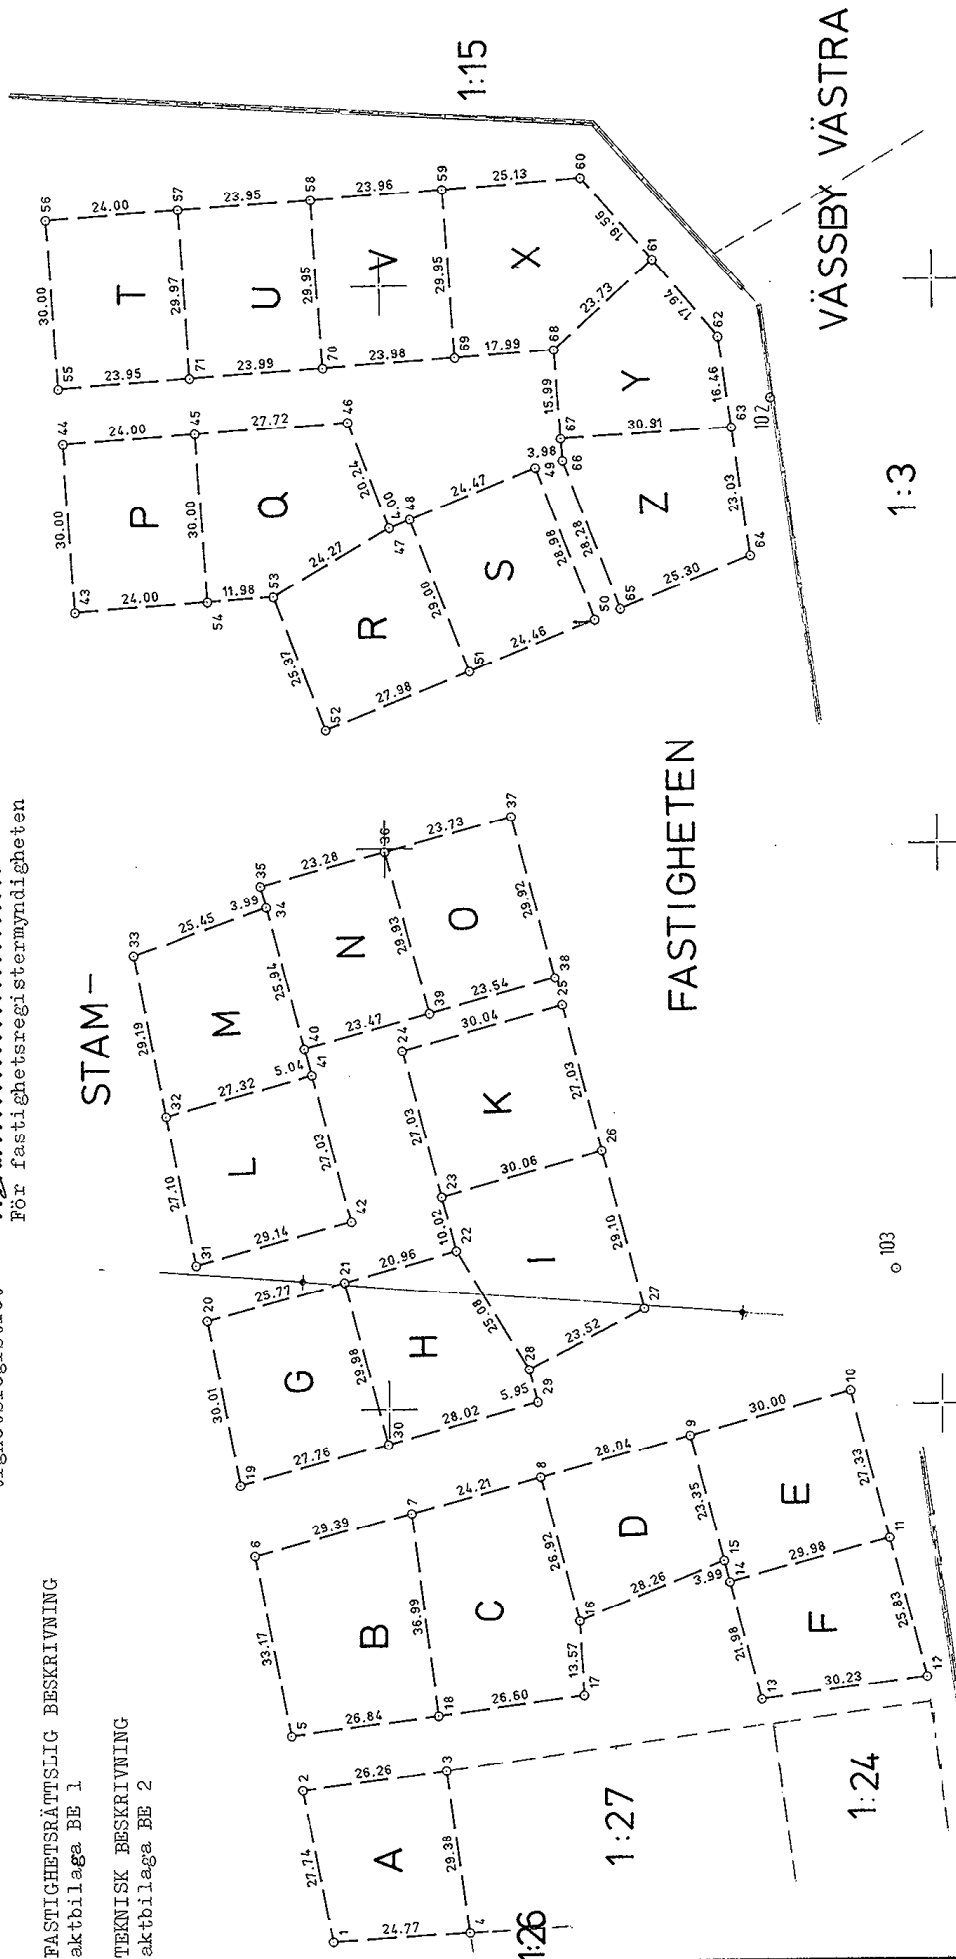

Nyttillkomna gränser: Samtliga gränser runt lotterna A - Z med undantag av sträckningen 3 - 4

Skala 1:1000
Reg.karta
Framställd genom
Nymätning, Mätclass III
Mättn Ber Kart
Ritn red.
AA/COH DC DC