


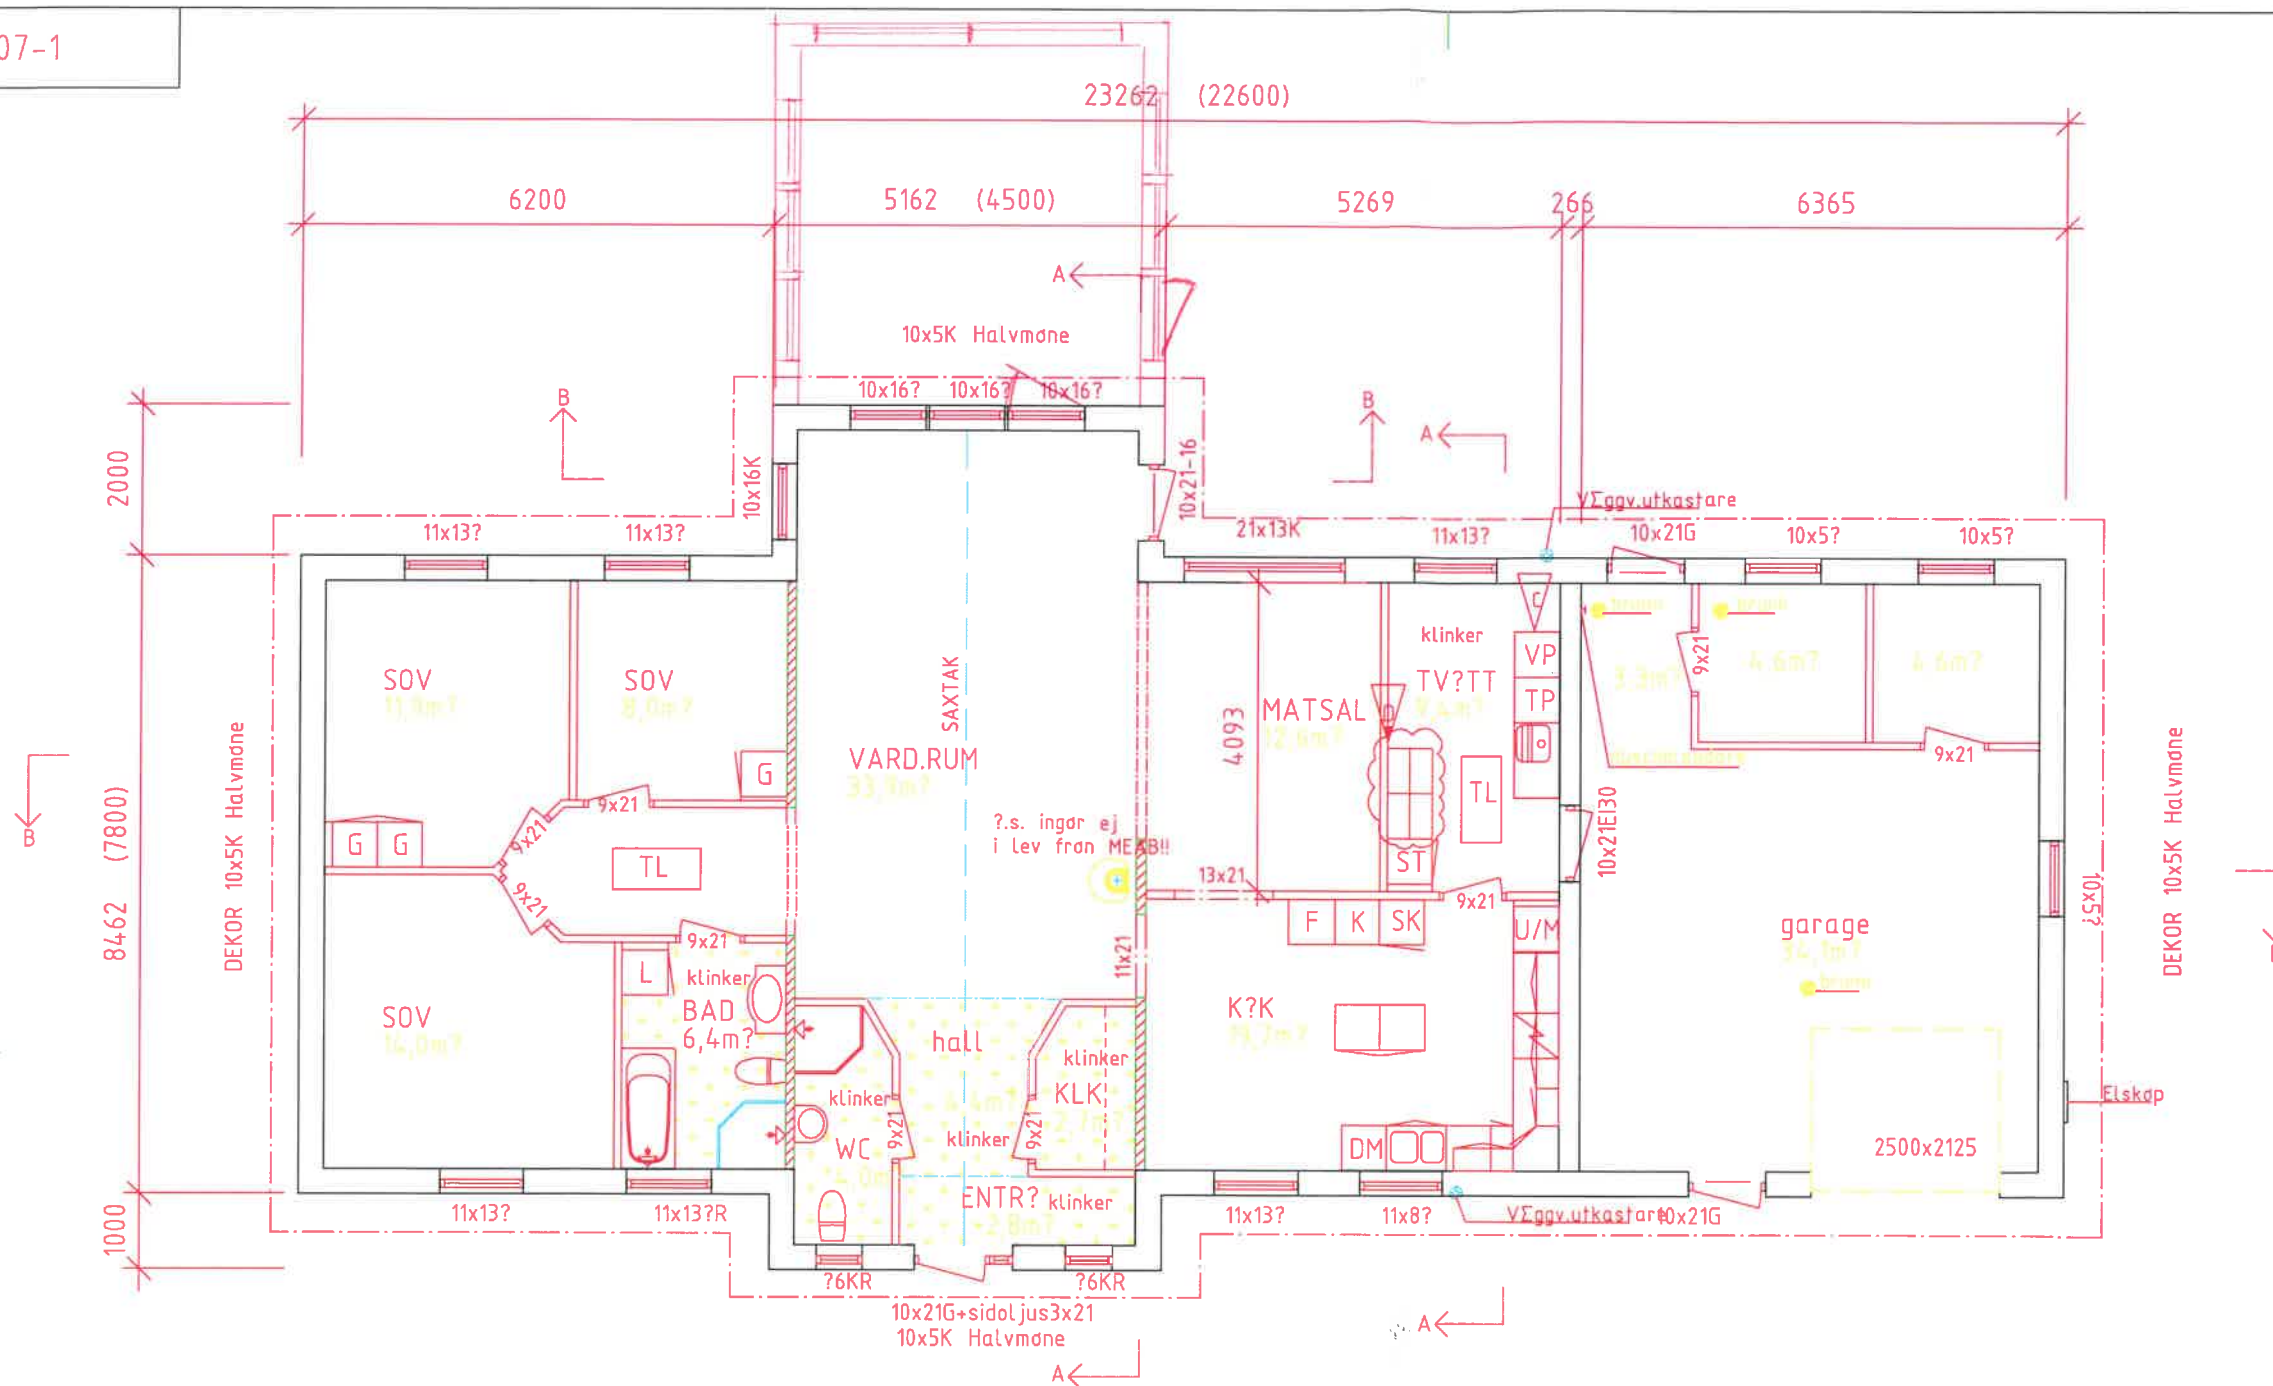

ENTR?PLAN

GOLVYTA: 140,6 m²BYGGAREA: 212,3m²

===== = INF?LLD BALK

===== = SYNLIG BALK INKL?DD

===== = B?RANDE V?GG

K = FAST F?NSTER
 ? = ?PPNINGSBART F?NSTER
 R = R?GLAS

RELATIONSRTNING	Denna ritning är vår egendom. Obehörigt utnyttjande beivras enligt lag.		
ARBETSRITNING	RITAD AV	KONSTRUERAD AV	GRANSKAD AV
FÖRFRÅGNINGSUNDERLAG	Waleria H		
BYGGLOVSRITNING	Mj?b?ck 2008/04-11		
FÖRHANDSKOPIA			

Mj?b?cks Villan

Mj?b?cks Entreprenad AB
 512 65 MJ?B?CK
 Tel. 0325-61 81 00 Fax. 0325-61 81 80
 www.mjobacksentreprenad.se

Denna ritning är vår egendom. Obehörigt utnyttjande beivras enligt lag.

RITAD AV KONSTRUERAD AV GRANSKAD AV

Waleria H

Mj?b?ck 2008/04-11

		Ulfersum	NT.	2013-04-05
D		bΣnkar	WH	2008/10-09
C		TvΣtt,d?rr	WH	2008/08-19
B		TvΣtt	LG	2008/06-11
A		enl. k?ks rit.	WH	2008/04-2
BET	ANT	ÄNDRINGEN AVSER	SIGN	DATUM

Galtos 4:6
 Falkenbergs kommun

BYGGHERRE Solveig Ivarsson

Plan

SKALA 1:100

ARBETSNUMMER


6430

RITINGSNUMMER

H-01-1

ÄNDR BET

D

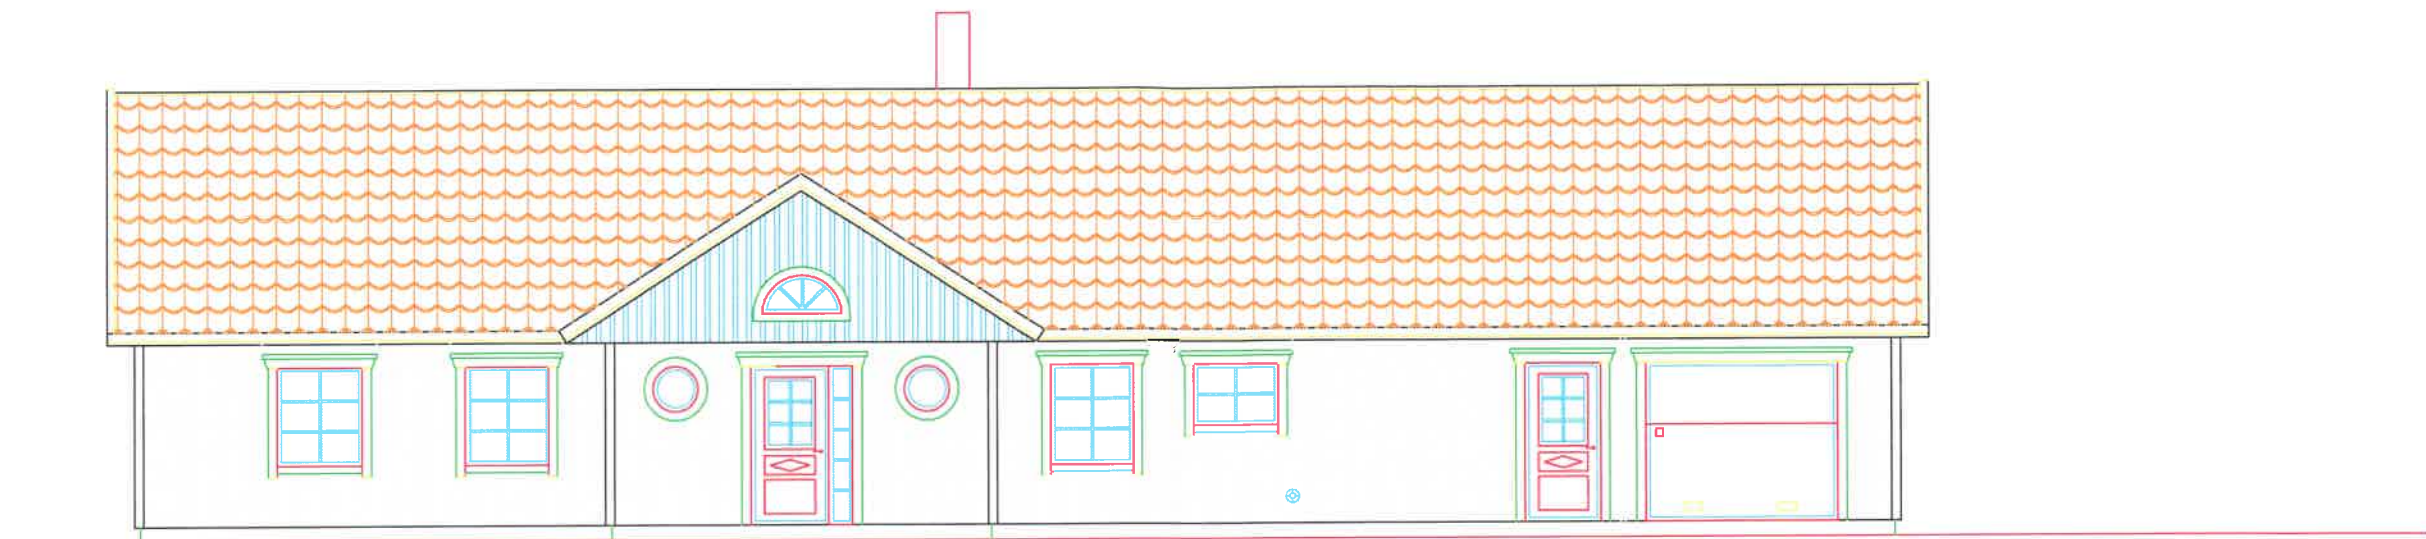

Fasad mot nordv st



Fasad mot sydv st

BET	ANT	�NDRINGEN AVSER	SIGN	DATUM

Mj b cks Villan

Mj b cks Entrepren d AB
512 65 MJ B CK
Tel. 0325-61 81 00 Fax. 0325-61 81 80
www.mj b cksentrepren d.se

Denna ritning  r v r egendom. Obeh rigt utnyttjande beivras enligt lag.

RITAD AV KONSTRUERAD AV GRANSKAD AV

Waleria H

Mj b ck 2008/04-11

Galt s 4:6
Falkenbergs kommun

BYGGHERRE Solveig Ivarsson

Fasader
Bj rk sen

SKALA 1:100

ARBETSNUMMER
6430


RITINGSNUMMER
H-02-1

 NDR BET

> RELATIONS�RITNING
> ARBETS�RITNING
> F�RFR�GNINGSUNDERLAG
> BYGGLOVS�RITNING
> F�RHANDSKOPIA



Fasad mot sydost

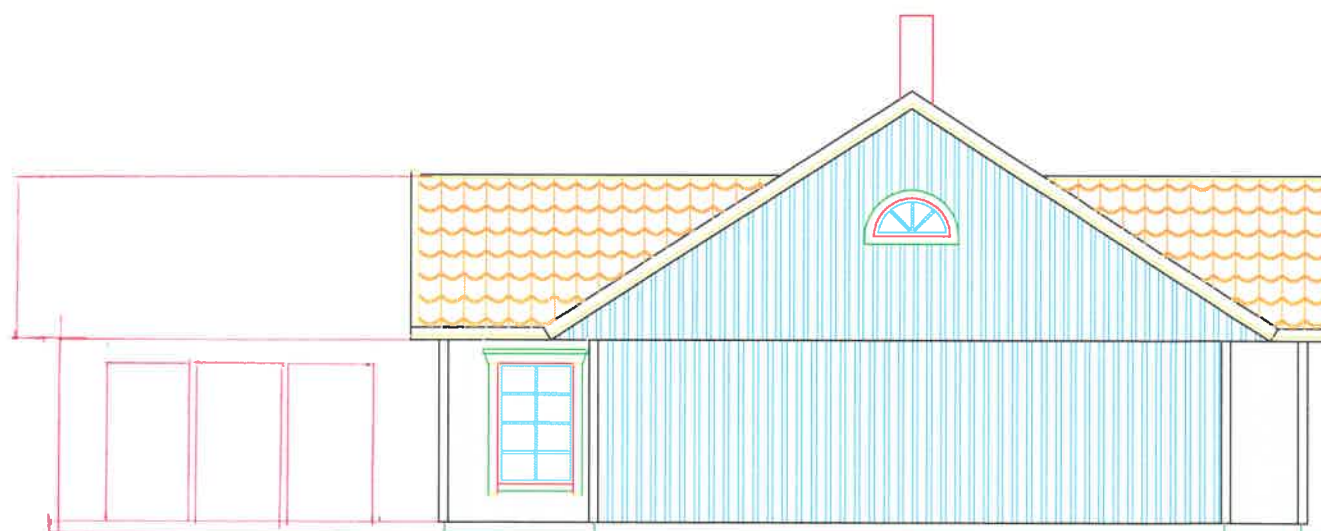

Fasad mot nordost

Ute rum		Mj - 2013-04-05		
BET	ANT	ÄNDRINGEN AVSER	SIGN	DATUM

Mjörbäcks Villan

Mjörbäcks Entreprenad AB
512 65 MJÖBÄCK
Tel. 0325-61 81 00 Fax. 0325-61 81 80
www.mjorbacksentreprenad.se

RELATIONSITNING
ARBETSITNING
FÖRFRÅGNINGSUNDERLAG
BYGGLOVSITNING
FÖRHANDSKOPIA

Denna ritning är vår egendom. Obehörigt utnyttjande beivras enligt lag.		
RITAD AV	KONSTRUERAD AV	GRANSKAD AV
Waleria H		
Mjörbäck 2008/04-11		

Galtos 4:6
Falkenbergs kommun
BYGGHERRE Solveig Ivarsson
Fasader

SKALA 1:100

ARBETSNUMMER
6430RITINGSNUMMER
H-02-2

ÄNDR BET