



Kalmar

Förrättning
Avstyckning från Bröttorp 7:3
Mörbylånga kommun

Kenneth Danielsson
Kenneth Danielsson
Förrättningslantmätare

Aktbilaga KA
Ärendenr: H00608

Förrättningen är registrerad
Registreringsdatum 2001-03-14

Beteckningen för nybildad fastighet är preliminär och gäller först sedan förrättningen registrerats i fastighetsregistret.

Kenneth Danielsson

TEKNISK BESKRIVNING

Koordinatförteckning

Pkt	X	Y	Markering
240	6278744.51	1555292.20	Staketstolpe
241	6278781.53	1555276.05	Staketstolpe
242	6278800.18	1555267.87	Rör i mark
243	6278811.19	1555276.31	Rör i mark
244	6278795.87	1555289.81	Staketstolpe
245	6278782.93	1555300.83	Murhorn
246	6278761.95	1555293.67	Murhorn
247	6278758.22	1555297.43	Murhorn
100 Pike	6278759.65	1555269.89	Träpåle

Reg.karta: 04751:70
Inre noggrannhet: 25 mm
Yttre noggrannhet: 4500 mm

Koordinatsystem: RT R06 2,5 GON V (ndrk)
Framställd genom: Nymätning
Upprättad 2001-01-15 i skala 1:500

För det tekniska innehållet svarar

Elis Brinktell

Elis Brinktell
Mätningingenjör


BRÖTTORP
7:3

(B)
7:22

(A)
7:21

SAMF

BETTORP
4:14

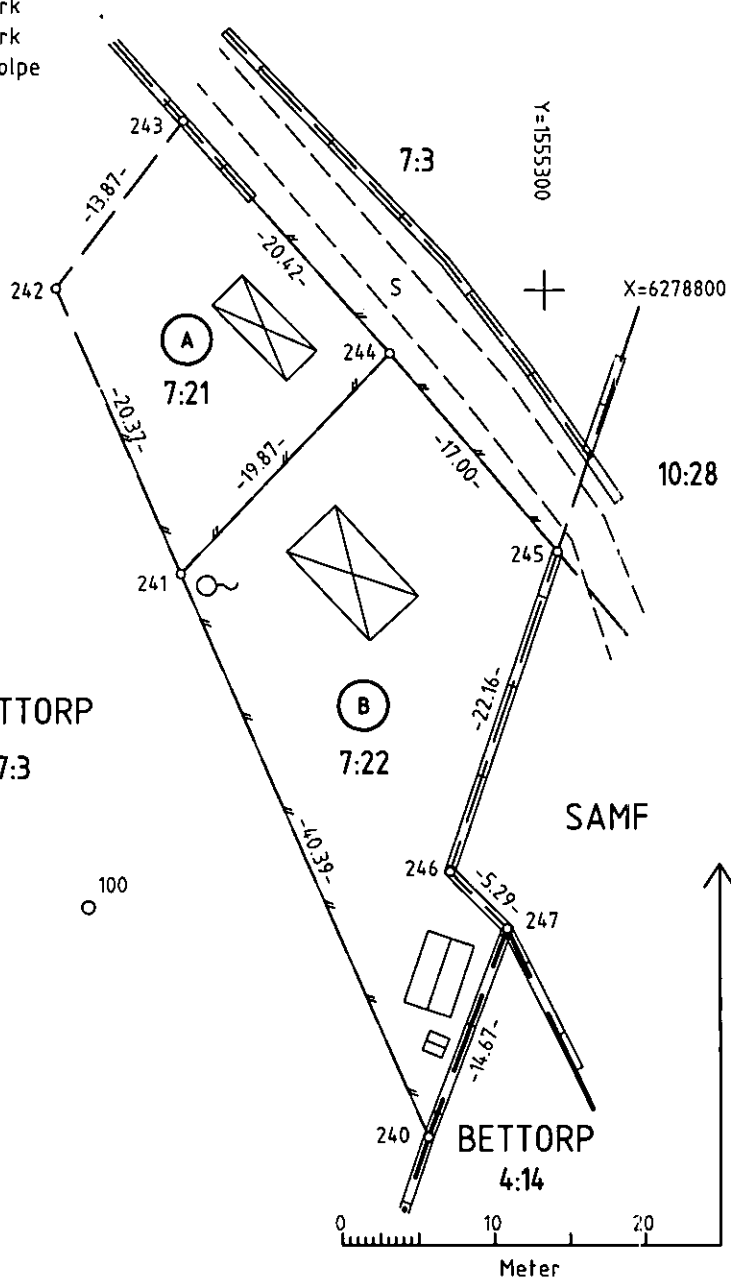

Lotten A = Bröttorp 7:21
Lotten B = Bröttorp 7:22

Nya gränser: 240-241-242-243. 241-244.