



Utdrag av sammanställningskarta.

Sammanläggning av Lyckeby 4:86 och 53:1 { = R.N:r 4:106

1a.

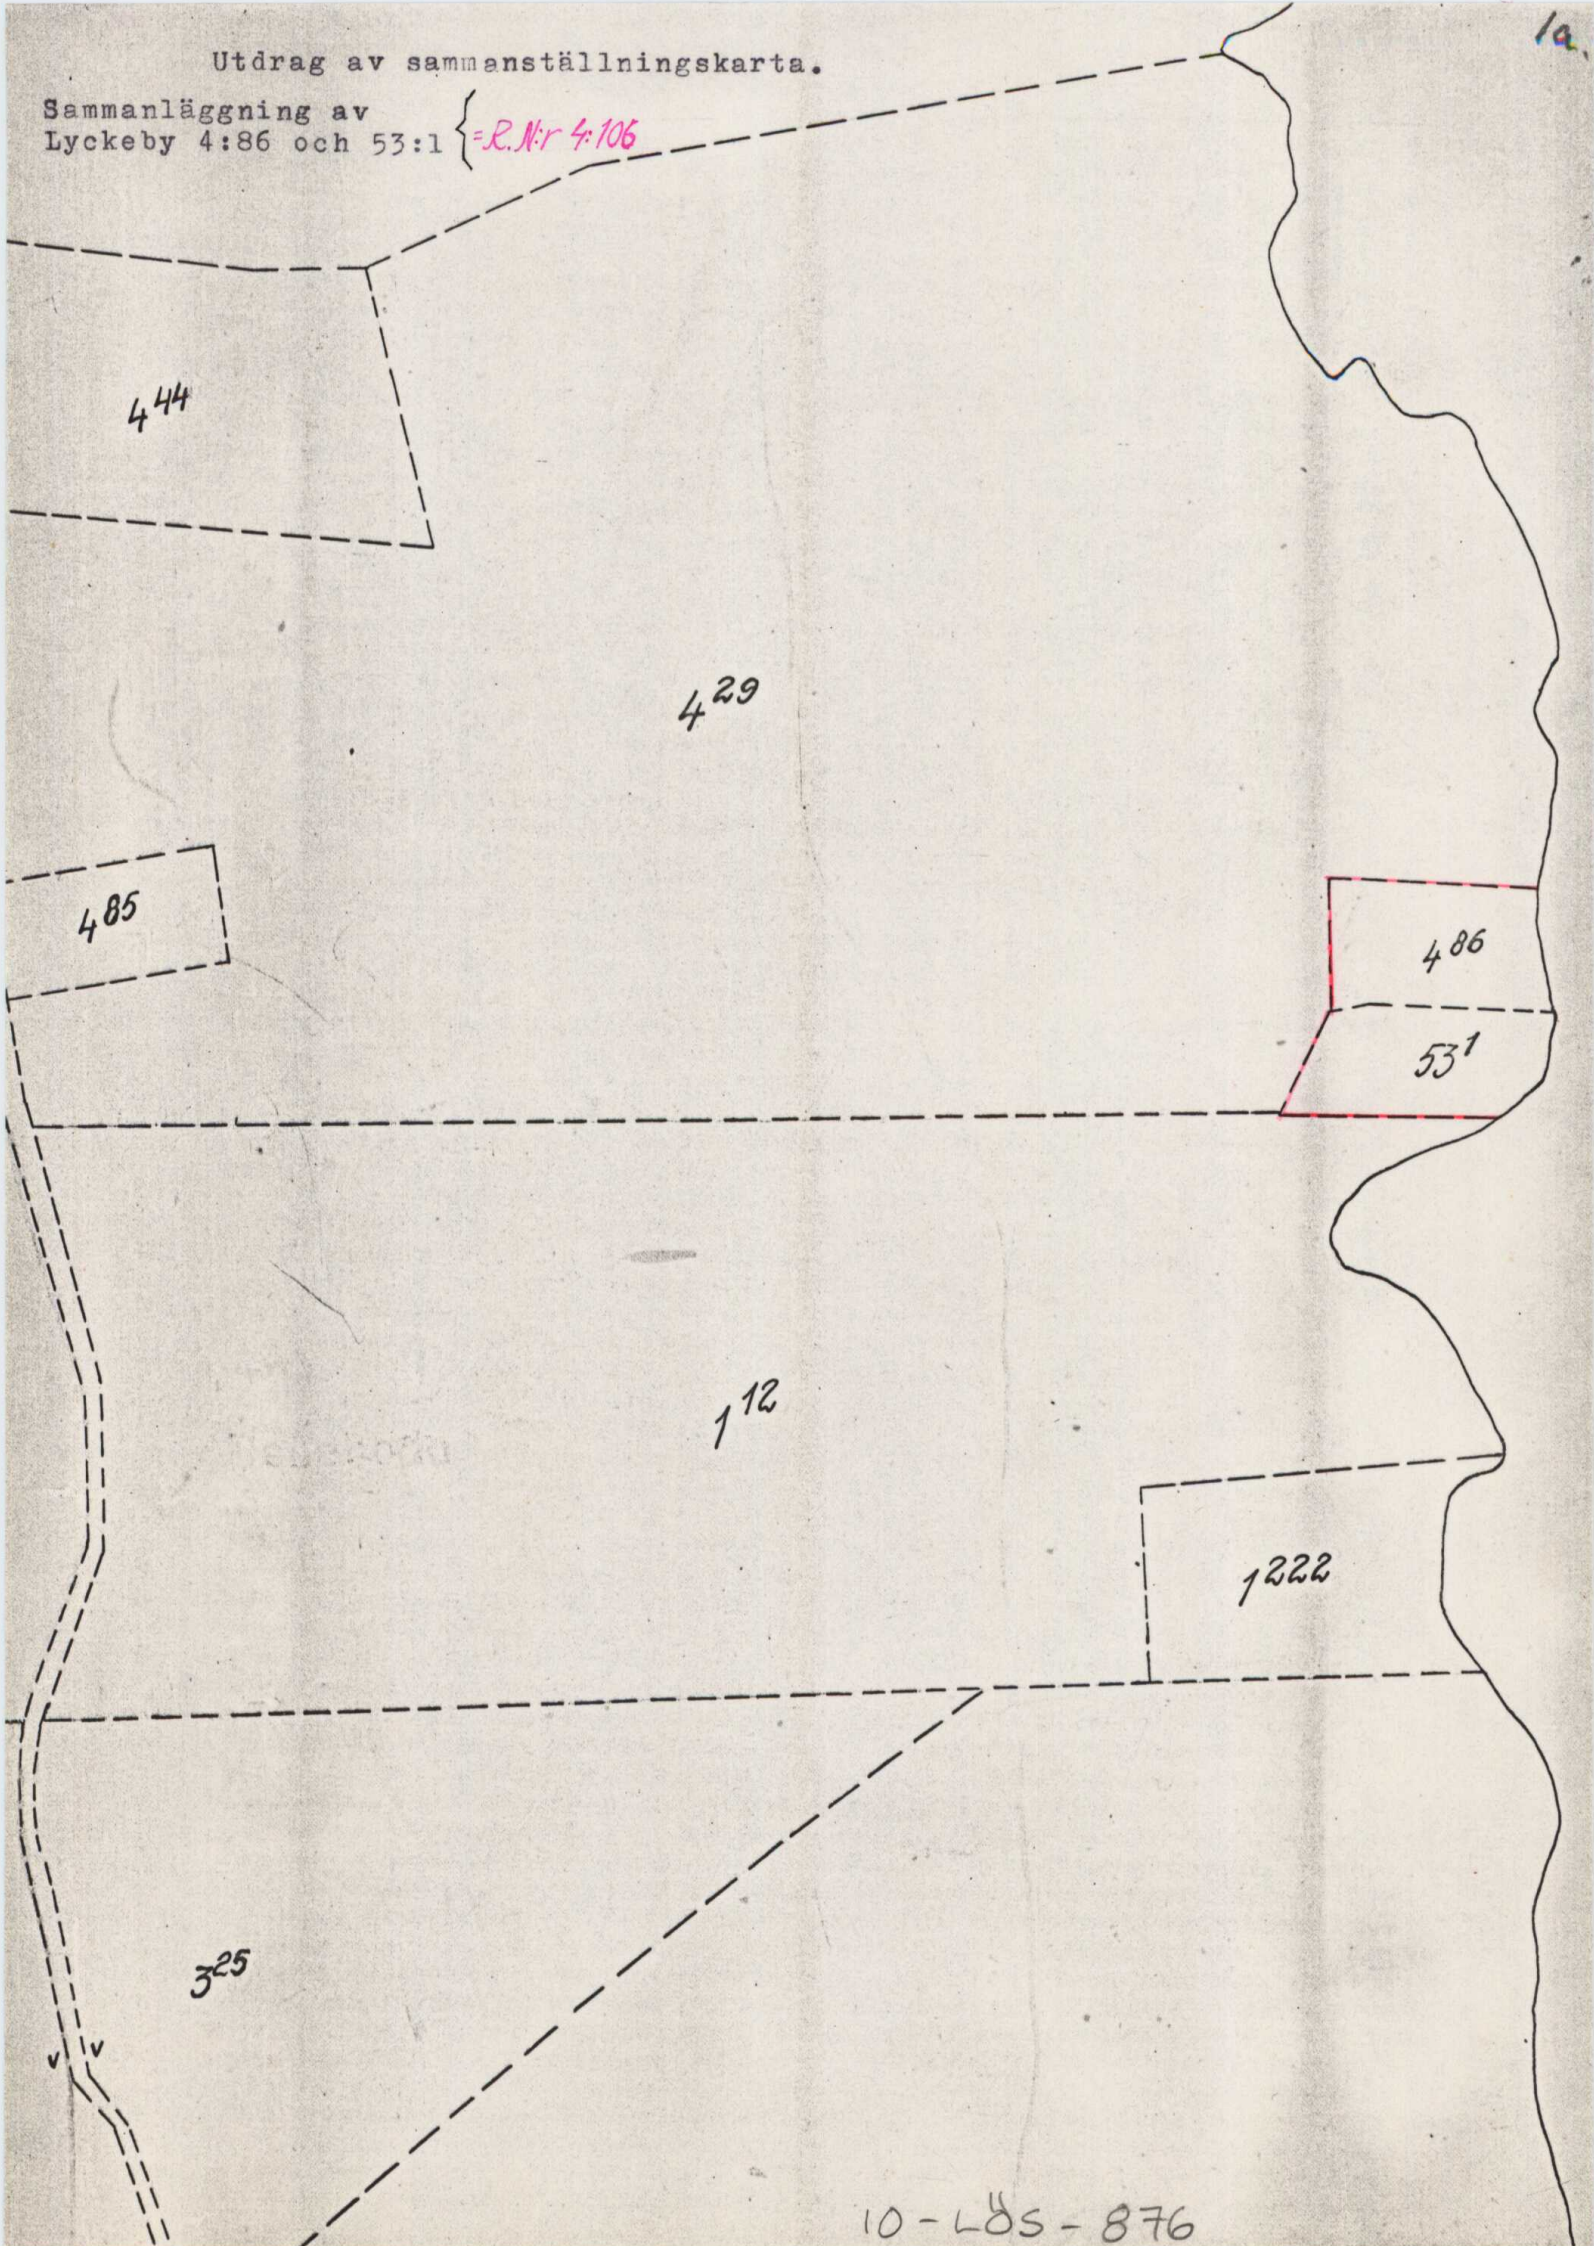

10-Lös-876

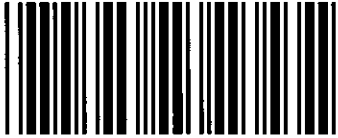

Akt nr:
10 - LÖS - 876

AU\$10-L\$OS-876

D.-Nr 16/71

HANDLINGAR

angående sammanläggning av Lyckeby 4:86 och Lyckeby 53:1

i Lösens socken, Karlskrona kommun,

..... Blekinge län;

upprättade år 19 71

Lösen: akt **876**

akt 876
Akten består av 1 band handlingar
innehållande 1 numrerade sidor jämte
1 kart. a. inb.

Ink 21. 09. 71

SD Dnr 48

SJ nr 16/1971 s. 1

PROTOKOLL

fört av

ÄGODELNINGSDOMAREN I KARLSKRONA
å rådhuset i Karlskrona 15.6.1971

ÄGODELNINGSDOMARE

tingsnotarien Staffan Jansler

SÖKANDE

Lars-Göran Porshed och Svea Porshed, Ö Köpmangatan 19^{II},
371 00 Karlskrona

SAKEN

sammanläggning av fastigheten Lyckeby 4:86 och fastigheten
Lyckeby 53:1 till en fastighet

Lagfartsförhållandena utgör ej hinder för sammanläggning.

Överlantmätaren har förklarat, att ur fastighetsbildnings-
synpunkt hinder inte möter för sammanläggning.Lyckeby 4:86 besväras inte av beviljad eller sökt inteck-
ning och Lyckeby 53:1 besväras inte av andra inteckningar
än sådana som gälla i hela fastigheten.Enär hinder därför ej föreligger, förordnar ägodelnings-
domaren om den sökta sammanläggningen.De i Lyckeby 53:1 gällande inteckningarna kommer efter
sammanläggningen att gälla jämväl i hela den nybildade
fastigheten.

Som ovan

Staffan Jansler

På ämbetets vägnar:

KARLSKRONA TINGSRÄTT

 Avskriften Koplan

överensstämmer med original

Ann-Marie Rundfors