



TANUMS KOMMUN
2016-05-06
M.B.N. 2016/0751-333
Dnr:

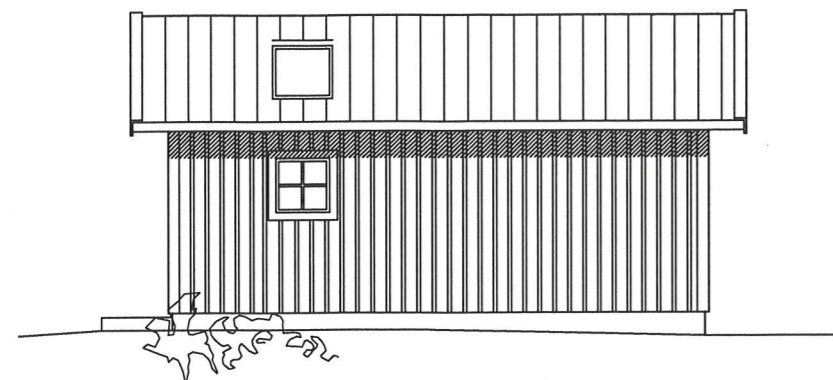


FASAD MOT NORR

Oförändrade marklinjer före och efter åtgärden

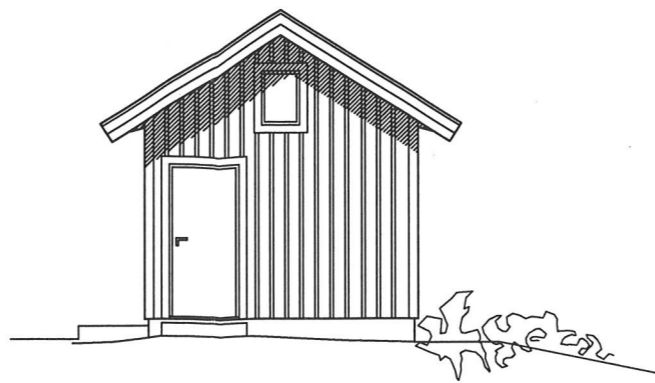


FASAD MOT ÖSTER

Oförändrade marklinjer före och efter åtgärden

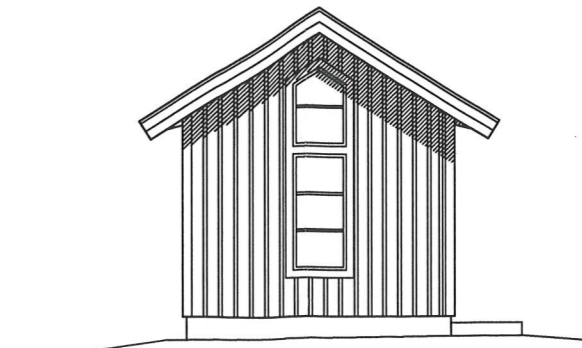



FASAD MOT VÄSTER

Tillhör beslut S1179, 1b
MILJÖ- OCH BYGGNADSNÄMNDEN
Fusane Holmström

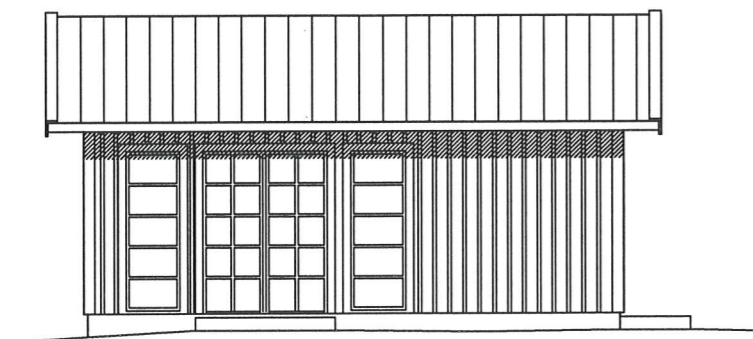


FASAD MOT SÖDER


Oförändrade marklinjer före och efter åtgärden

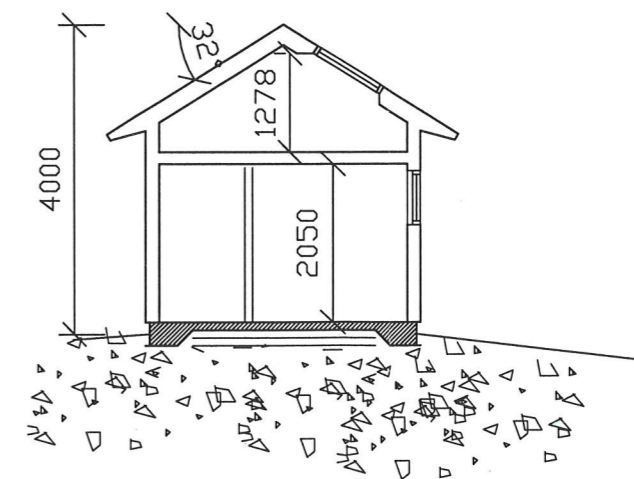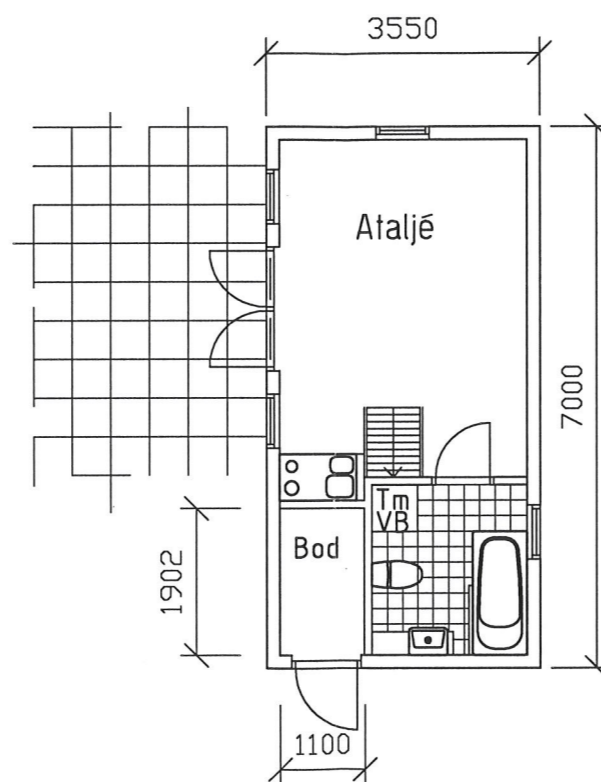

Sektion bod

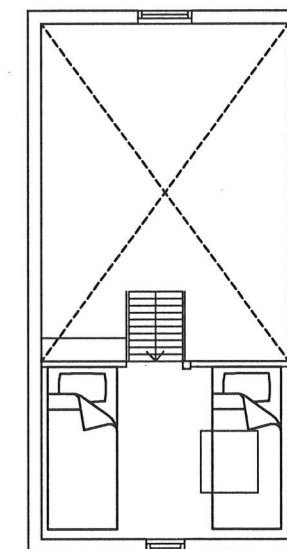

Hems/sovloft

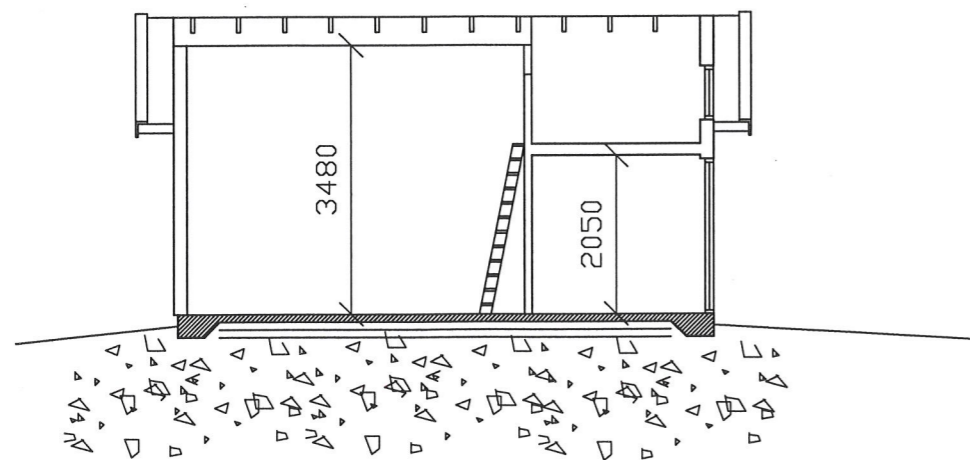

längdsektion med sovloft

BYGGANMALÄN

Rev 2016-05-06
avser marklinje

Byggherre: Sverre Östby Solbakken 39 3011 Drammen		KUSERÖD 2:155 TANUMS KOMMUN	
RITKONTORET Strömstad AB 0702-270639		FÖRSLAG TILL ATTEFALLSHUS	
RITAD Marcus Coster		FASADER	SKALA 1:100
STRÖMSTAD 2016-04-18	ARB. NR. 2	RITNINGNUMMER A30:01	REG