


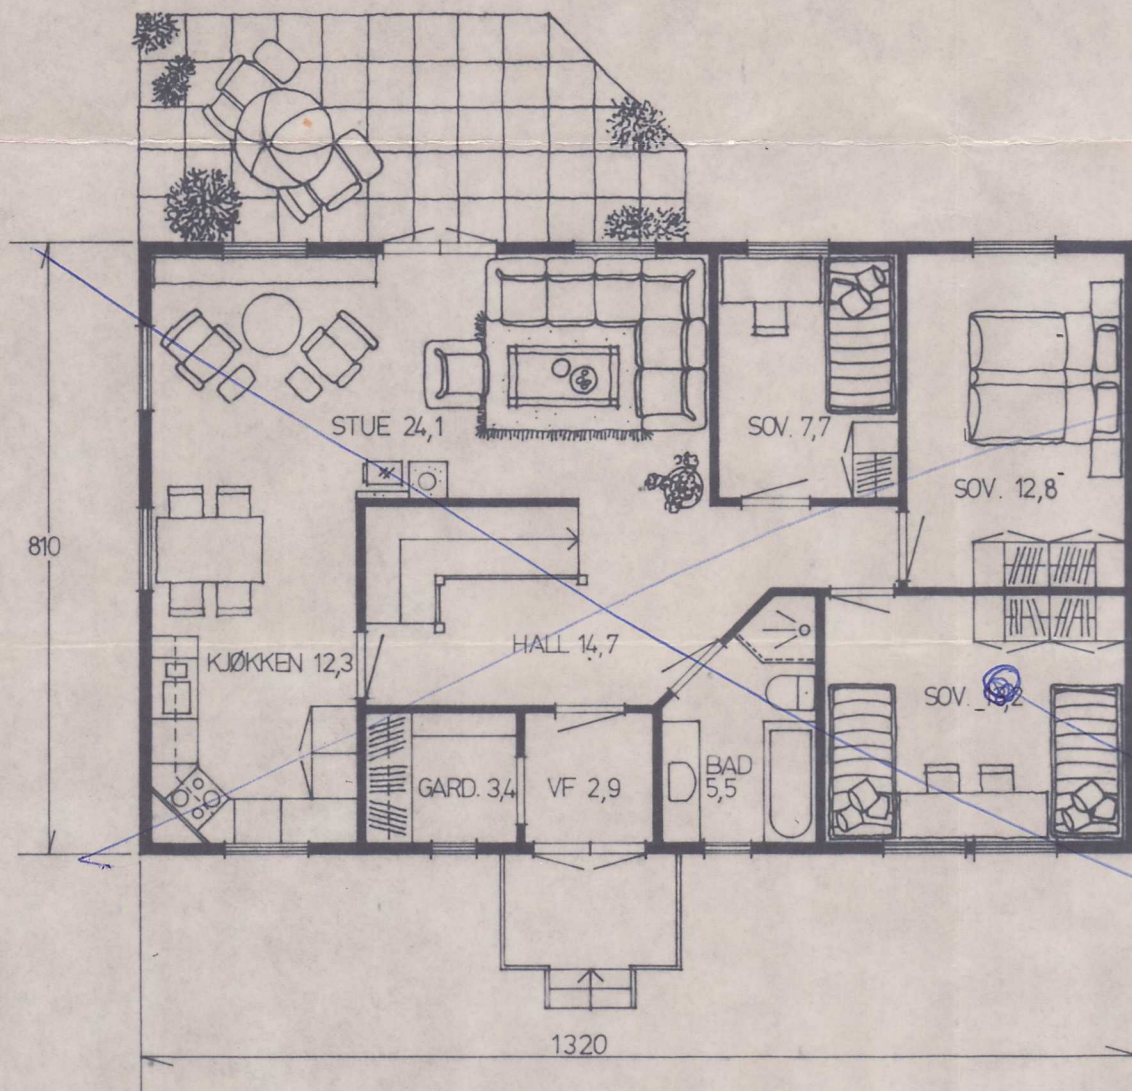
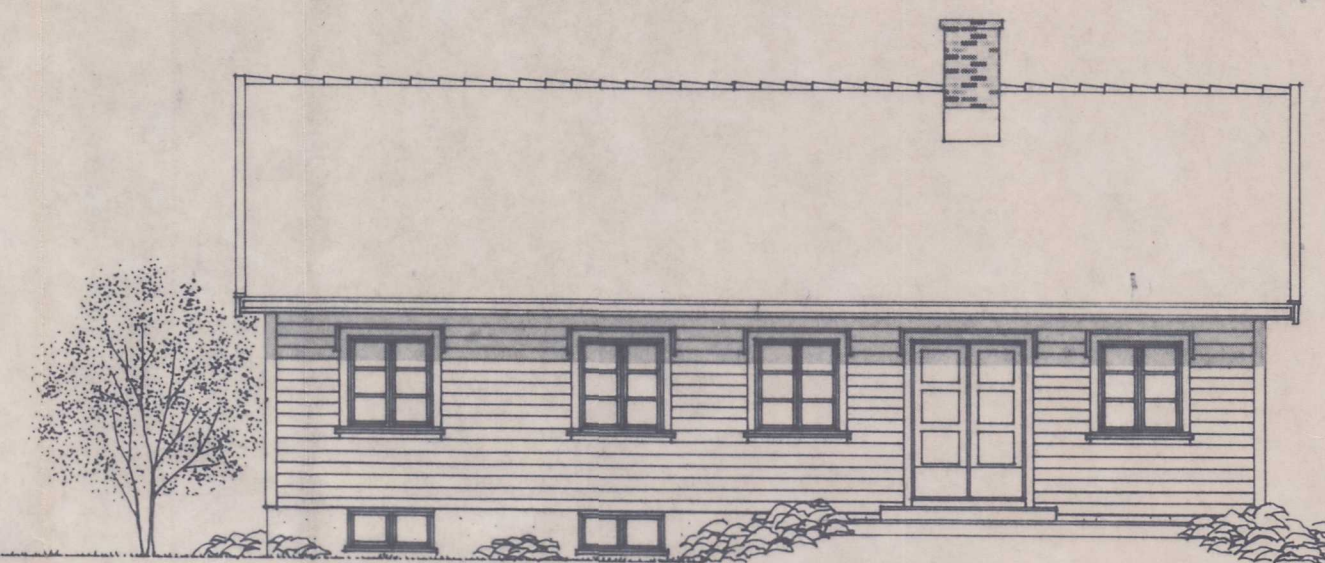
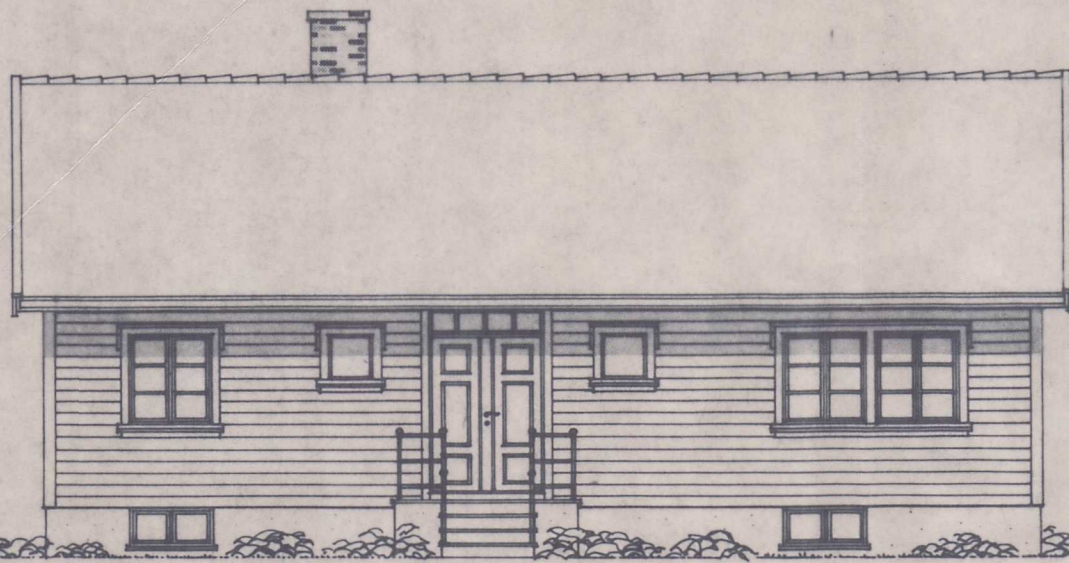
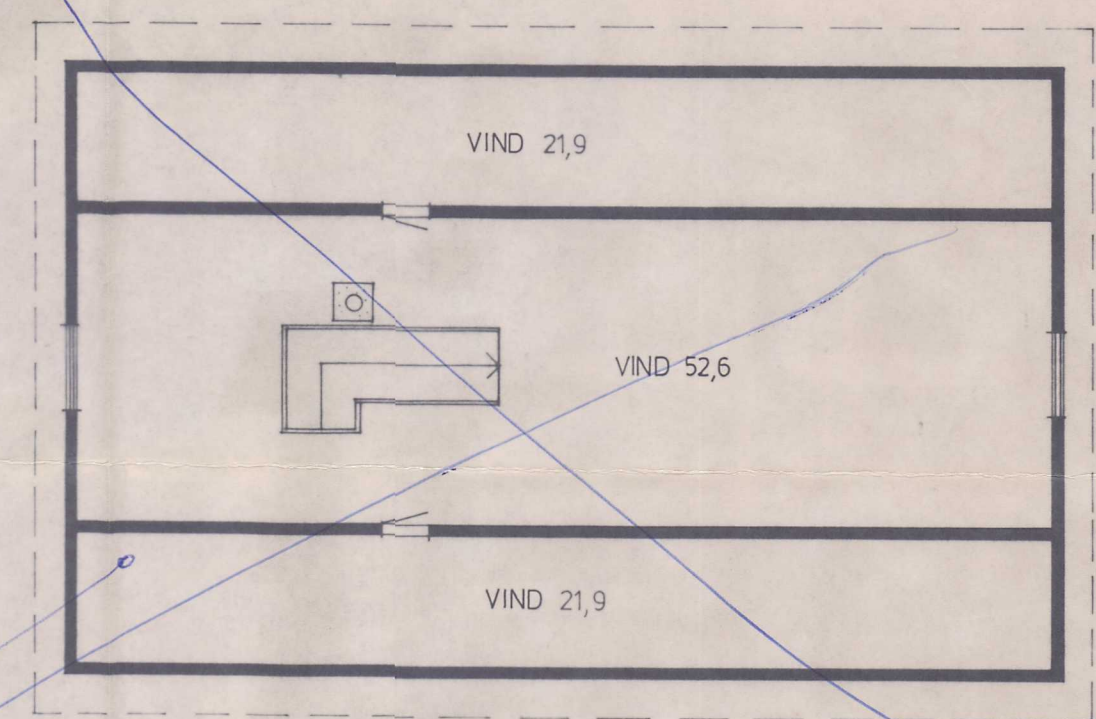


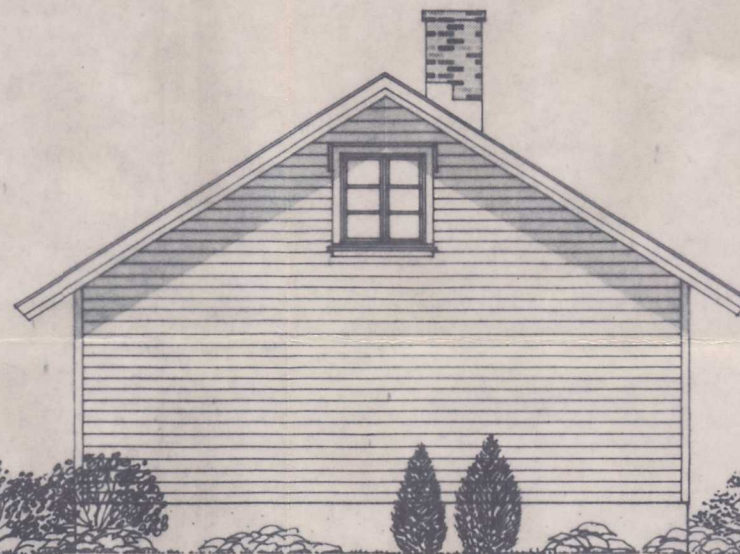

$12,76 - 1,2 = 11,56$

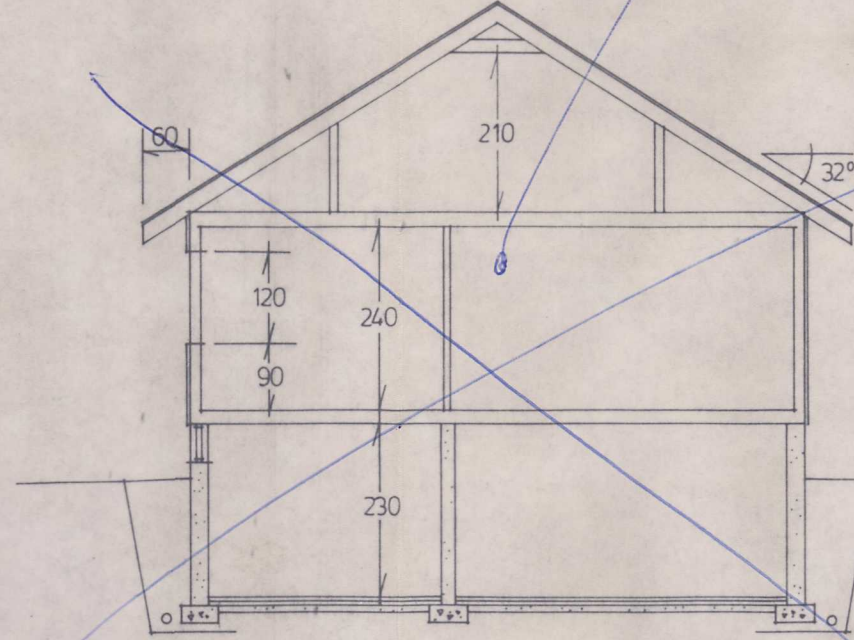

Se ritn. skole 1:50!
Ark. nr. 89.10.13

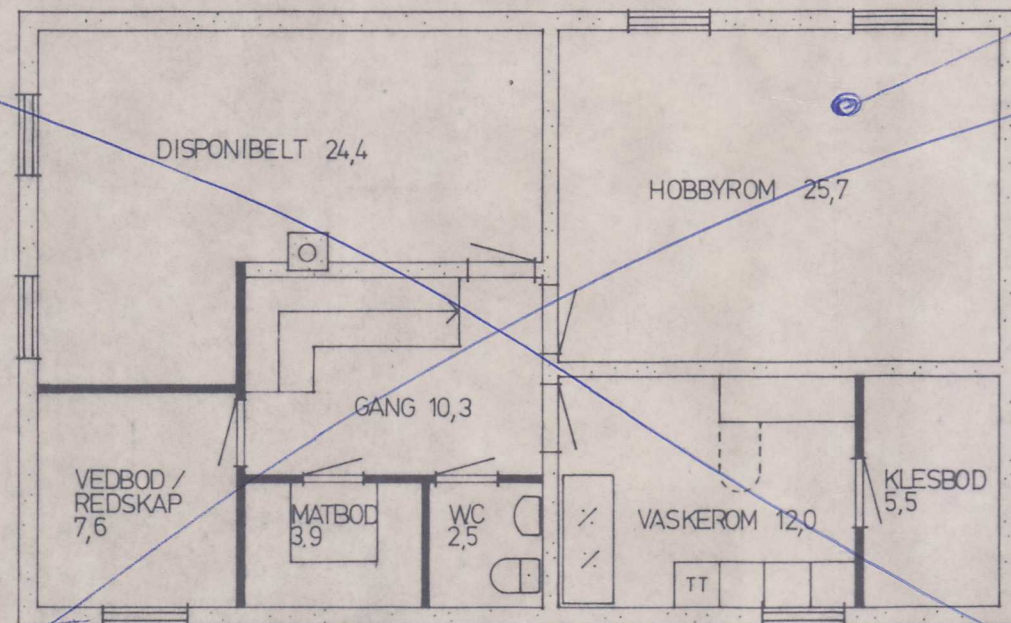

Byggløy beviljat 1989-11-14 § 581
Avvikelse från denna ritning får ej vidtagas utan
byggnadsnämndens godkännande. Föreskrifterna i
byggnadsnämndens beslut skall följas.
TANUMS BYGGNADSNÄMND

1989-07-17
89.302

FJORDHUS
ET FIRMA I ERIKSENGRUPPEN

TYPE RANVIK

BYGGHERRE	BYGGEPLASS	REV.DATO	TEKST	SIGN
KOMMUNE	G.NR. B.NR.	BYGGESAKSNR.		
DATO	MÅL	TEGN	KONT	
GRUNNFLATE	106,9 m ²	BRUKSAREAL	297,0 m ²	

KOPIERING ELLER ULOVLIG BRUK AV
TEGNINGEN MEDFØRER ERSTATNINGSANSVAR.

FJORDHUS A/S
ÆRFUGLVEIEN 12, SJØLYST, POSTBOKS 101, 3201 SANDEFJORD, TLF. (034) 58 600