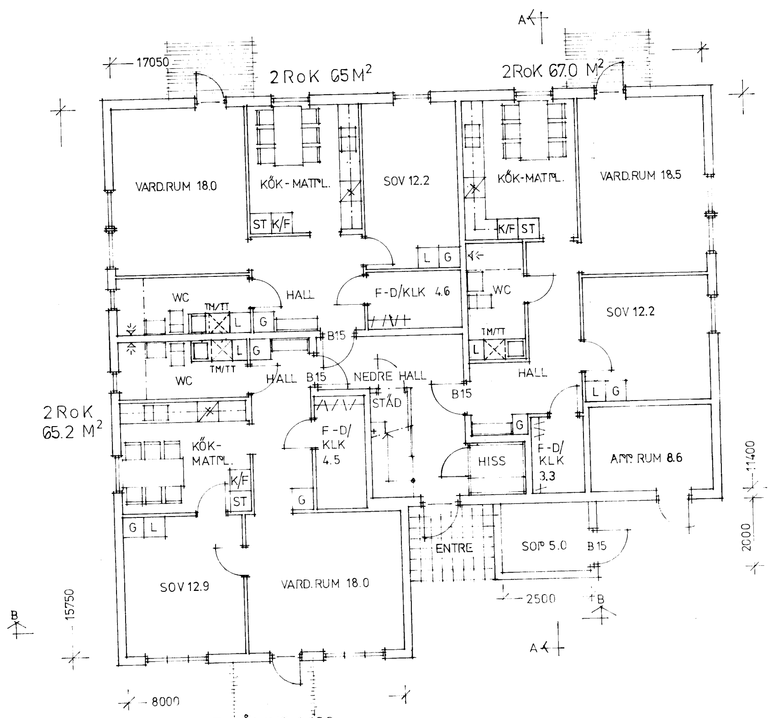

PLAN BOTTENVÅNING 1:100

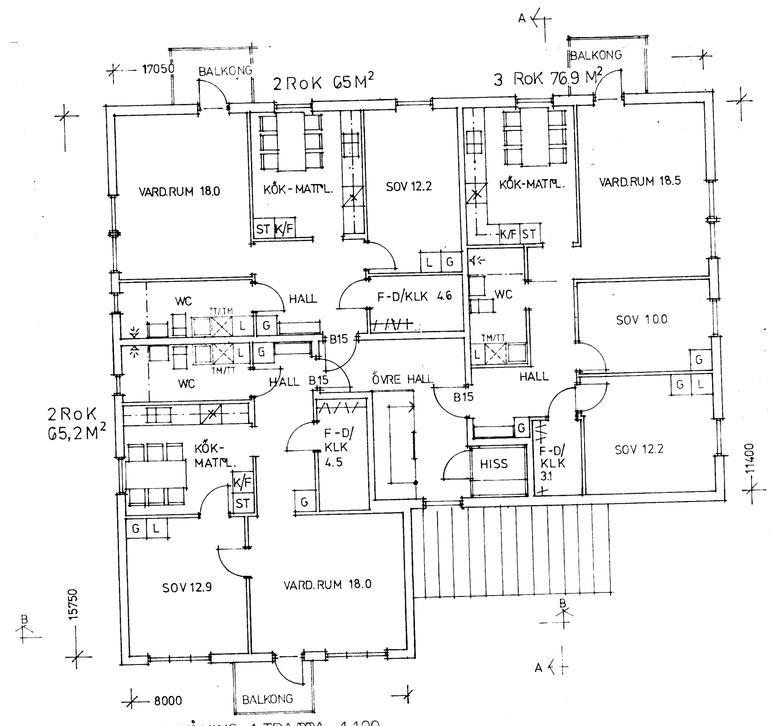

PLAN VÅNING 1 TRAPPA 1:100

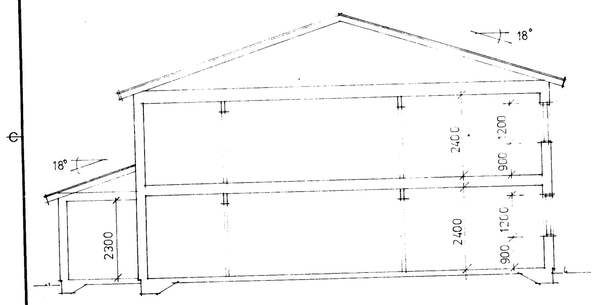

SEKTION A-A

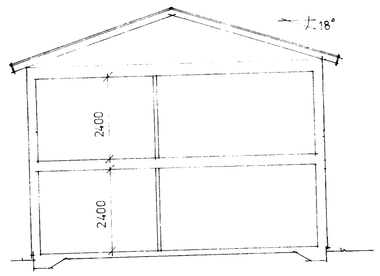

SEKTION B-B

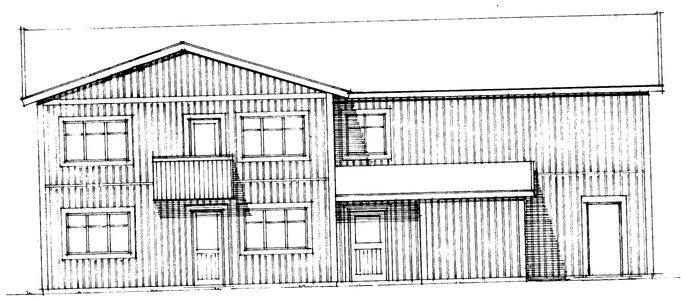

FASAD FRAMSIDA (NORR)

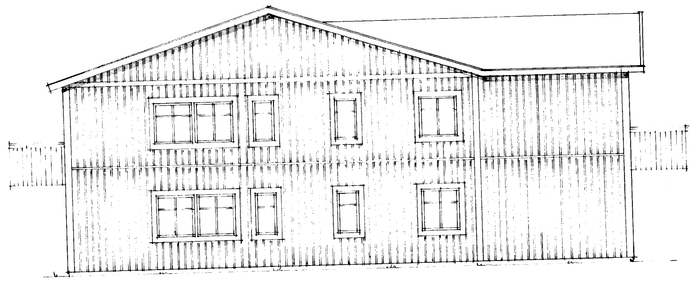

FASAD GAVEL (ÖSTER)

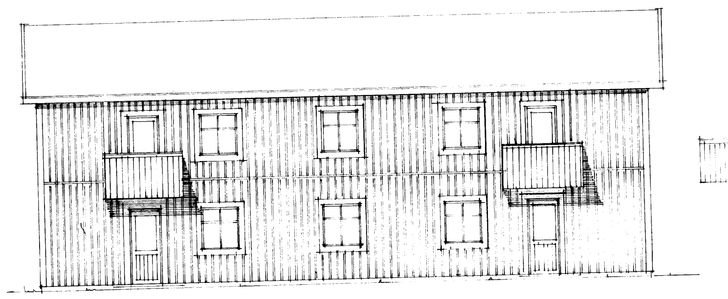

FASAD BAKSIDA (SÖDER)

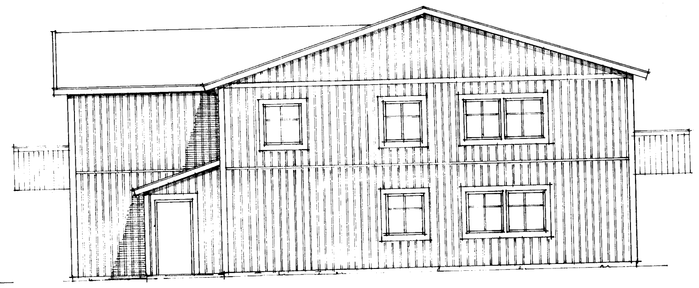

FASAD GAVEL (VÄSTER)

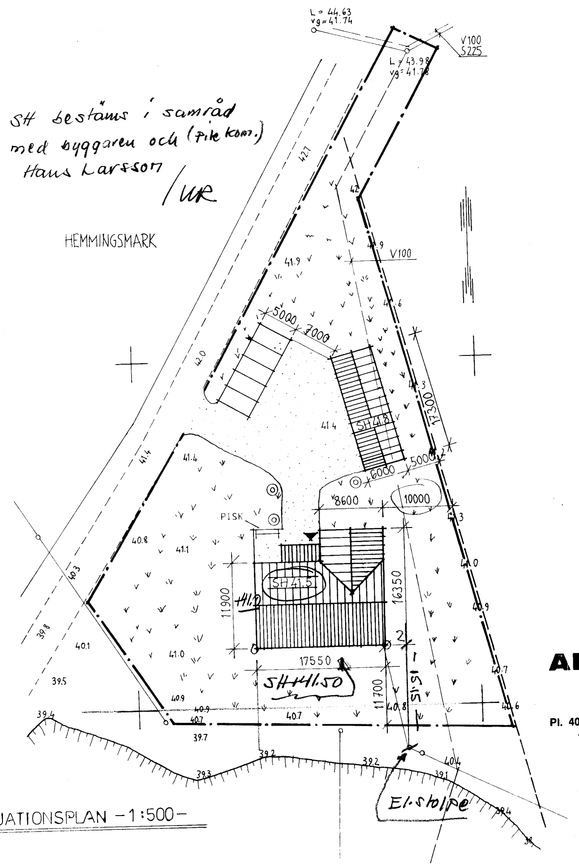

SITUATIONSPLAN -1:500-

II 14

878/89

FÖRKLARINGAR

SH 0,00	FÖRESLAGEN SOCKELHÖJD
0,00	BEFINTLIG MARKHÖJD
•0,00	PROJEKTERAD MARKHÖJD
⊙	NYA TRÄD (RÖNNAR)
	PLANERAD GRÄSYTA
	ASFALTERAD YTA
	NYBYGGNAD
×	MOTORVARMARSTOLPE

Godkänd av byggnadsnämnden i Piteå kommun enligt § .....
89-11-14

ALTERDALENS BYGG AB
X 35 950
Pl. 4085 • 940 26 ALTERS-BRUK • 0911-54022

REV C	TEXTRUTA	DAT 1989 11 14	MWD
REV B	SITUATIONSPLAN	DAT 1989 11 09	MWD
REV A	BADR. TVÄTTBANK	DAT 1989 10 25	LIS

ARKITEKTHUSET

FLERFAMILJSHUS
HEMMINGSMARK PITEÅ KOMMUN
PLANER, FASADER, SEKTIONER, SITUATIONSPLAN
BOSTADSHUS

RITAD AV P.B	UPPLYSNINGAR P.BLOMBÄCK 0911-934 34		
ALTERSBRUK 19870824			
DATUM	1:100 1:500 SKALA	RITNING 1:1	REV. C