

Ärende	Fastighetsreglering berörandeStyckningslotterna A och B av Björsberg 21:7.....	
	Kommun Falun	Län Kopparberg
Ansökan	☒ Ansöknings kompletteras att avse också ovanstående åtgärd	☒ Vi ansluter oss till ansöknings i ovanstående ärende
Överenskommelse om fastighetsreglering	Med lotten A (härskande) skall följa rätt till utfart på området litt x till tre meters bredd på lotten B (tjänande).	
	Ingen ersättning skall utgå med anledning av utfarts-servitutets bildande.	
Medgivande till större ändring av graderingsvärde	Genom fastighetsregleringen minskas graderingsvärdet väsentligt för	
	I ägare av fastigheten(erna) (Maken skall godkänna minskningen, se nedan)	
Överenskommelse om fördelning av förrättningskostnader m m	Fastighetsregleringen innebär större ökning än som är tillåten enligt 5 kap 8 § fastighetsbildningslagen av graderingsvärdet för	
	Förrättningskostnaderna för denna fastighetsreglering skall betalas av ...Ingen ersättning skall utgå.....	
	Aktmottagare Gun-Britt Ljung och Hans Holm	

Sakägarnas egenhändiga underskrifter

Gun-Britt Ljung

Hans Holm

Makes godkännande

I Medgiven minskning godkännes

Bevitning av makes namnteckning


Att den som på föregående rad godkännt minskningen är äkta make till ovanstående ägare av fastighet som minskas väsentligt intygas.

Nyttillkomningens

9-12

Fastighetsbestånd

gräns 11-12-7-8-9-10

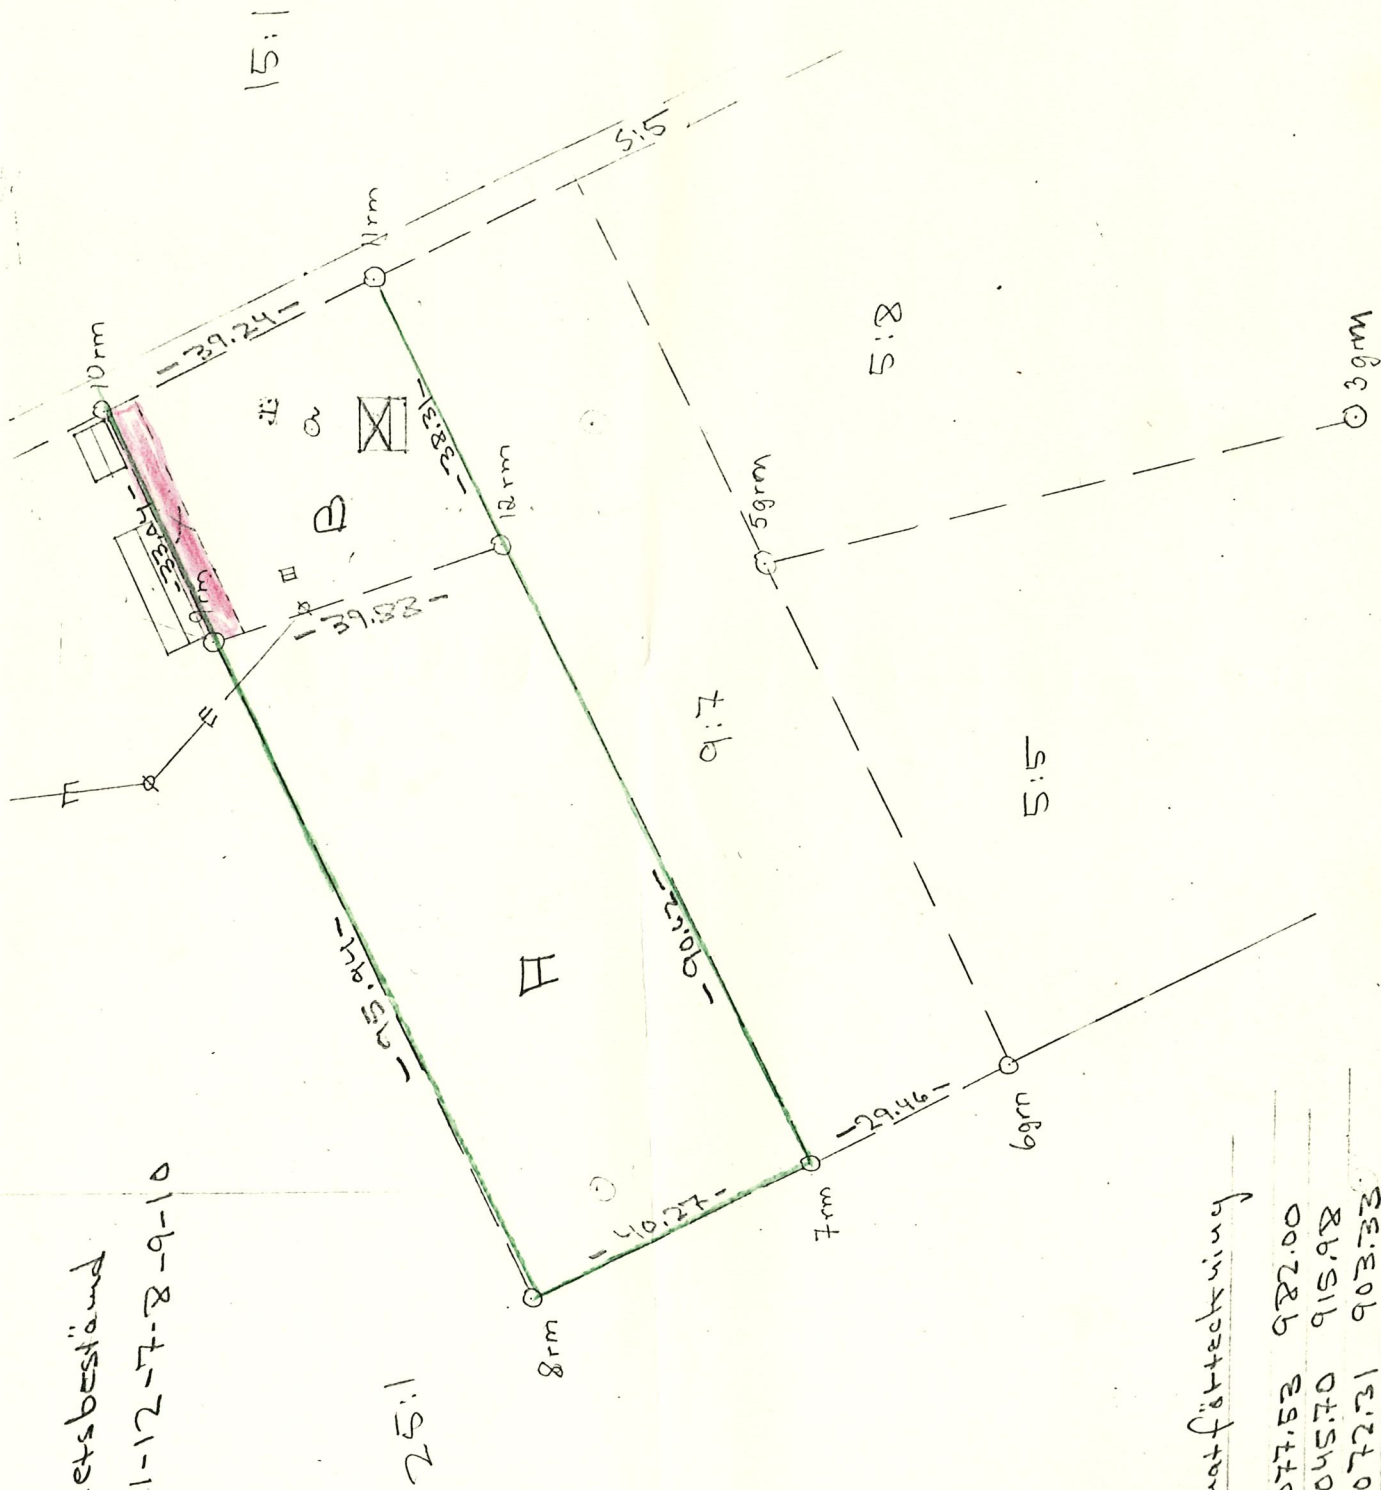

Koordinatföretekning

39m	
59m	1077.53 982.00
69m	1045.70 915.98
79m	1072.31 903.33
89m	1108.62 885.92
99m	1149.68 972.63

X=1000