

FASTIGHETSBILDNINGSMYNDIGHETEN

NYBRO LANTMÄTERIDISTRIKT

KARTA

Upprättad år
1982Dnr
H 3 32 82 1 KA

Aktbilaga

FASTIGHETSREGLERING BERÖRANDE VENT-
LINGE 10:1, 30:2, 42:1, 7:62 OCH
GRÖNHÖGEN 1:19.Kommun
MÖRBYLÅNGALän
KALMARRegistreringsområde
VENTLINGERegistreringsbevis
Registreringsdatum

Förrättningslantmätare

THOMAS JOHANSSON

1983-01-20

För fastighetsregisternsmyndigheten

Fasighets område m/

Fig

delare

Area hektar, m²± ändring/
summa

Ägare, uppgifter till lokal skattemyndighet och andra anmätningar

FASTIGHETSÄRÄTTSLIG BESKRIVNING,
SE AKTBIL. BE.TEKNISK BESKRIVNING
KOORDINATFÖRTECKNING

Pkt	Mark	X	Y
90016	grm	38 037, 08	36 838, 47
17	grm	037, 14	836, 93
18	grg	37 990, 07	888, 29
19	rm	987, 57	888, 27
20	rm	982, 30	865, 02
21	rm	982, 52	840, 05
22	mh	982, 30	806, 96
23	rm	963, 36	789, 24
24	grm	962, 37	783, 97
25	grm	987, 58	780, 10
26	grm	986, 92	726, 37
27	grm	38 021, 35	732, 82
28	rm	044, 03	737, 07
29	rm	038, 12	836, 99

9010	rmd	37 975, 845	876, 582	PP
9010.1	rm	985, 27	828, 71	
9012.1	rmd	952, 553	748, 560	PP
9012.3	rm	970, 15	701, 82	
9012.4	rm	958, 43	780, 86	
		38 024, 22	768, 83	

MARKERINGAR

grm = gammalt rör i mark
grg = gammalt rör i gjutning
rmu = rör i mur
rmd = rör i mark med däckel
rm = rör i mark

NYTILLKOMNA GRÄNSER:
18-19-20-21A, 21-22-23-24,
26 A - 26-27-28-29.

Framställt genom
NYMÄTNING

För delaktiga inlämnade svar

Skala
1 : 1000Markklass
IIIKoordinatsystem 2,5 GON V,
REGION 6, BER.OMR 9Reg karta, lägesangivning
FK 036 77 : 53, 63

Mätning

Beskrivning

Kartläggning

Kart redigering

VENTLINGE 42:1

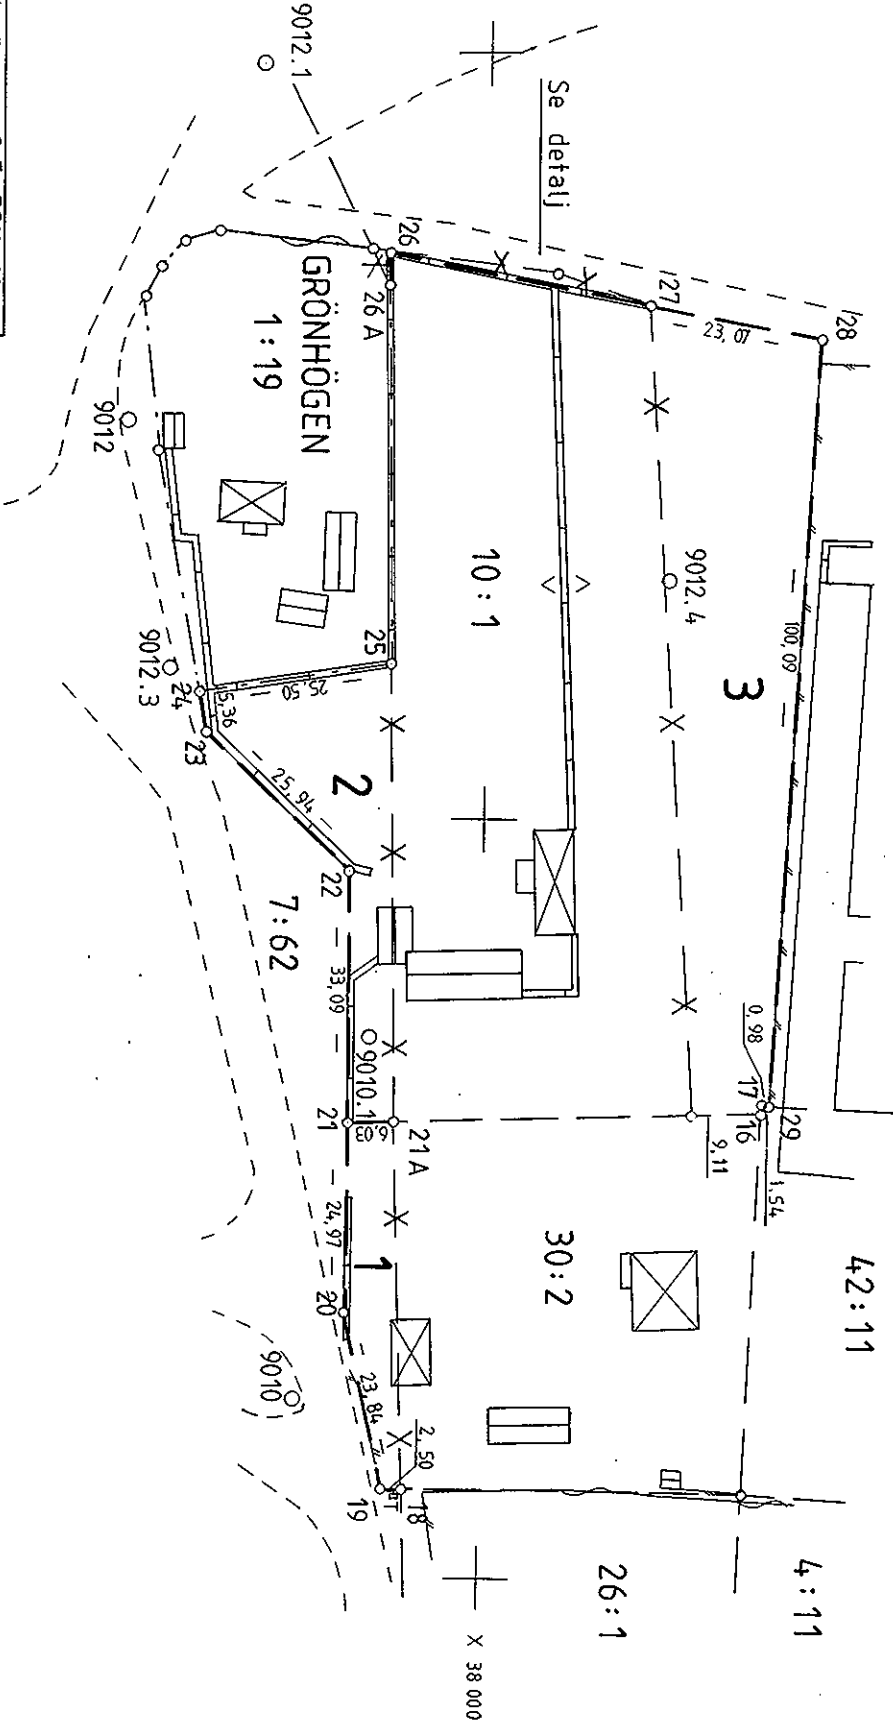
DETAILJ
skala 1:500

Fig 4

VENTLINGE

10:1

Fig 5

GRÖNHÖGEN

1:19

Y 36 900

X 38 100