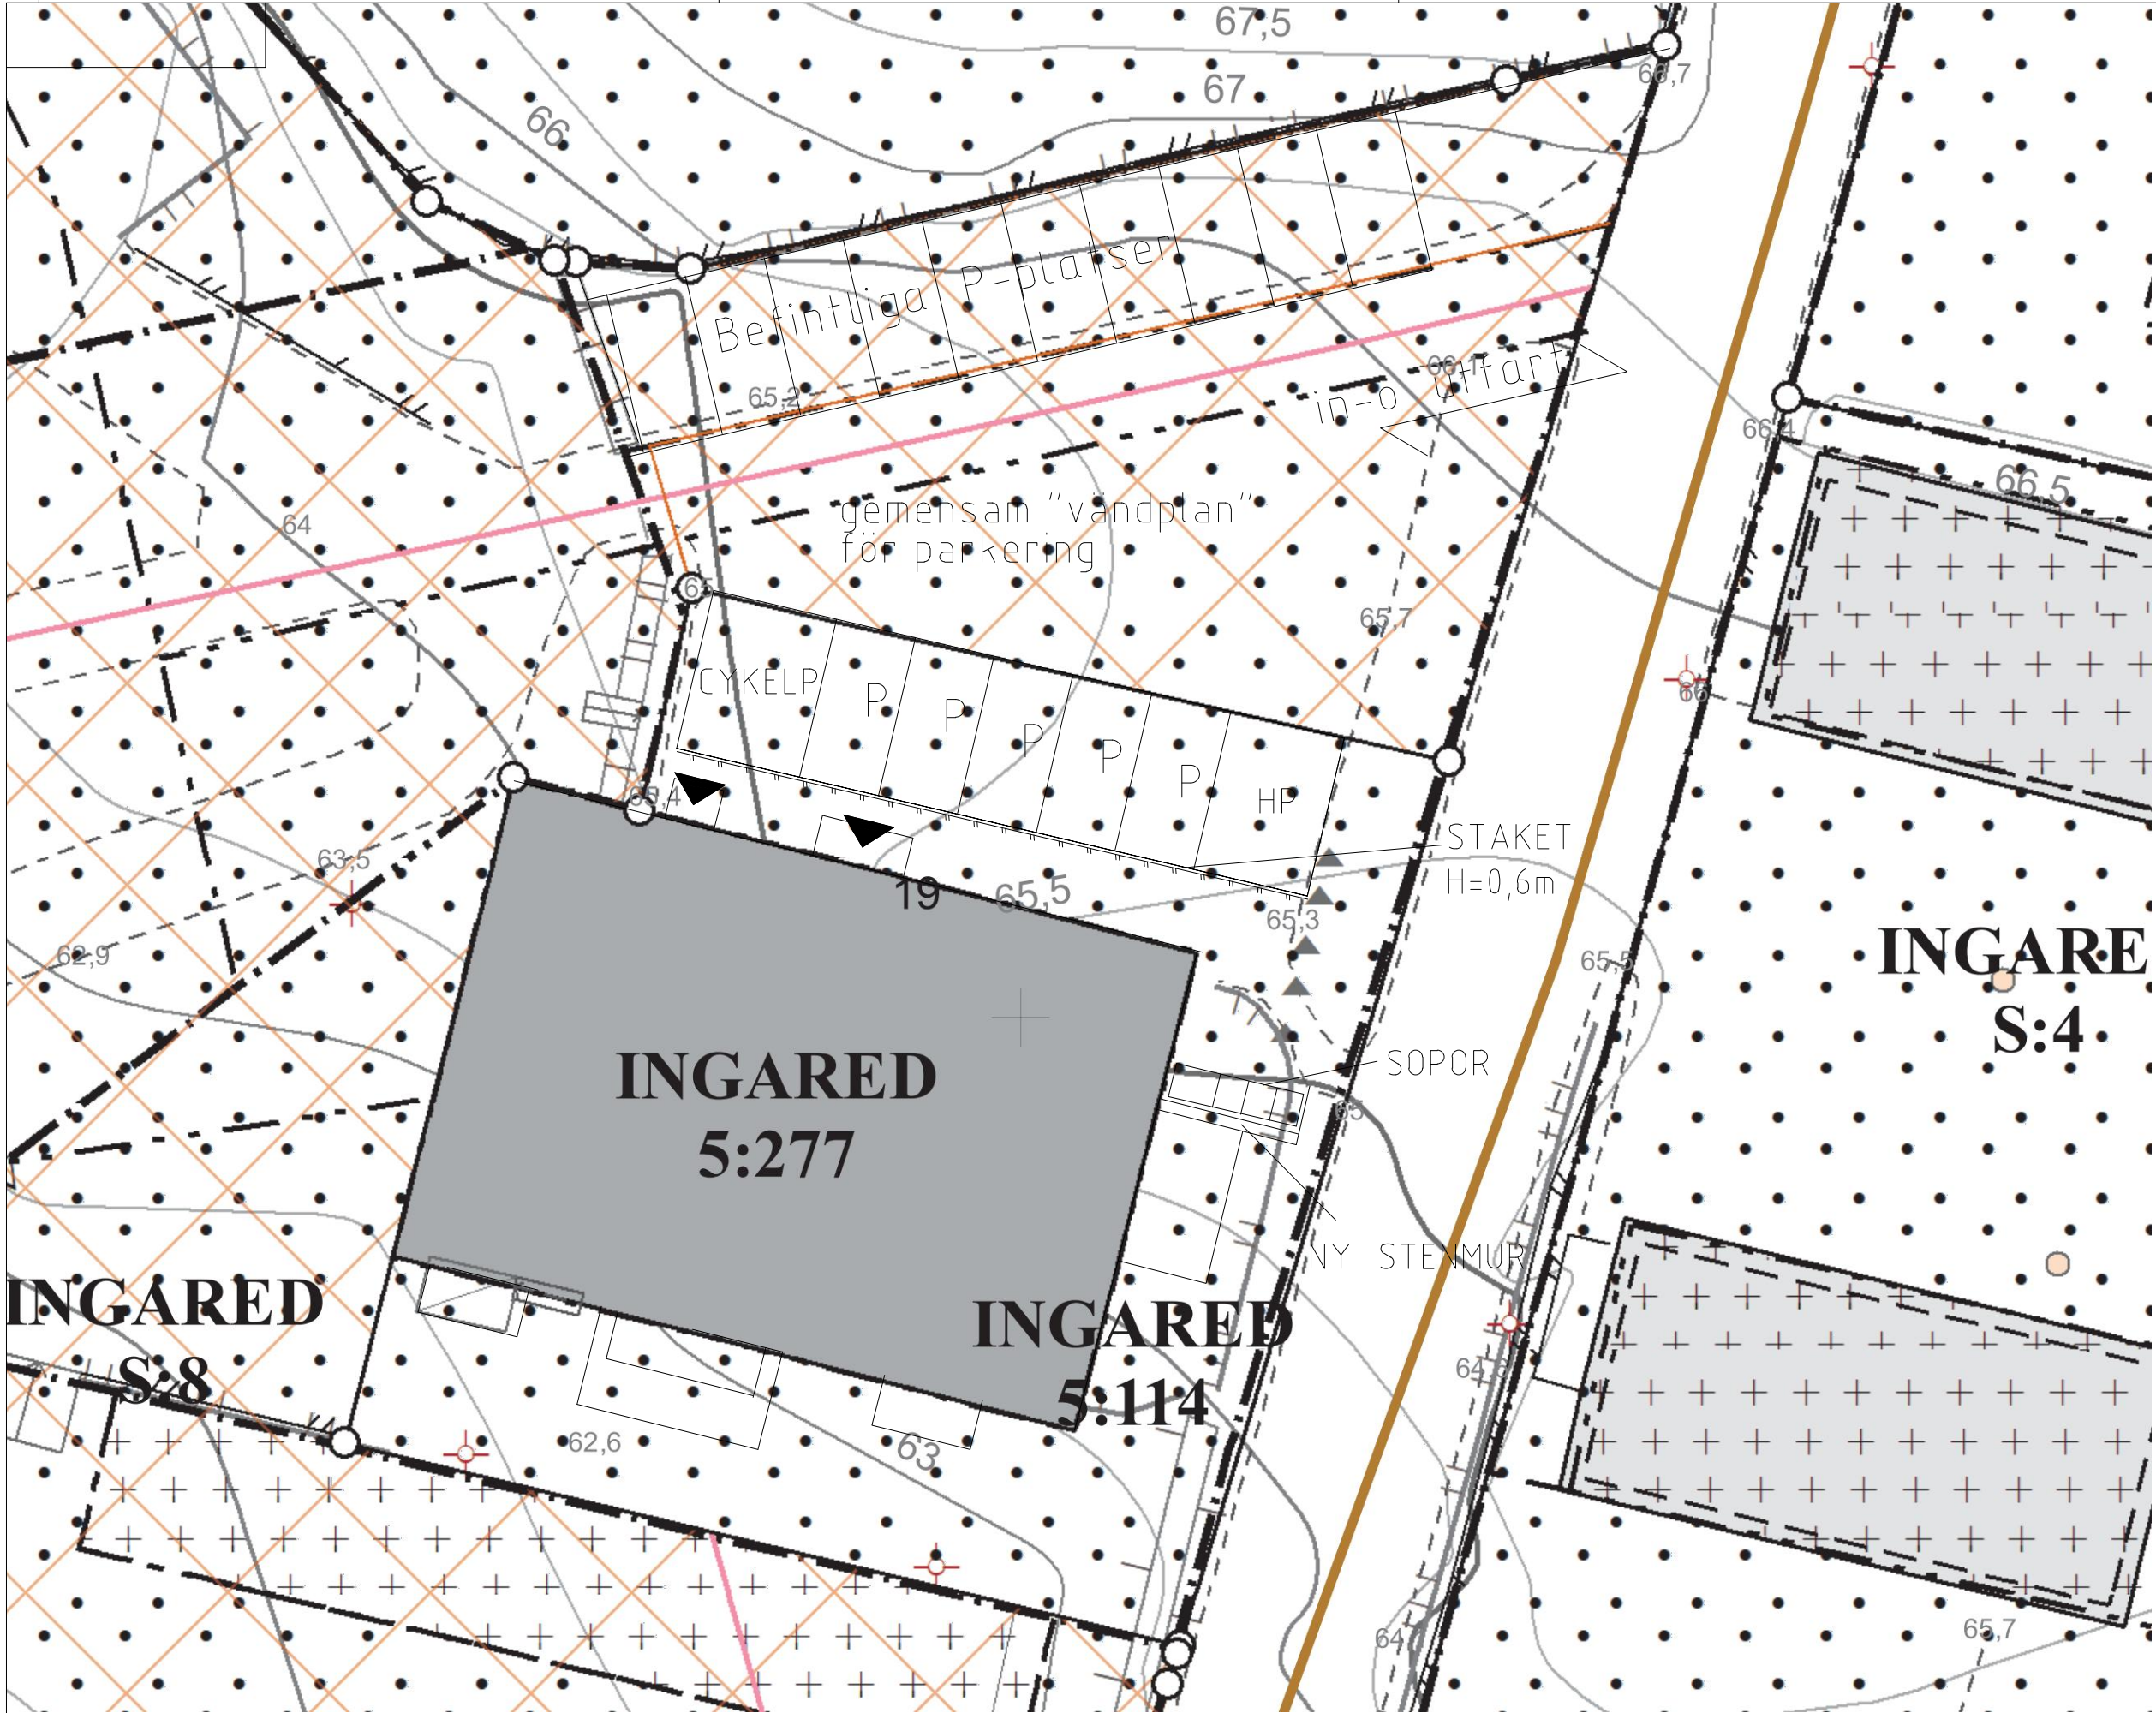



INGARED
S:8

INGARED
5:277

INGARED
5:114

INGARE
S:4


BET	ANT	ÄNDRINGEN AVSER	SIGN	DATUM
BYGGLOVSRITNING				
MIJODAMA FASTIGHETER INGARED 5:277, ALINGSÅS KOMMUN				
 allark AB ARKITEKTFIRMA Anna-Lena Larander Sandbergsvägen 4A, 411 39 Alingsås Tel: 07330-822001, anna-lena@allark.se www.allark.se				
UPPDRAG NR 24.13.01	RITAD AV A-L.L.	HANDLÄGGARE		
DATUM 20240426	ANSVARIG			
SITUATIONSPLAN PARKERING				
SKALA A3=1:200	NUMMER 01-01	I BET		

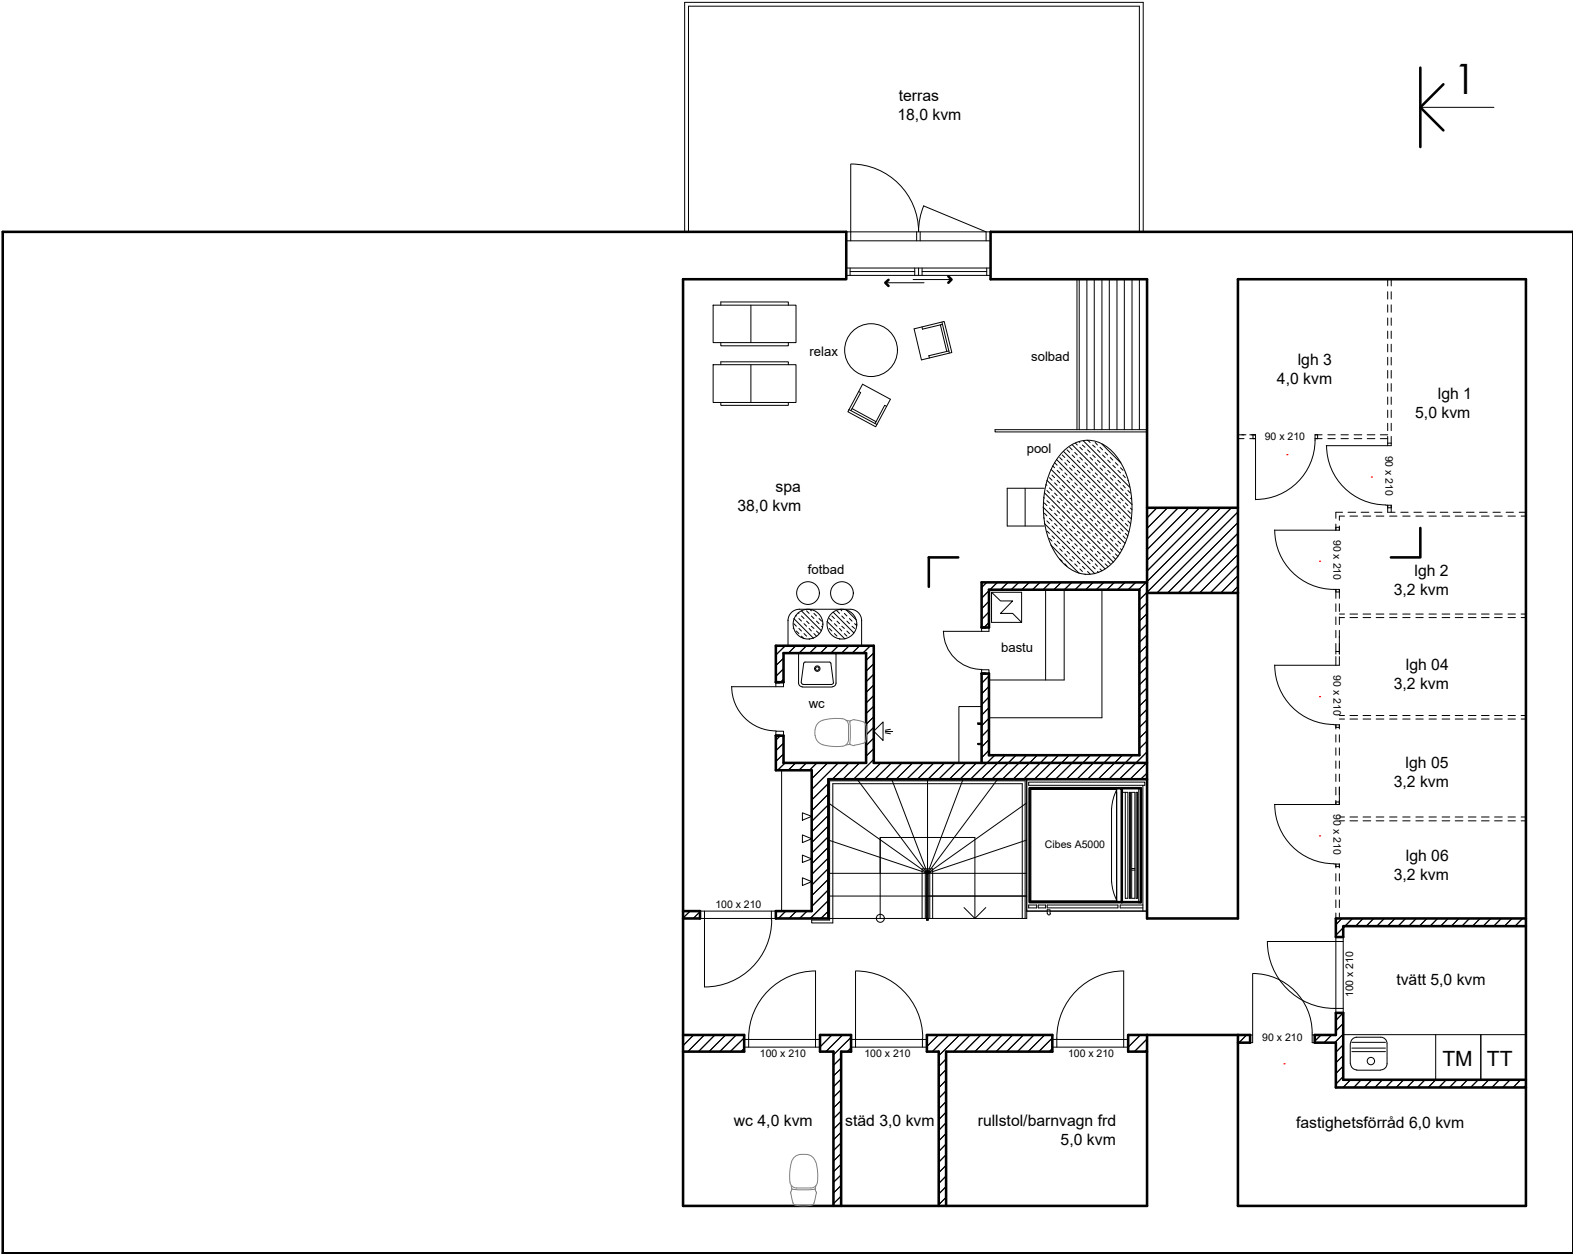


KÄLLARPLAN



BYGGLOVSHANDLING		
INGARED 5:277 ALINGSÅS KOMMUN		
arkonius arkitektkontor Hermelinsvägen 8 433 70 Sävedalen		
ARBETSNUMMER	RITAD AV	HANDLÄGGARE
	NP	NP
DATUM	ANSVARIG	
2023-09-18	NP	
PLAN KALLARE NYTT UTSEENDE		
SKALA	RITNINGSNUMMER	BET
1:100	A01	

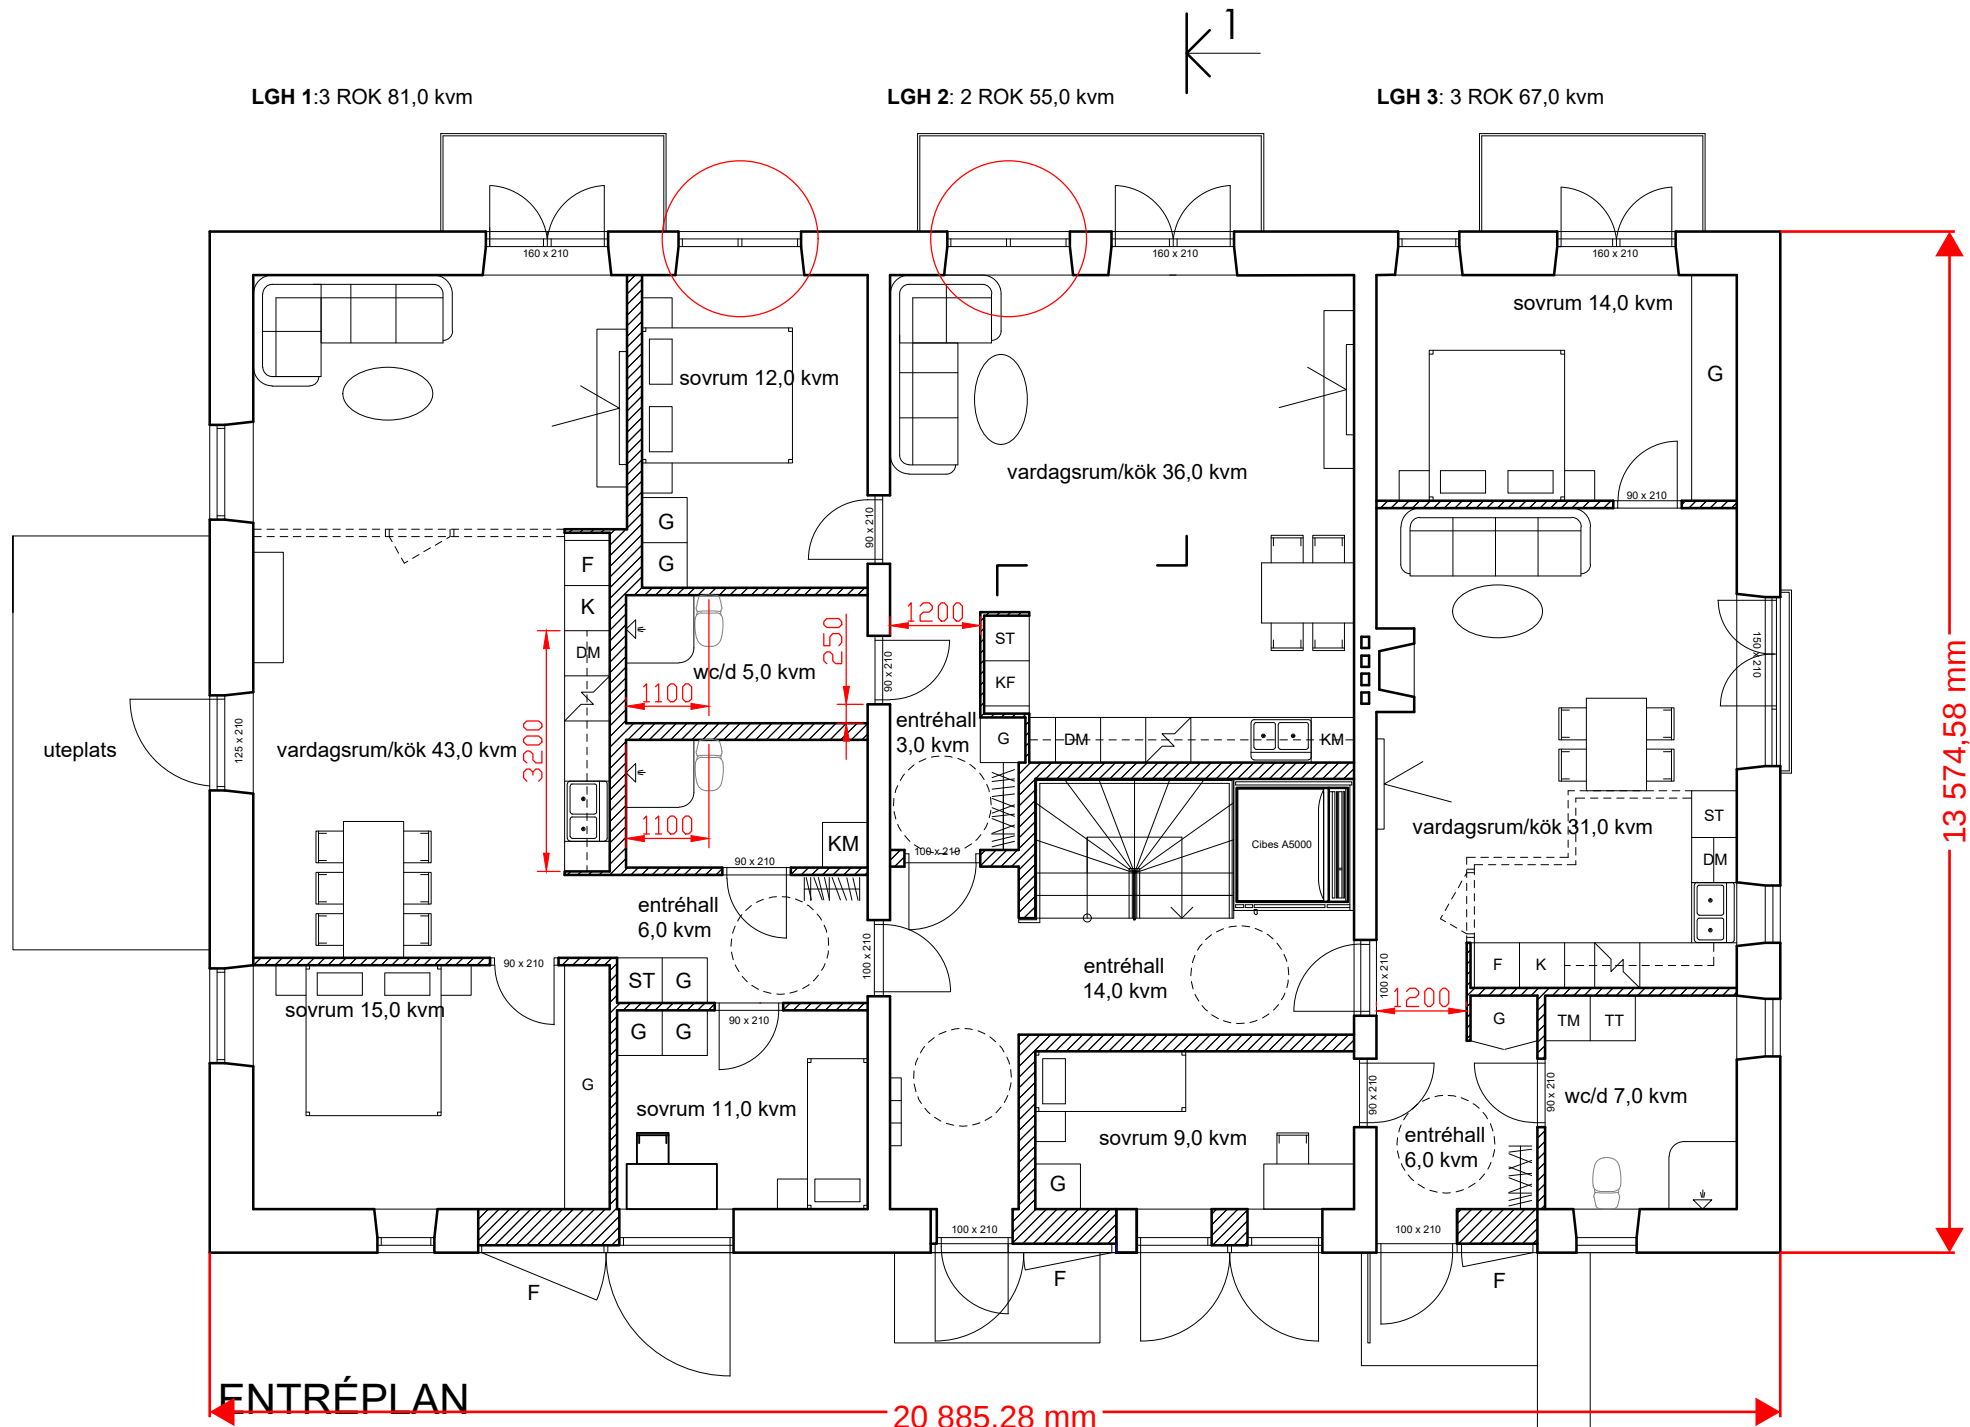


BYGGLOVSHANDLING		
INGARED 5:277 ALINGSÅS KOMMUN		
arkonius arkitektkontor Hermelinsvägen 8 433 70 Sävedalen		
ARBETSNUMMER	RITAD AV	HANDLÄGGARE
DATUM	ANSVARIG	
ENTRÉ PLAN NYTT UTSEENDE		
SKALA	RITNINGSNUMMER	BET

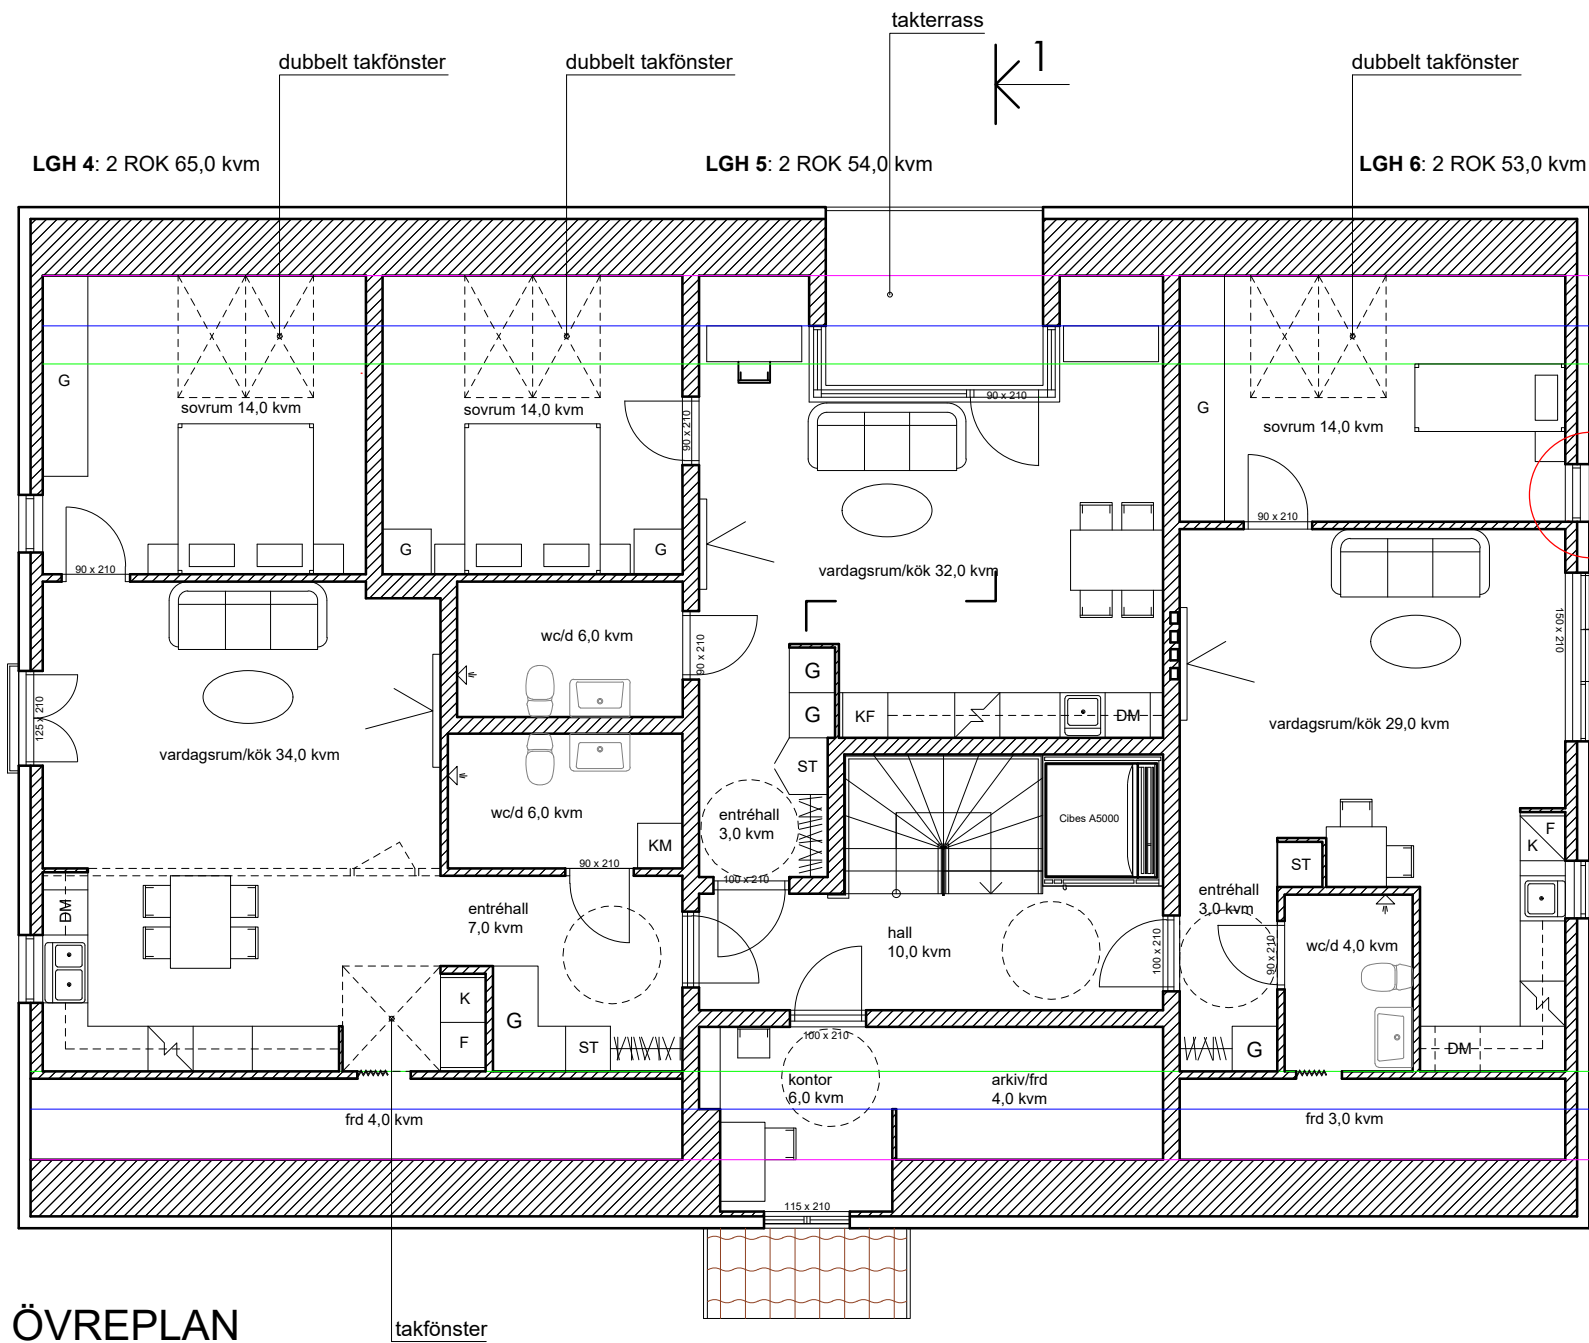

ÖVREPLAN



H=1200 under tak
H=1600 under tak
H=1900 under tak

H=1900 under tak
H=1600 under tak
H=1200 under tak

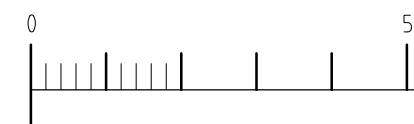


BYGGLOVSHANDLING		
INGARED 5:277 ALINGSÅS KOMMUN		
arkonius arkitektkontor Hermelinsvägen 8 433 70 Sävedalen		
ARBETSNUMMER	RITAD AV	HANDLÄGGARE
DATUM	ANSVARIG	
OVRE PLAN NYTT UTSEENDE		
SKALA	RITNINGNUMMER	BET


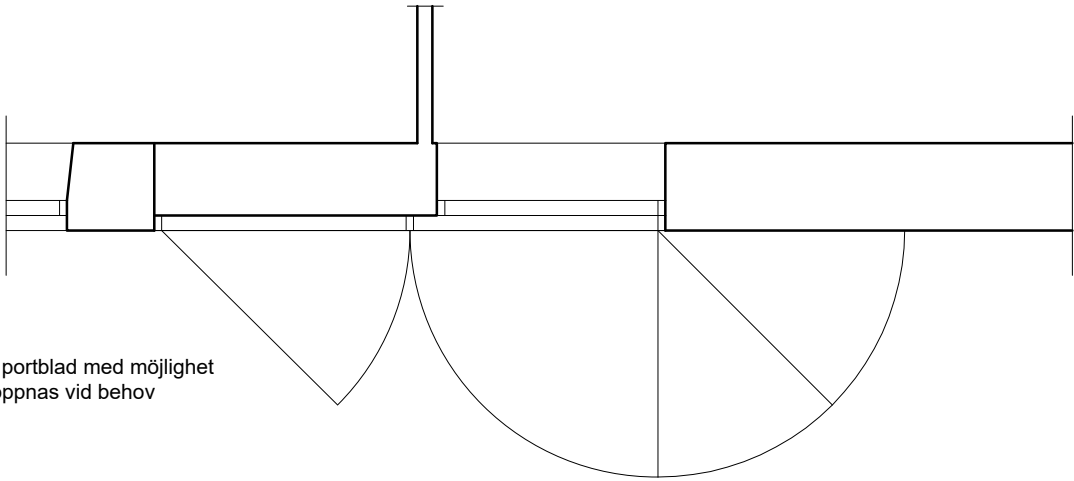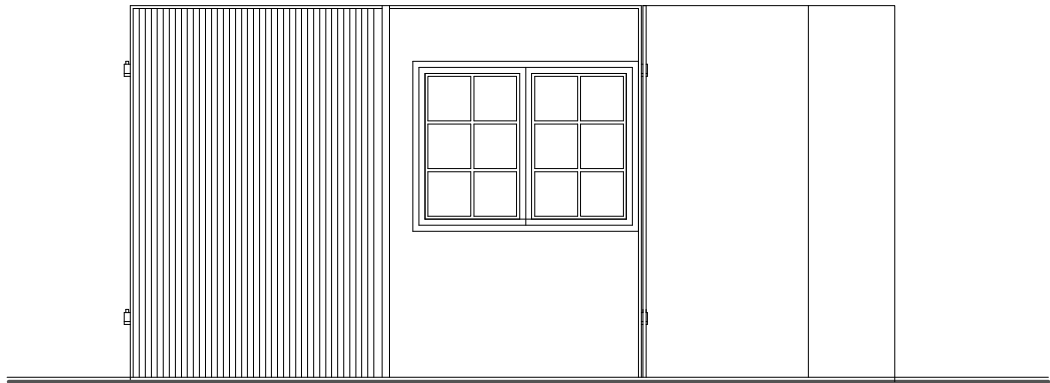


fast portblad med möjlighet
att öppnas vid behov

öppningsbart portblad med möjlighet
till fast läge i tre olika positioner: 0°, 45°, 90°;
fixering av varje position utförs med hjälp av
smidda metallkrokar av olika längder

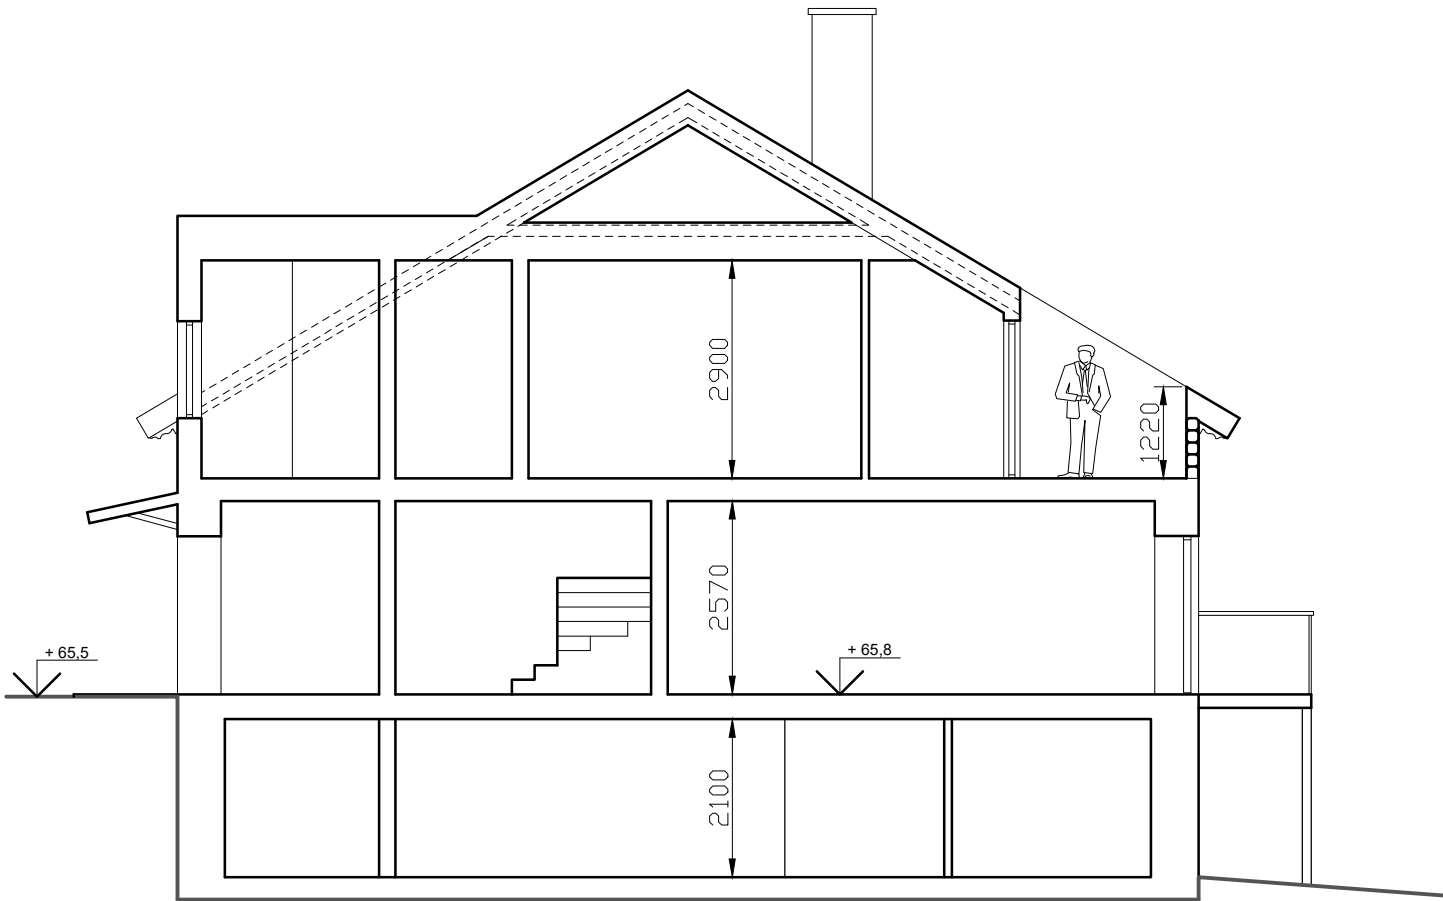


SEKTION 1-1

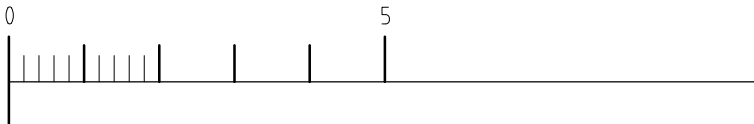

BYGGLOVSHANDLING		
INGARED 5:277 ALINGSÅS KOMMUN		
arkonius arkitektkontor Hermelinsvägen 8 433 70 Sävedalen		
ARBETSNUMMER	RITAD AV	HANDLÄGGARE
	NP	NP
DATUM	ANSVARIG	
2024-04-08	NP	
SEKTION NYTT UTSEENDE		
SKALA	RITNINGNUMMER	BET
1:100 1:50	A05	


	MATERIAL	KULÖR
FASADBEKLÄDNAD	Träpanel. Utformade lik befintliga profiler	Faluröd/Antik-vit, matt (lik befintlig)
TAK	Tegeltakpannor. Återavvändning/kompensation med nya takpannor i liknande utformning	Röd (lik befintlig)
FÖNSTER/DÖRRAR/FASAELEMENT	Kulturfönster och fönsterdörrar. Utformade efter befintliga profiler med klassiska detaljer	Antik-vit Lik befintligt
BALKONGRÄCKE	Smidje. Utformade lik befintlig	Svart
VINDSKIVOR/TAKDETALJER	Trä	Antik-vit, matt
PORTAR, ENTRÉDÖRRAR	Trä. metall/Rekonstruktion	Brun, svart, lik befintlig

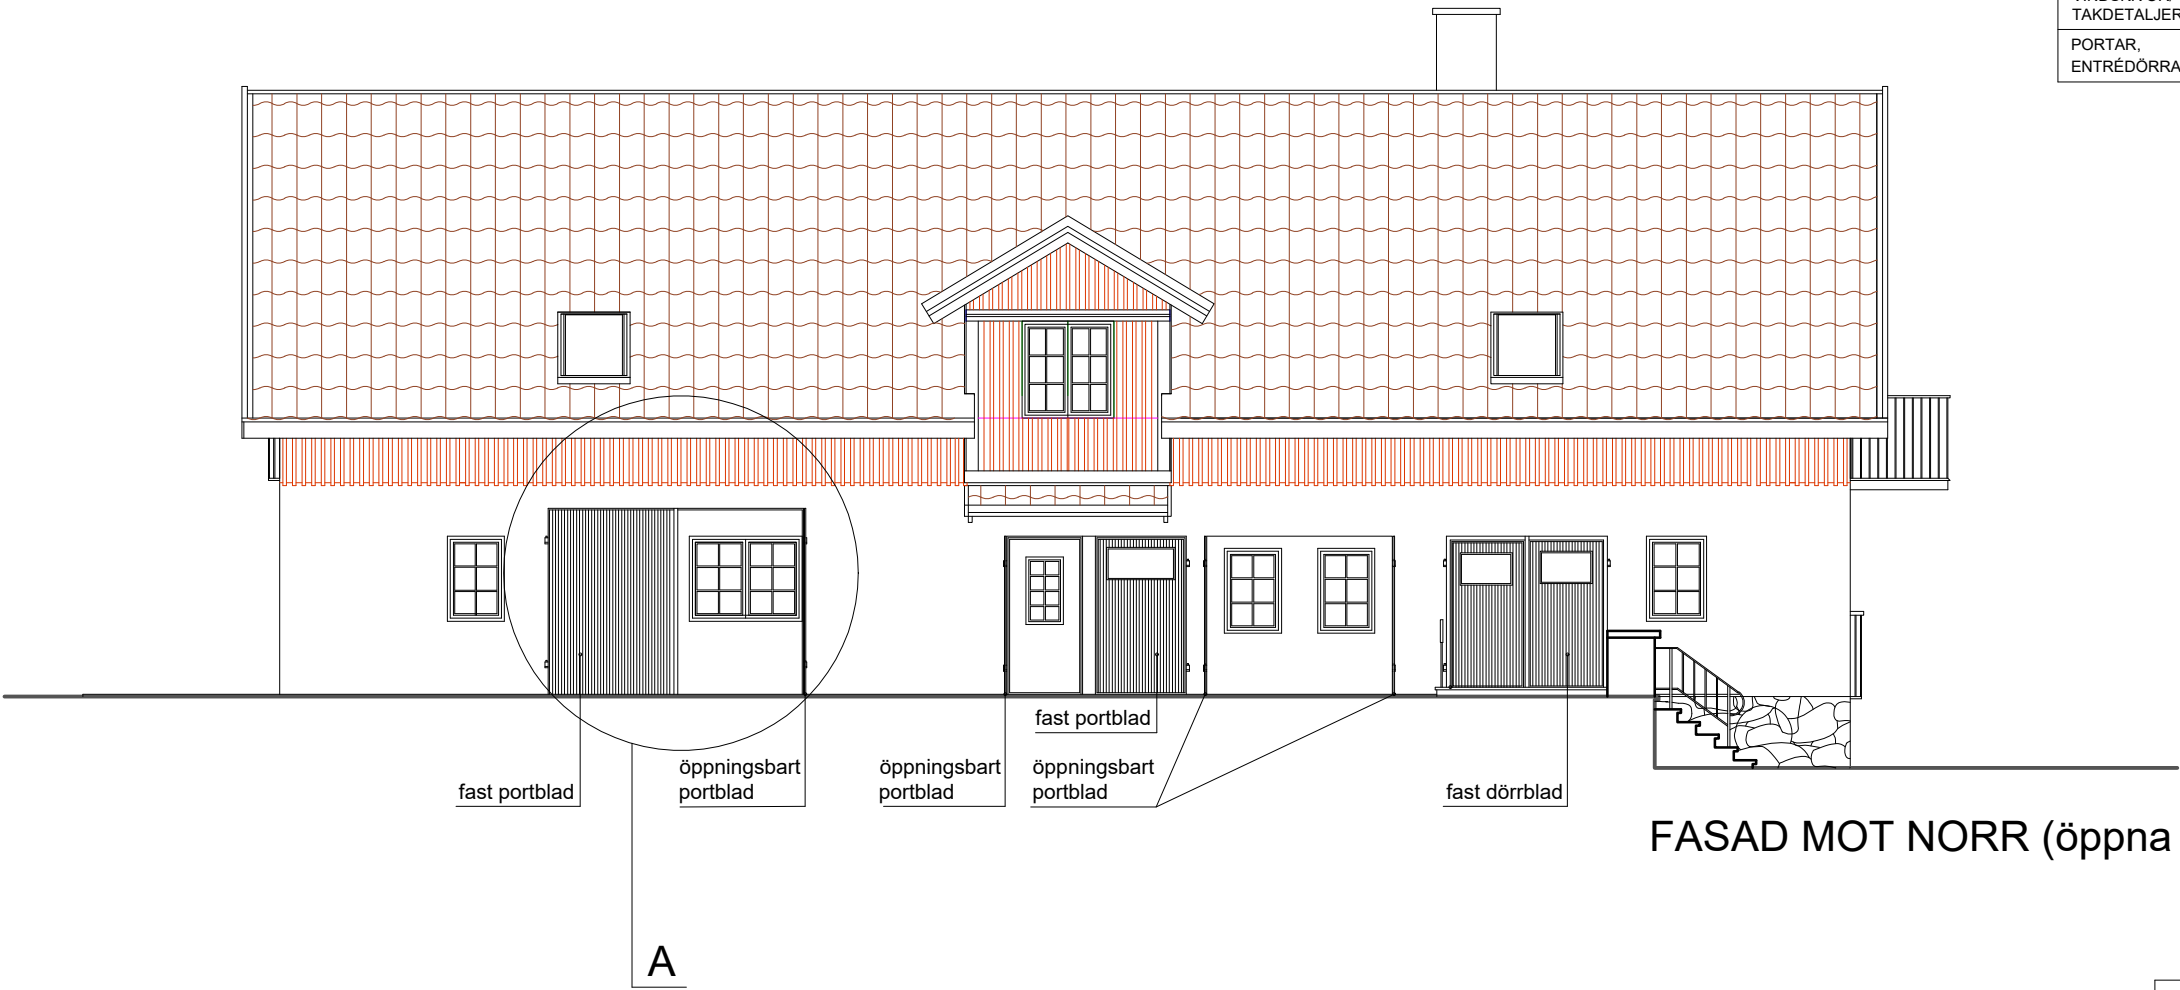

FASAD MOT NORR (öppna portar)



BYGGLOVSHANDLING		
INGARED 5:277 ALINGSÅS KOMMUN		
arkonius arkitektkontor Hermelinsvägen 8 433 70 Sävedalen		
ARBETSNUMMER	RITAD AV NP	HANDLÄGGARE NP
DATUM 2024-04-08	ANSVARIG NP	
FASAD MOT NORR NYTT UTSEENDE		
SKALA 1:100	RITNINGSNUMMER A07	BET

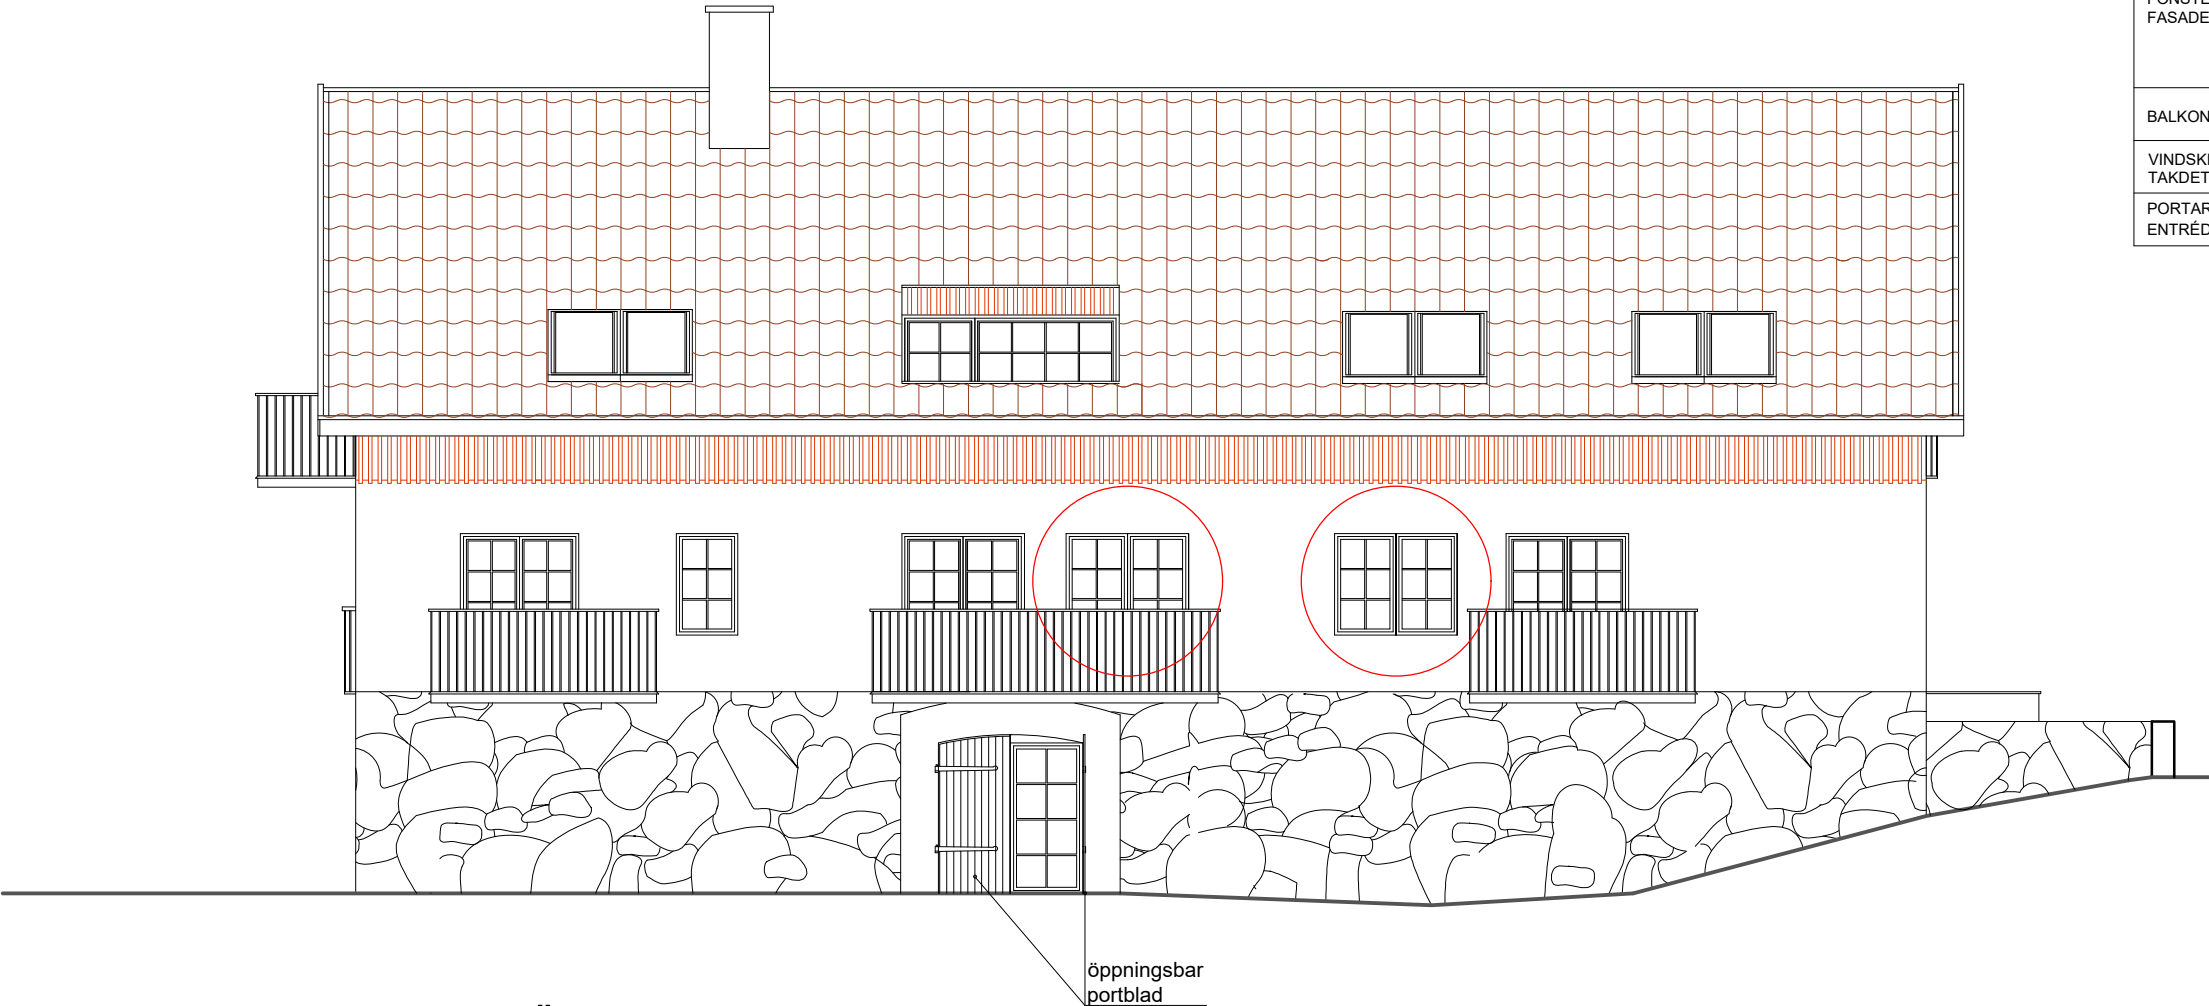


FASAD MOT SÖDER

	MATERIAL	KULÖR
FASADBEKLÄDNAD	Träpanel. Utformade lik befintliga profiler	Faluröd/Antik-vit, matt (lik befintlig)
TAK	Tegeltakpannor. Återavvändning/ kompensation med nya takpannor i liknande utformning	Röd (lik befintlig)
FÖNSTER/DÖRRAR/ FASADELEMENT	Kulturfönster och fönsterdörrar. Utformade efter befintliga profiler med klassiska detaljer	Antik-vit Lik befintligt
BALKONGRÄCKE	Smidje. Utformade lik befintlig	Svart
VINDSKIVOR/ TAKDETALJER	Trä	Antik-vit, matt
PORTAR, ENTRÉDÖRRAR	Trä. metall/ Rekonstruktion	Brun, svart, lik befintlig




BYGGLOVSHANDLING		
INGARED 5:277 ALINGSÅS KOMMUN		
arkonius arkitektkontor Hermelinsvägen 8 433 70 Sävedalen		
ARBETSNUMMER	RITAD AV NP	HANDLÄGGARE NP
DATUM 2024-04-08	ANSVARIG NIKOLAJ PIMASHKOW	
FASAD MOT SÖDER NYTT UTSEENDE		
SKALA 1:100	RITNINGSNUMMER A08	BET

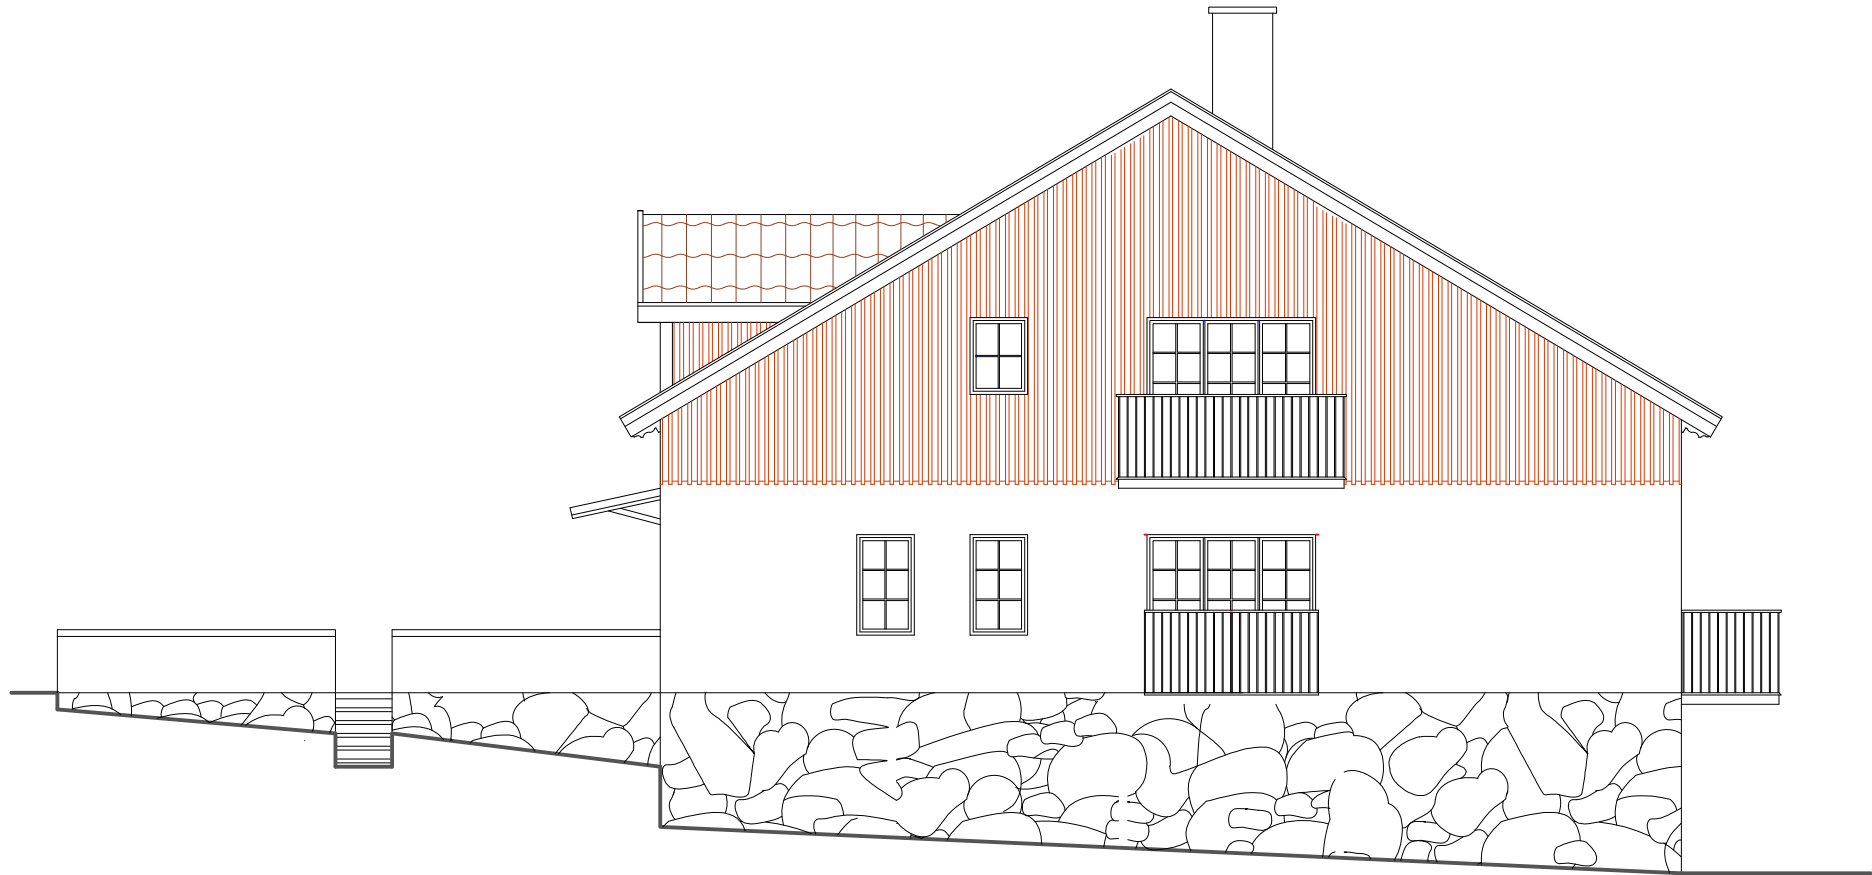

FASAD MOT VÄST

	MATERIAL	KULÖR
FASADBEKLÄDNAD	Träpanel. Utformade lik befintliga profiler	Faluröd/Antik-vit, matt (lik befintlig)
TAK	Tegeltakpannor. Återavvändning/kompensation med nya takpannor i liknande utformning	Röd (lik befintlig)
FÖNSTER/DÖRRAR/FASAELEMENT	Kulturfönster och fönsterdörrar. Utformade efter befintliga profiler med klassiska detaljer	Antik-vit Lik befintligt
BALKONGRÄCKE	Smidje. Utformade lik befintlig	Svart
VINDSKIVOR/TAKDETALJER	Trä	Antik-vit, matt
PORTAR, ENTRÉDÖRRAR	Trä. metall/Rekonstruktion	Brun, svart, lik befintlig

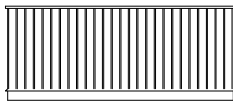

FASAD MOT ÖST

balkongdörr utfomas med sin material och färg lik övriga entrédörrar på fasad mot norr; belysningsfönster i dörren utfomas liknande befintliga fönster på samma fasad



BYGGLOVSHANDLING		
INGARED 5:277 ALINGSÅS KOMMUN		
arkonius arkitektkontor Hermelinsvägen 8 433 70 Sävedalen		
ARBETSNUMMER	RITAD AV NP	HANDLÄGGARE NP
DATUM 2024-04-08	ANSVARIG NP	
FASADER MOT VÄST;ÖST BEFINTLIGT UTSEENDE		
SKALA 1:100	RITNINGNUMMER A06	BET