

Ärende		Kommun	Län
Avstyckning från RÄPPLINGE 16:1 jämte fastighetsreglering		Borgholm	Kalmar
Registerområde		Nybildade fastigheter	
Räpplinge		Registreringsdatum	
Förrättningslantmätare		1979-01-18	
Inger Edlund		☒ Uppgift om åtgärd förrättningen avsett har införts i fastighetsregistret	
Fastighet, område, m m		Ägare, uppgifter till lokal skattemyndighet och andra anmärkningar	
Fig	Areal hektar m ² avstår	erhåller	+ ändring/ - summa

FASTIGHETSRÄTTSLIG BESKRIVNING: se aktbilaga BE 1.


Lotten A R N:r Räpplinge 16:6

9654

Borgholms kommun, Stadshuset
380 70 BORGHOLM

Fig 1 = R N:r Äpplerum 5:25

TEKNISK BESKRIVNING: se aktbilaga BE 2.

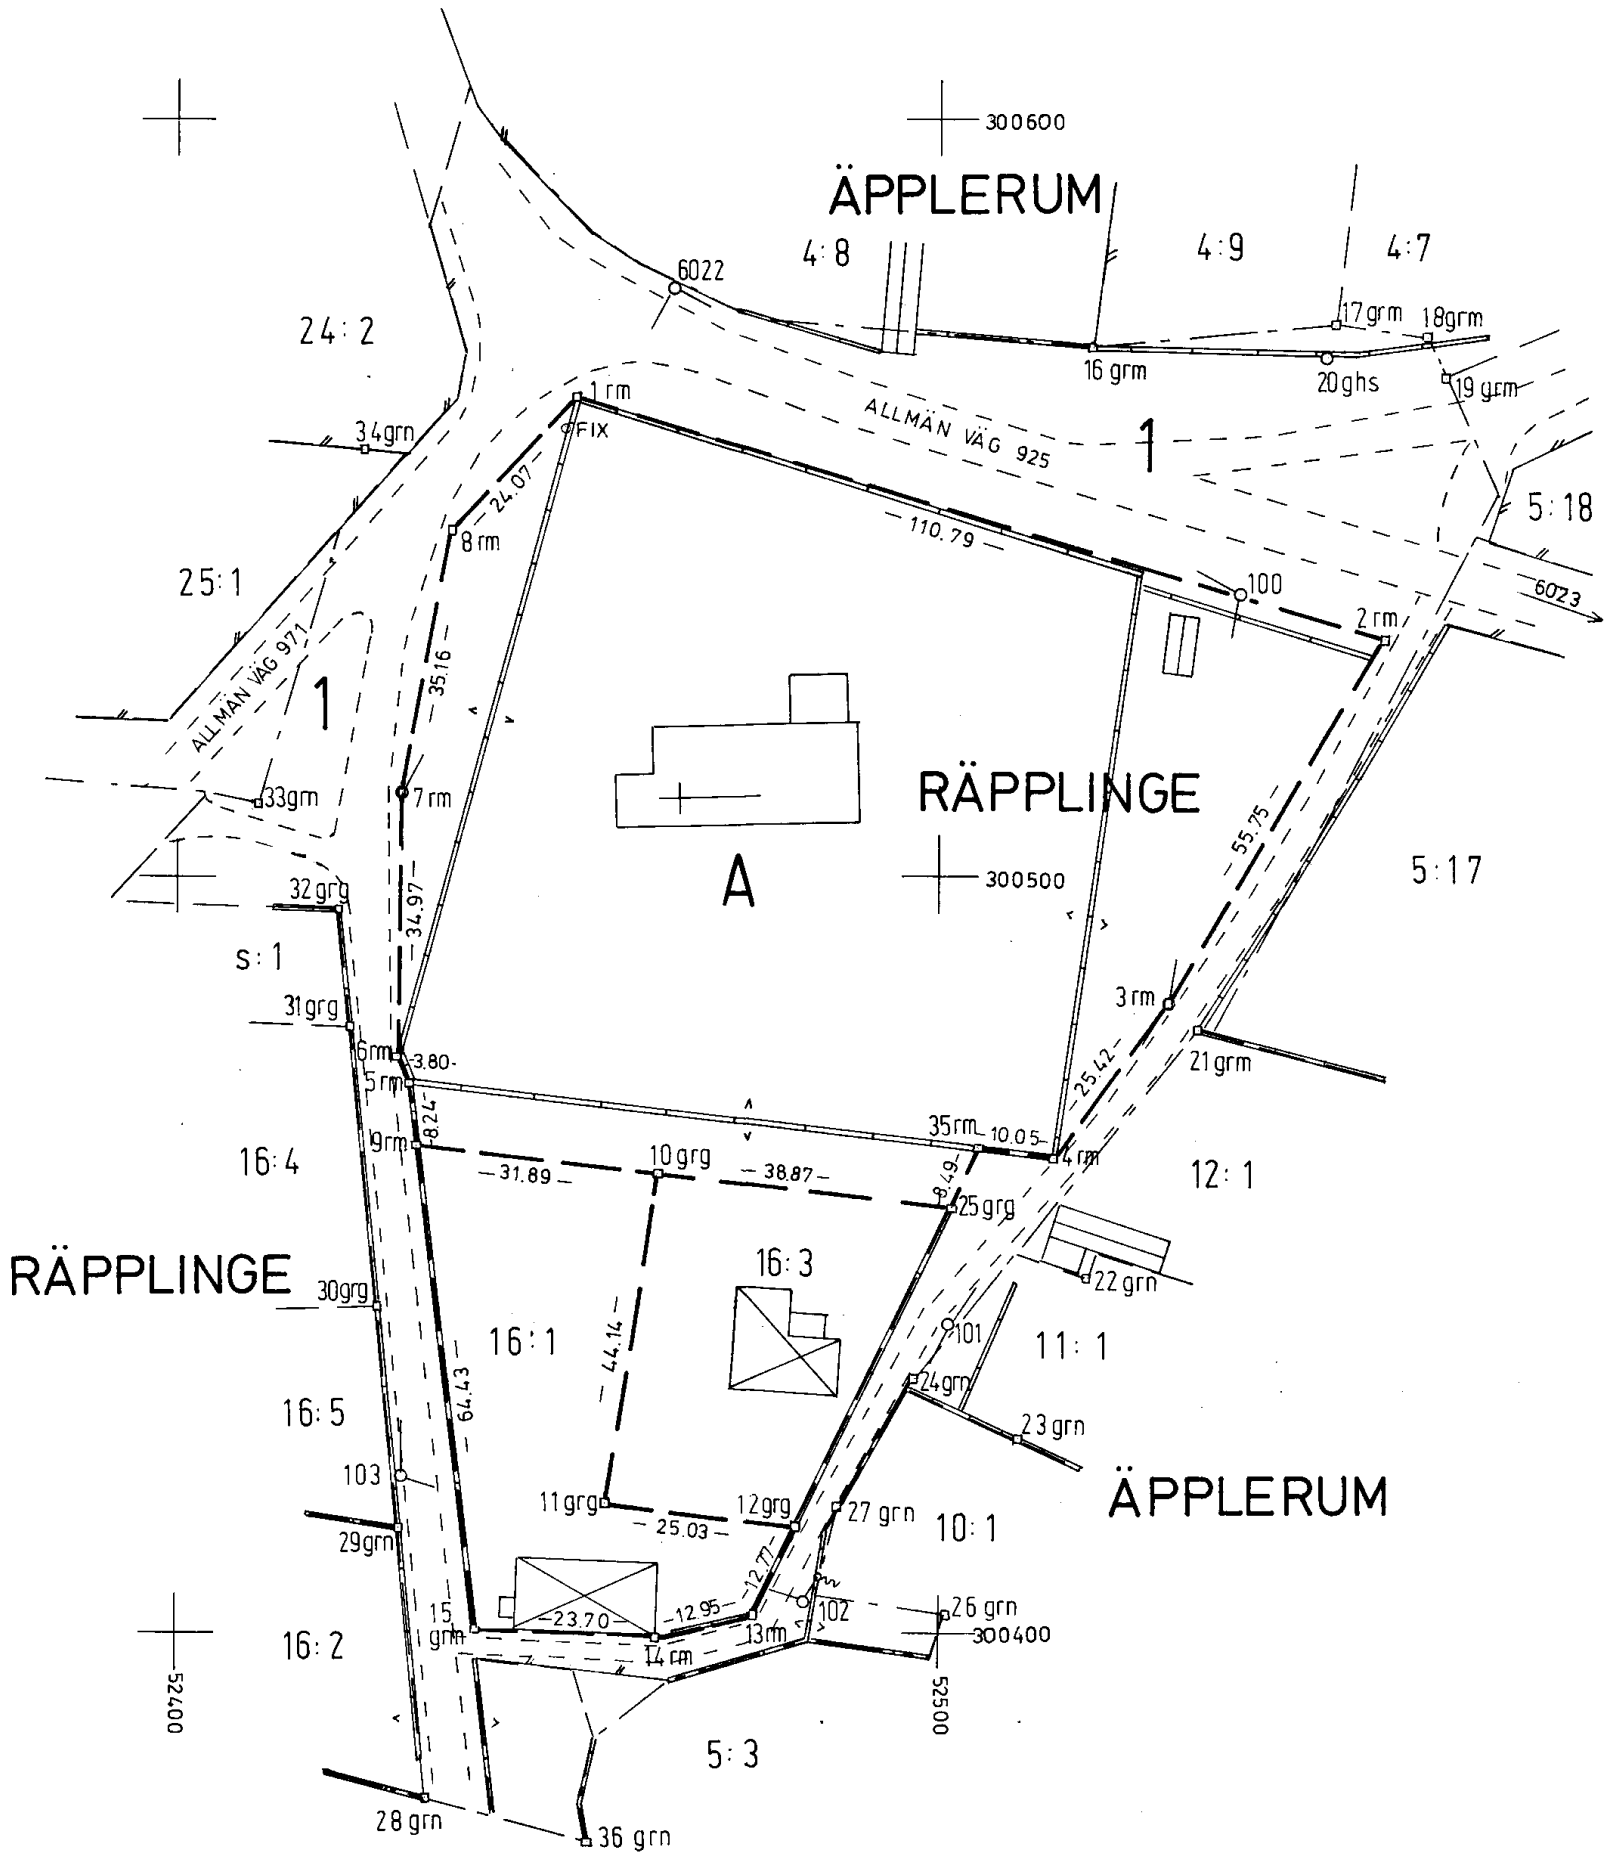

Nyttillkomna gränser: 1-2-3-4-35-25, 10-9-5-6-7-8-1, 12-13-14-15-9.

För det tekniska innehållet svarar

Skala

1:1000

Reg karta, lägesangivning

PK 55700 04

Framställd genom

Nymätning

Mätklass III

Mätning

Beräkning

Kartering

Ritn redigering