LANTMÄTERIET

Aktbilaga: 6

A3S

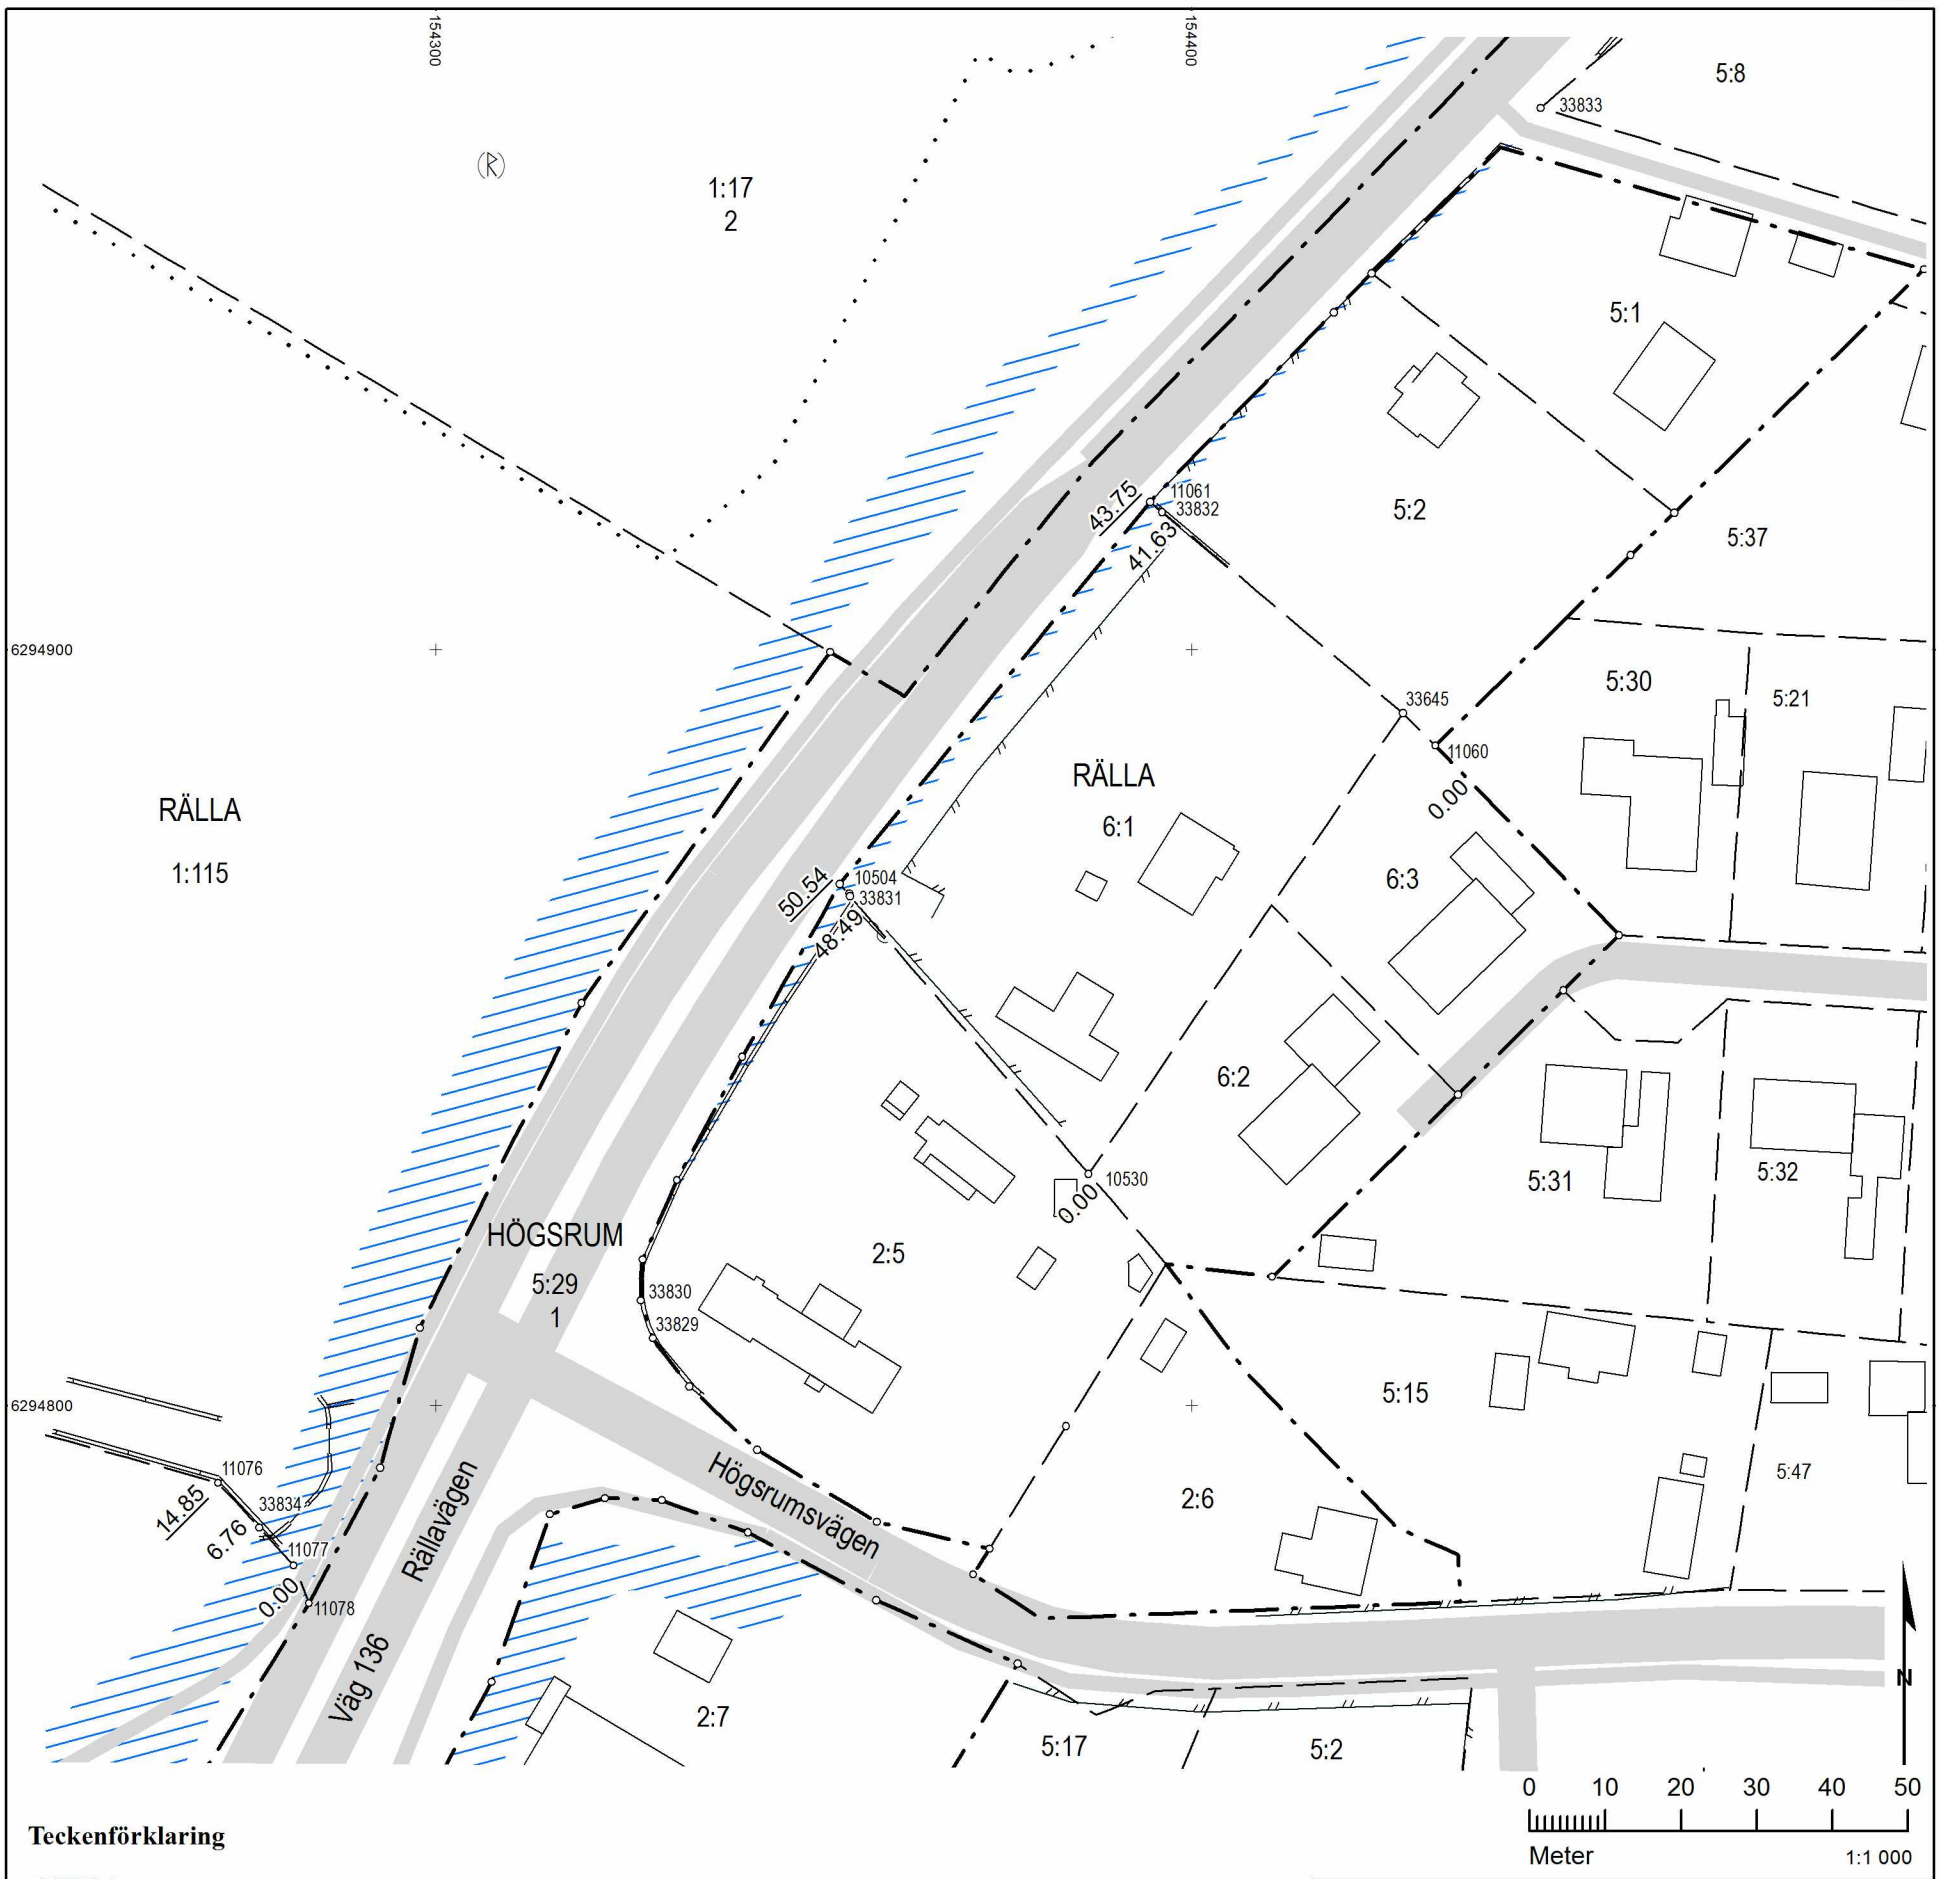

Teckenförklaring

BERGA	Trakt
	Fastighetsgräns
	Traktgräns
1:2 3, 1:2	Fastighetsbeteckning
	Gränspunkt
	Häck, mittlinje
	Plank
	Staket
	Stenmur, mittlinje
	Fornminne, punkt
(R)	Fast fornlämning (R)
	Fornminne, yta
	Byggnad
	Mötesfri väg
	Landsväg
	Landsväg liten
	Cykelväg
	Vägrättsområde

Genom särskild gränsutmärkning har 33834 markerats i skärningen av befintlig gräns 11076-11077 och vägrättsområdet.
Genom särskild gränsutmärkning har 33831 markerats i skärningen av befintlig gräns 10504-10530 och vägrättsområdet.
Genom särskild gränsutmärkning har 33832 markerats i skärningen av befintlig gräns 11061-33645 och vägrättsområdet.

Genom särskild gränsutmärkning har 33829, 33830 och 33833 återutsatts.

Beskrivning, se förrättningshandlingarna

Förrättningskartan innehåller detaljer med olika kvalitet.

Rättigheter och samfälligheter kan vara ofullständigt redovisade.

För det tekniska innehållet och kartarbetet svarar Robert Durefors.

Teknisk beskrivning

Koordinatlista

Pkt	Norr	Öst	Markering
10504	6 294 868,97	154 353,45	Ej återfunnen, ursp rg
10530	6 294 830,65	154 386,40	Rör i betonggjutning
11060	6 294 887,29	154 432,29	Rör i betonggjutning
11061	6 294 919,57	154 394,54	Ej återfunnen, ursp rg
11076	6 294 789,76	154 271,19	Rör i mark
11077	6 294 778,83	154 281,25	Ej återfunnen, ursp rm
11078	6 294 773,81	154 283,26	Ej återfunnen, ursp rm
33645	6 294 891,56	154 427,94	Rör i betonggjutning
33829	6 294 808,86	154 328,73	Rör i mark, ny
33830	6 294 813,83	154 327,10	Rör i mark, ny
33831	6 294 867,41	154 354,78	Rör i mark, ny
33832	6 294 918,21	154 396,17	Rör i mark, ny
33833	6 294 971,65	154 446,16	Rör i mark, ny
33834	6 294 783,81	154 276,67	Rör i mark, ny

Koordinatkvalitet: Inre 0,05m yttre 0,05m
Koordinatsystem: SWEREF 99 16 30
Framställd genom: Nymätning och kopiering från registerkartan
Mätmetod: Satellitmätning NRTK-tjänst

Förrättningskarta

Kartblad KA1
Ärendenummer: H18481
Upprättad år: 2025
Orig.format: A3S

Särskild gränsutmärkning berörande Högsrum 5:8, 5:29, Rälla 1:17, 1:115, 2:5, 5:2 och 6:1

Kommun: Borgholm
Län: Kalmar

Förrättningslantmätare
Se digital signatur

Akt 0885-2019/20