

Ansökan/Anmälan

avledning av avloppsvatten till enskild avloppsanläggning enligt 13 § förordningen om miljöfarlig verksamhet och hälsoskydd (1998:899)

Ansökningsdatum

Sökande

Namn BJÖRN LJUNG	Utdelningsadress MOSSBO 99	Postadress 790 21 BJÖRSÅS
Telefon dagtid 08-50835301	E-post MOSSBO 99@TELIA.COM	Personnummer/organisationsnummer 430901-1296

Fastighetsägare (om annan än sökanden)

Namn GUN-BRITT LJUNG	Utdelningsadress Se ovan	Postadress
Telefon dagtid		

Fastighetsuppgifter

Fastighetsbeteckning BJÖRSBERG 21:9	Fastighetens adress MOSSBO 99
☒ Permanentbostad ☒ Fritidsbostad ☐ Övrigt ☐ Antal hushåll anläggningen avses betjäna: ☒ Antal personer per hushåll:	
Sökt bygglov/förhandsbesked i samband med avloppsanläggningen ☒ Ja ☐ Nej	

Ansökan/anmälan avser

☒ Ny avloppsanläggning till vilken följande avlopp avses anslutas	
☒ Vattentoalett ☒ Dusch/bad ☒ Disk/kök ☒ Tvätt	☐ Urin/spolvätska från urinseparerande toalett typ: ☐ Annat:
☒ Ändring av avloppsanläggning avseende (kan innebära att nytt tillstånd krävs)	
☐ Ny anslutning av: ☐ Väsentligt ökad belastning: ☐ Ny placering (bifoga karta)	☒ Annat: OMPRÖVNING AV
☐ Utbyte/komplettering av anläggningsdel:	BESLUT DNR 1784/05

Avloppsvattnets behandling

Förbehandling sker genom <u>slamavskiljare som uppfyller kraven enligt svensk standard</u>		ALFA SAC 10 1500 (Leverantörens beskrivning ska bifogas)
☒ Trekammarbrunn ☐ Tvåkammarbrunn Vätvolym 3,6 m³ ☐ Annat:		
Slamavskiljare, typ/fabrikat:		
☐ Fosforfällning, typ/fabrikat: ☐ Övrigt:		
(Leverantörens beskrivning och drift- och underhållsinstruktioner ska bifogas)		
Rening sker genom		
☐ Markbädd yta m² ledningslängd m fördelat på st ledningar typ/fabrikat:		
☐ Markbädd, biomoduler yta m² ledningslängd m fördelat på st ledningar typ/fabrikat:		
(Leverantörens beskrivning ska bifogas)		
☐ Vanlig infiltration yta m² ledningslängd m fördelat på st ledningar typ/fabrikat:		
☒ Förstärkt infiltration yta 45 m² ledningslängd 15 m fördelat på 3 st ledningar typ/fabrikat: ALFA		
☐ Grund infiltration yta m² ledningslängd m fördelat på st ledningar typ/fabrikat:		
☐ Infiltration, biomoduler yta m² ledningslängd m fördelat på st ledningar typ/fabrikat:		
(Leverantörens beskrivning ska bifogas)		
☐ Minireningsverk, typ/fabrikat		
(Leverantörens beskrivning samt drift- och underhållsinstruktioner ska bifogas)		

- ☐ Annat omhändertagande (t. ex. urinsortering):
(Leverantörens beskrivning samt drift- och underhållsinstruktioner ska bifogas)
- ☐ Sluten tank (endast för wc): m³

Uppgifter om skyddsavstånd

Avstånd till vattendrag, sjö, dike eller annat vatten inom 100 m

☐ Vattendrag m ☐ Sjö m ☐ Dike m ☐ Annat, vad? m

Ungefärligt avstånd från markytan ner till grundvattenyta

☐ Mindre än 2 m → Krävs pumpning av avloppsvattnet? ☐ Ja ☐ Nej

☒ Mer än 2 m

Ungefärligt avstånd från markytan ned till berg: ? m

Entreprenör, ansvarig för utförandet av avloppsanläggningen


Namn BVP	Utdelningsadress MARKÖRGATAN 2	Postadress 13644 HANINGE
Telefon 08/7775480	E-post	

Denna ansökan samt följande handlingar ska bifogas för att ansökan ska vara komplett. (En ansökan behandlas inte förrän den är komplett)

- Översiktskarta; här markeras vattentäkter på eller i närheten av fastigheten (inom 100 meter). Borrard brunn markeras med B och grävd med G.
- Situationsplan; som visar avloppsanläggningens läge, (inkluderande utsläppspunkt av spillvatten vid andra lösningar än infiltration), fastighetsgränser, byggnader, plats för ev. provgrop, uppsamlingsplats för slamtömningsbil (skala 1:400 - 1:1000).
- Om avståndet till grundvattenyta och/eller berg är mindre än två meter samt vid anläggande av biomoduler och markbäddar ska en längd- och tvärsektion över anläggningen bifogas ansökan.
- Siktanalys eller perkolationstest; om avloppsvatten ska omhändertas av marken t. ex. i en infiltrationsanläggning.

Hst Bilagor

Sökandes underskrift

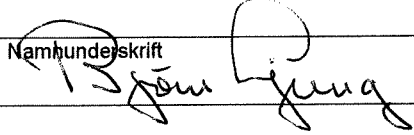Datum 2007.09.20	Namnunderskrift 	Namnförtydligande BJÖRN LJUNG
---------------------	--	----------------------------------


Upplysningar

- Arbetet med att utföra anläggningen ska utföras av sakkunnig eller under överinseende av sådan. Anläggningens utförande ska dokumenteras i en kontrollplan.
- I handläggningen ingår ett besök på aktuell fastighet. Berörda intilliggande fastigheter kommer att tillsändas ansökan när den är komplett för att inom 3 veckor kunna lämna synpunkter på planerad verksamhet. Handläggningstiden är ca 6 veckor.
- Miljönämnden tar ut en avgift för prövningen av ansökan/anmälan enligt en taxa, som fastställs av kommunfullmäktige (se bifogad information).
- Miljönämnden kommer att behandla personuppgifterna för registerhantering.


701 3

Andrad 2007-11-07
av Chatarina A,
miljöförvaltingen.

MUN	DEN
DR.	

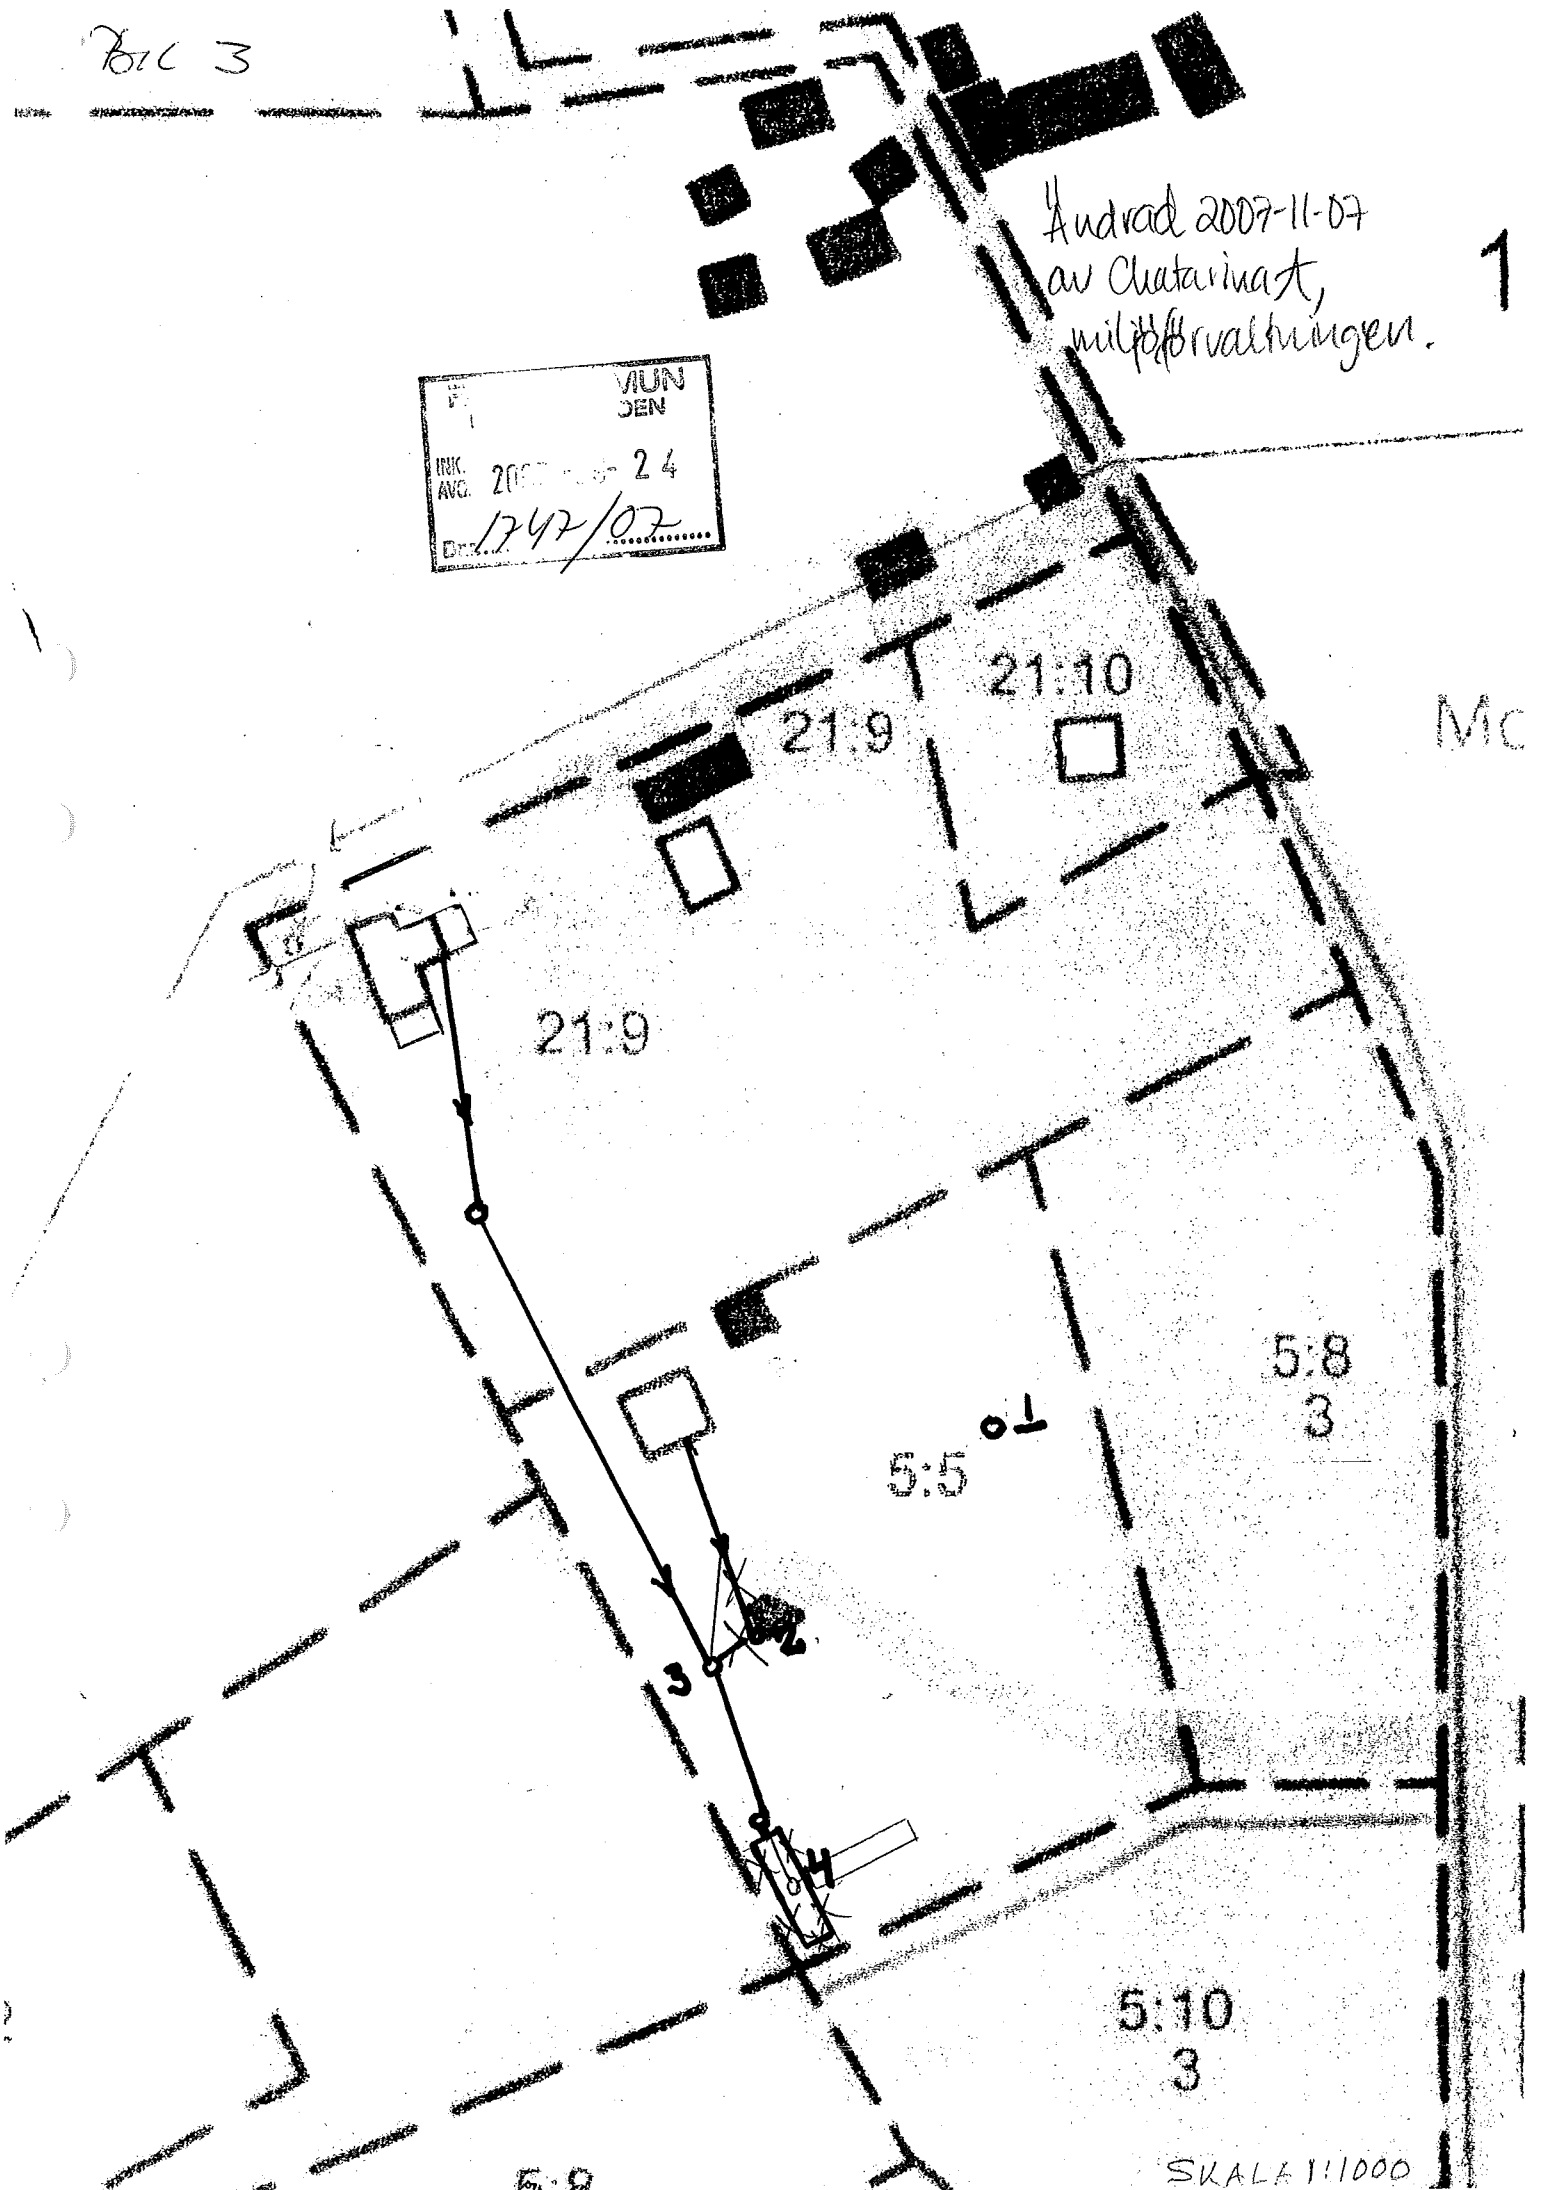

Bilaga nr. 4

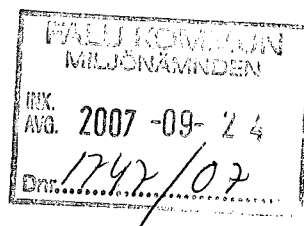

1. Grävd vattenbrunn ligger c:a 2 m högre än marken vid infiltrationen.
Vattenspegeln i brunnen var drygt 2 meter under marknivån.
2. Befintlig slambrunn med stenkista från fritidshus c:a 35 meter från Vattenbrunnen.
3. Trekammarbrunn
4. Infiltrationsområde, där jordprov tagits.

Denna alternativa lösning på avloppsfrågan för fastigheten Björsberg 21:9 gör att avloppet ej behöver pumpas och att fastigheten Mossbo 5:5 får en mer godtagbar lösning på sitt avlopp.