



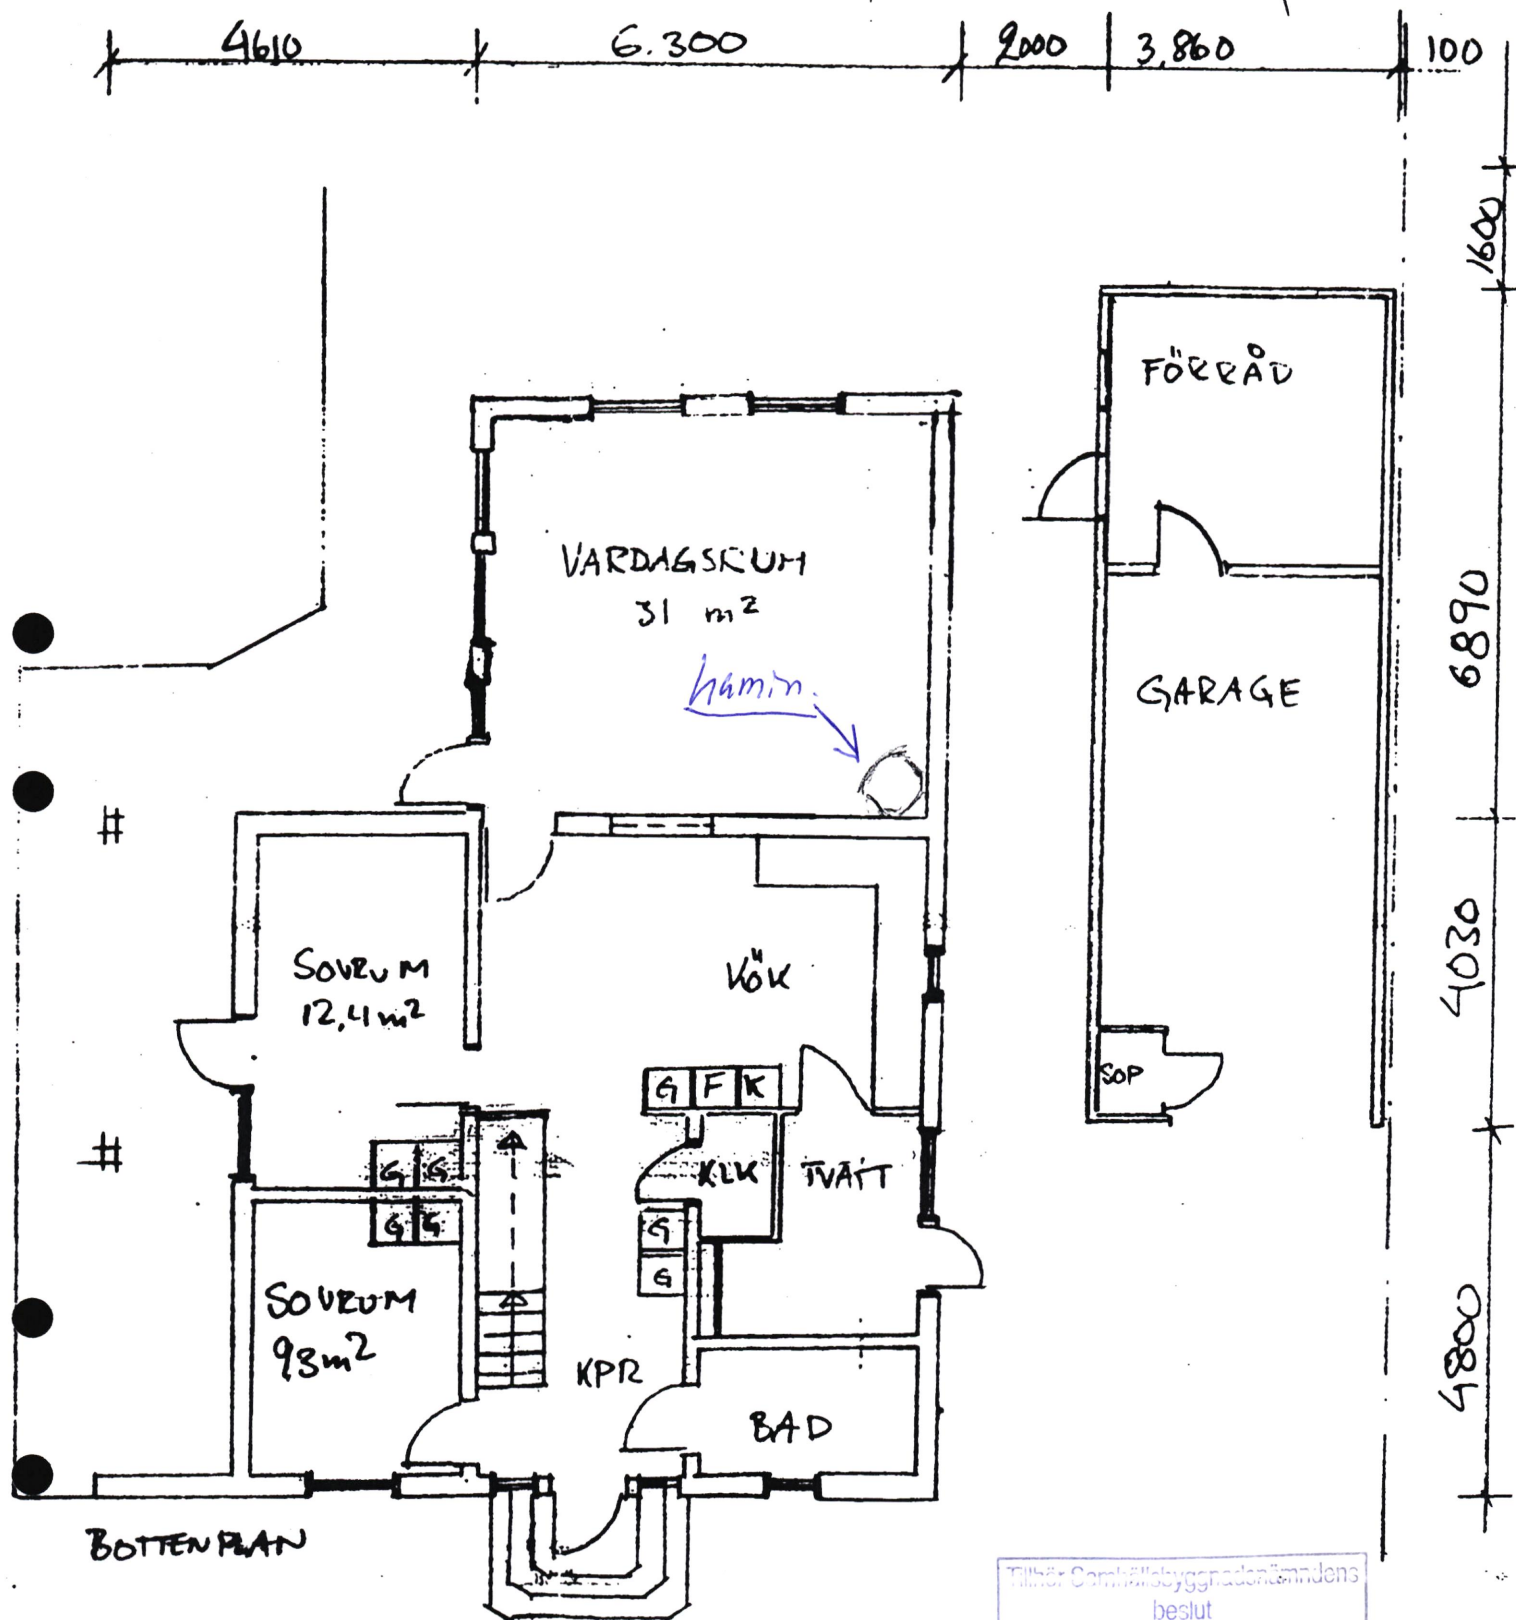

BOTTEN PLAN

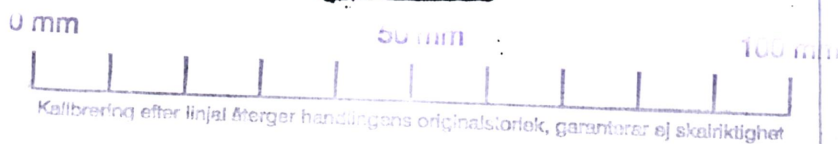


Tillhör Samhällsbyggnadsnämndens
beslut
2011-11-10
VALLENTUNA KOMMUN


VALLENTUNA KOMMUN
Samhällsbyggnadsförvaltning
2011-09-20

2011-455

LINDHOLMEN 18:4
VALLENTUNA KOMMUN
TEKNIKBYGGNAD
BOTTENPLAN
SALA 15100

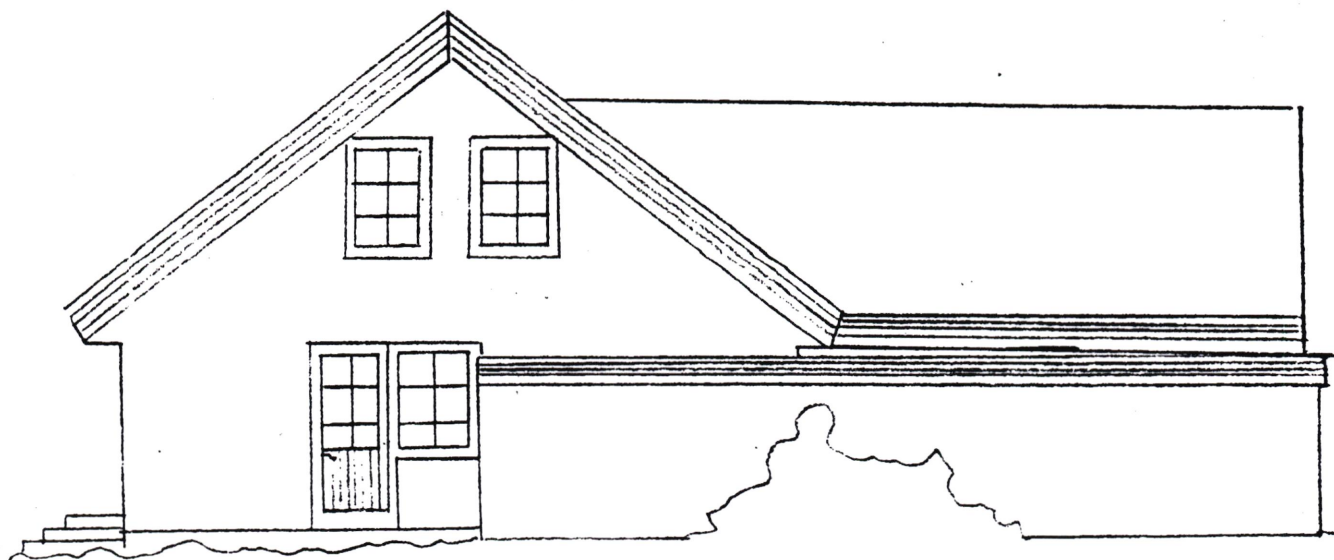

NOER

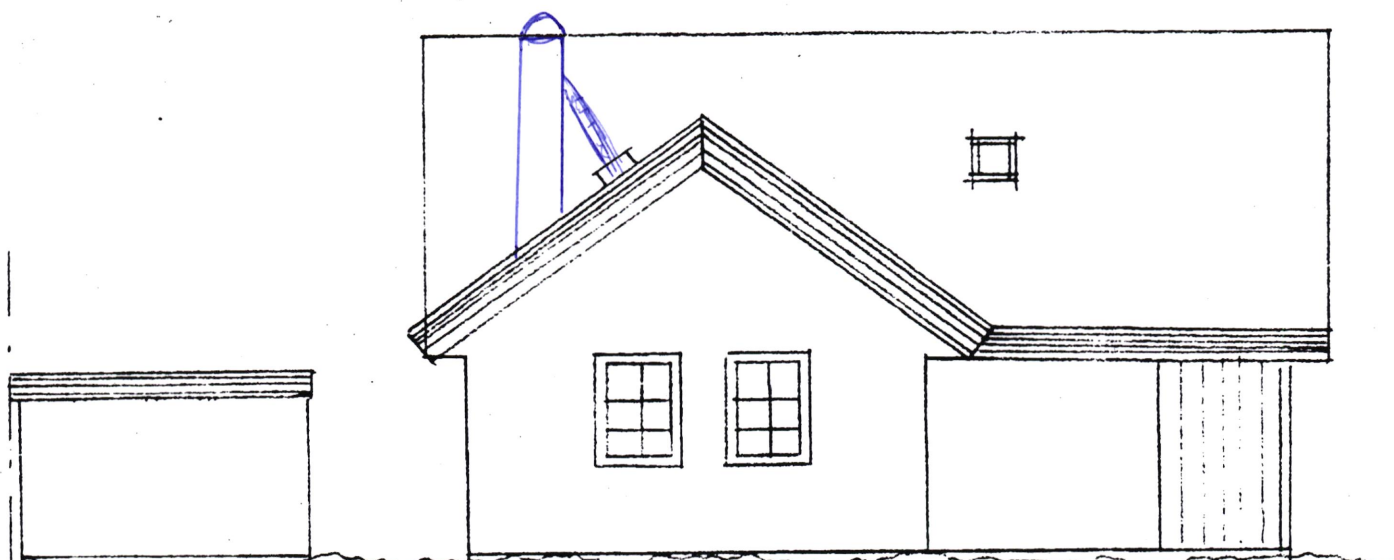

VÄSTER

Tillhör Samhällsbyggnadsnämndens
beslut

2011-11-10

VALLENTUNA KOMMUN

0 mm

50 mm

100 mm

Kallbrerling efter linjal återger handlingens originalstorlek, garanterar ej skalriktighet


VALLENTUNA KOMMUN
Samhällsbyggnadsförvaltning

2011-09-20

Diarienummer

2011-455

LINDHOLMEN 13:4
VALLENTUNA KOMMUN
TILLBYGGNAD
FASADER
SKALA 1:100
TÄBY 10/10 1987
Stellan Alsterlund
RITN. 4

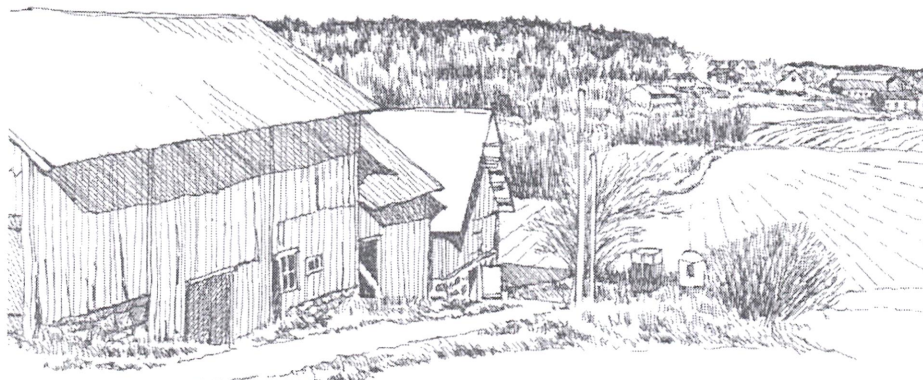

Slutbesked

Fastighet: LINDHOLMEN 13:4 (VASAVÄGEN 25)

Ärende: Anmälan enligt PBF Installation av braskamin i enbostadshus

Byggherre:

Anna-karin Genberg

Vasavägen 25

186 94 VALLENTUNA

Åtgärder är utförda enligt beslutad kontrollplan.

Ärendet är därmed enligt Plan- och bygglagen 10 kap 34 §, för
Samhällsbyggnadsnämndens del avslutat.

Beslut genom delegation av Samhällsbyggnadsnämnden

Johannes Andegiorgis

Bygglöshandläggare

Miljö och bygglov

