
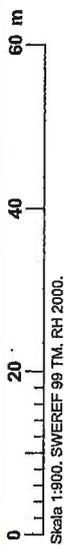


Tänk på att gränserna i kartan inte alltid stämmer överens med verkligheten och de är inte juridiskt gällande. © Lantmäteriet

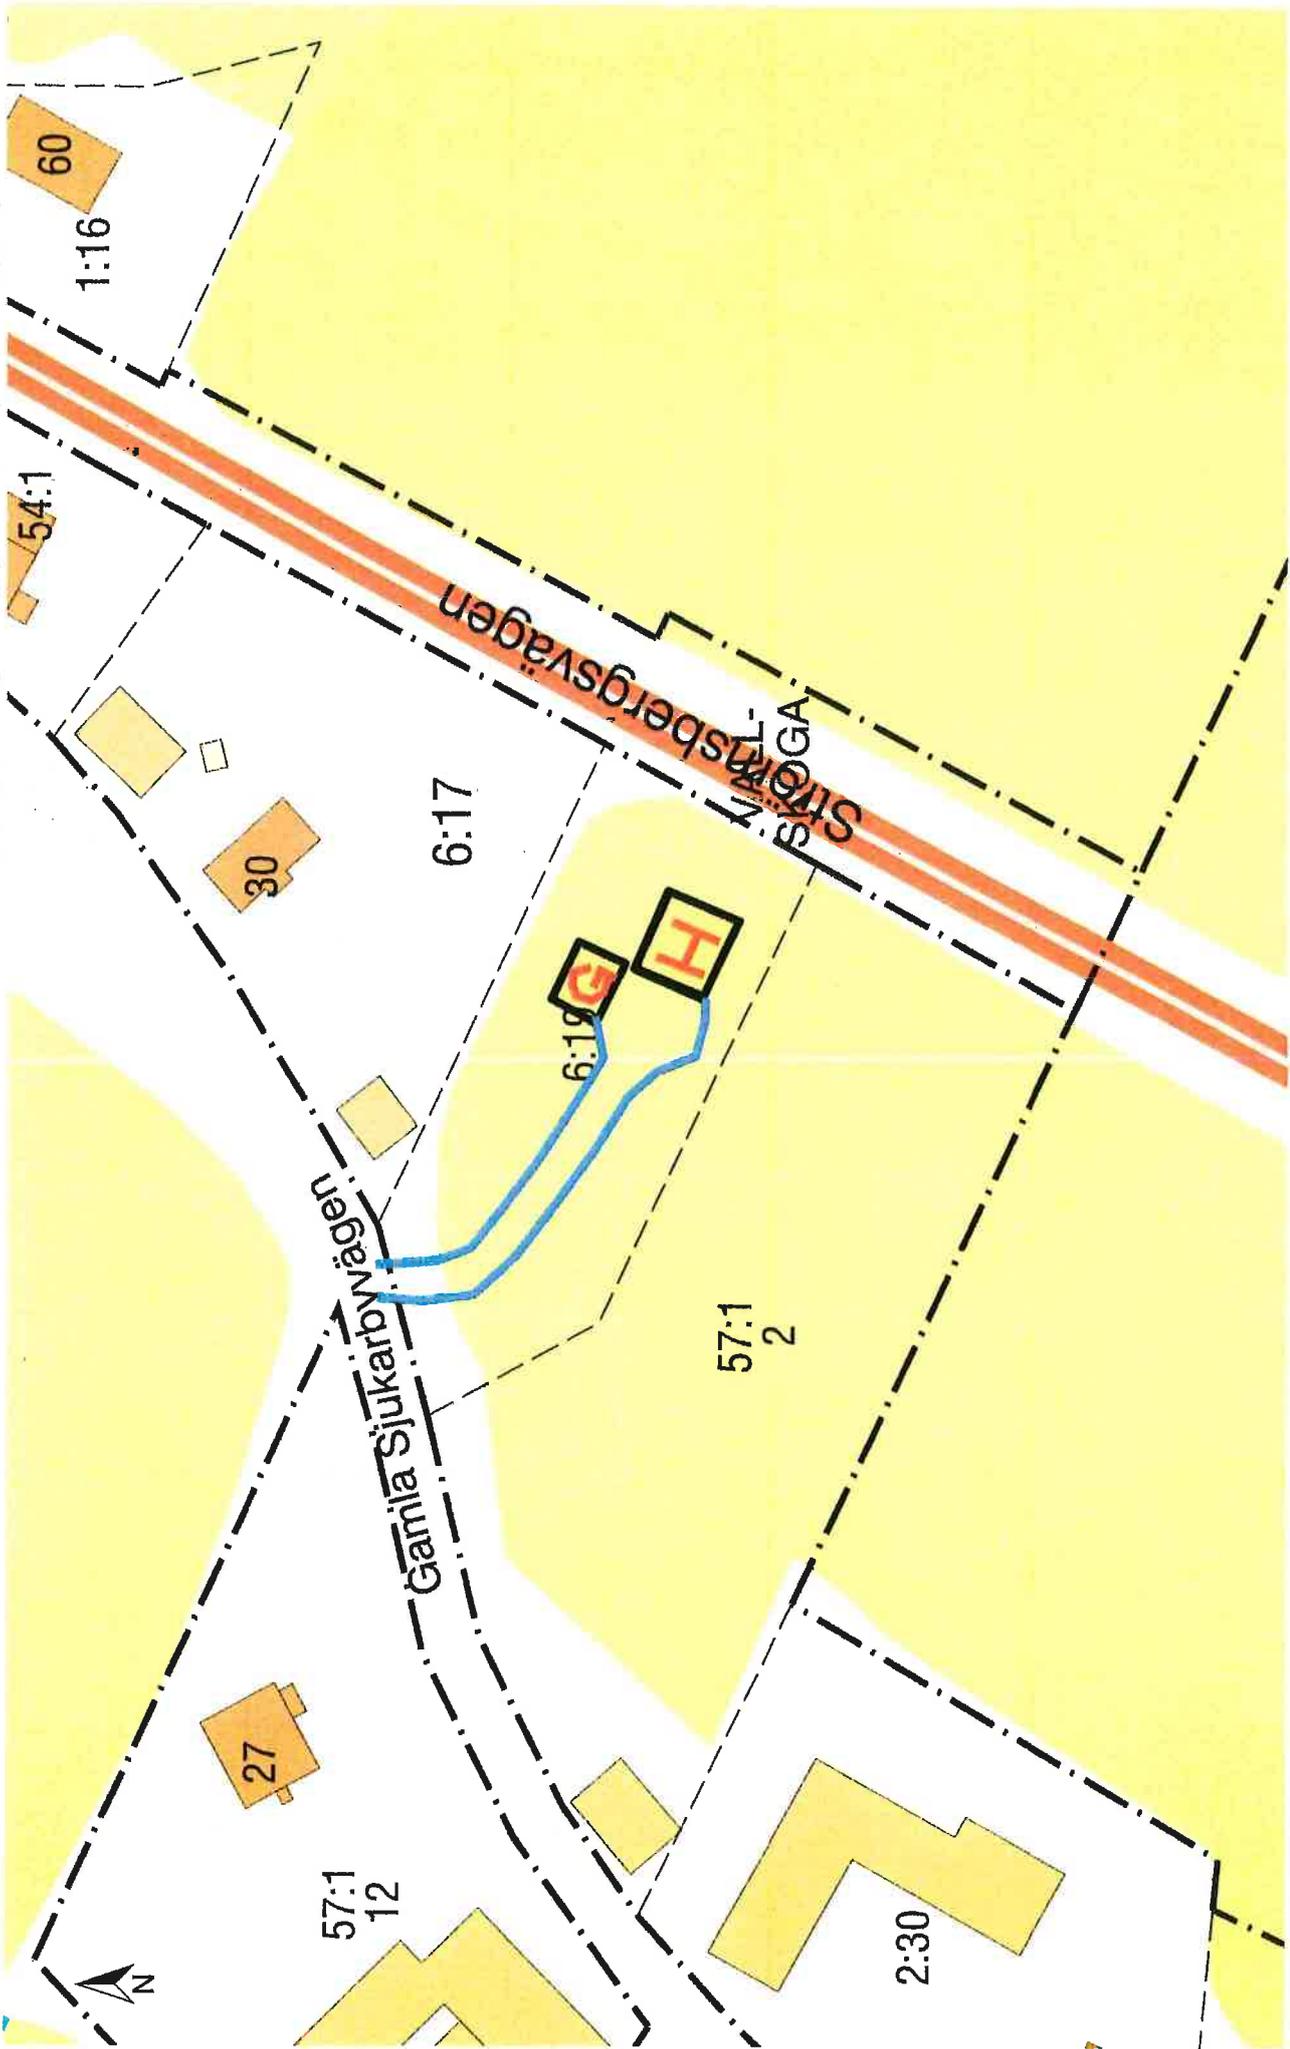

Skala 1:900. SWEREF 99 TM. RH 2000.

LANTMÄTERIET