

Karta över

TOMTEN Nr 3 i KVARTERET KNIPAN
inom stadsdelen Odenslund i ÖSTERSUND,
upprättad vid tomtmätning den 7 juli 1958 av

Arvid Öster
Mättningsingenjör, Förrättningsman.


B E V I S.

Det vid ifrågavarande mättningsförrättning
under § 10 i protokollet avgidda utlåtandet
har genom sakägarnas skriftliga godkännan-
de vunnit laga kraft, betygar


Å tjänstens vägnar

Arvid Öster
Förrättningsman

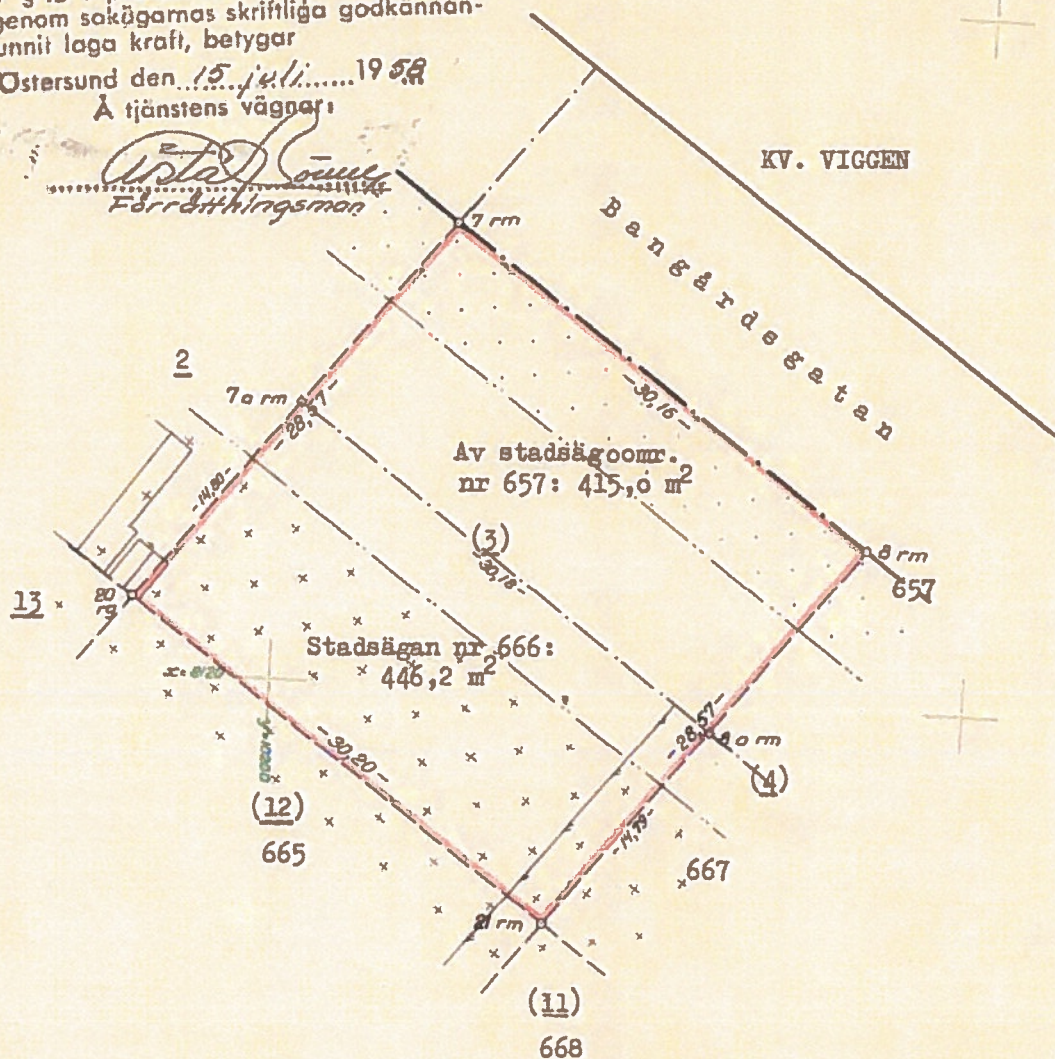

KOORDINATFÖRTECKNING

Punkt	x	y	Markering
7	8146,74	10209,53	Järnrör
8	8129,21	10234,07	"
20	8124,31	10191,84	Se § 8 i prot.
21	8106,75	10216,41	Järnrör

BETECKNINGAR

- Kvartersgräns, sammanfallande med fastighetsgräns
- - - Kvartersgräns, ej sammanfallande med fastighetsgräns
- Tomtgräns
- - - Stadsägogräns
- Staket

Tomtens areal utgör 861,2 kvadratmeter.

SKALA 1:400



EJ SKALENLIG KARTA

2380K-63/1958