



Förbindelsepunkt, Byggen 16

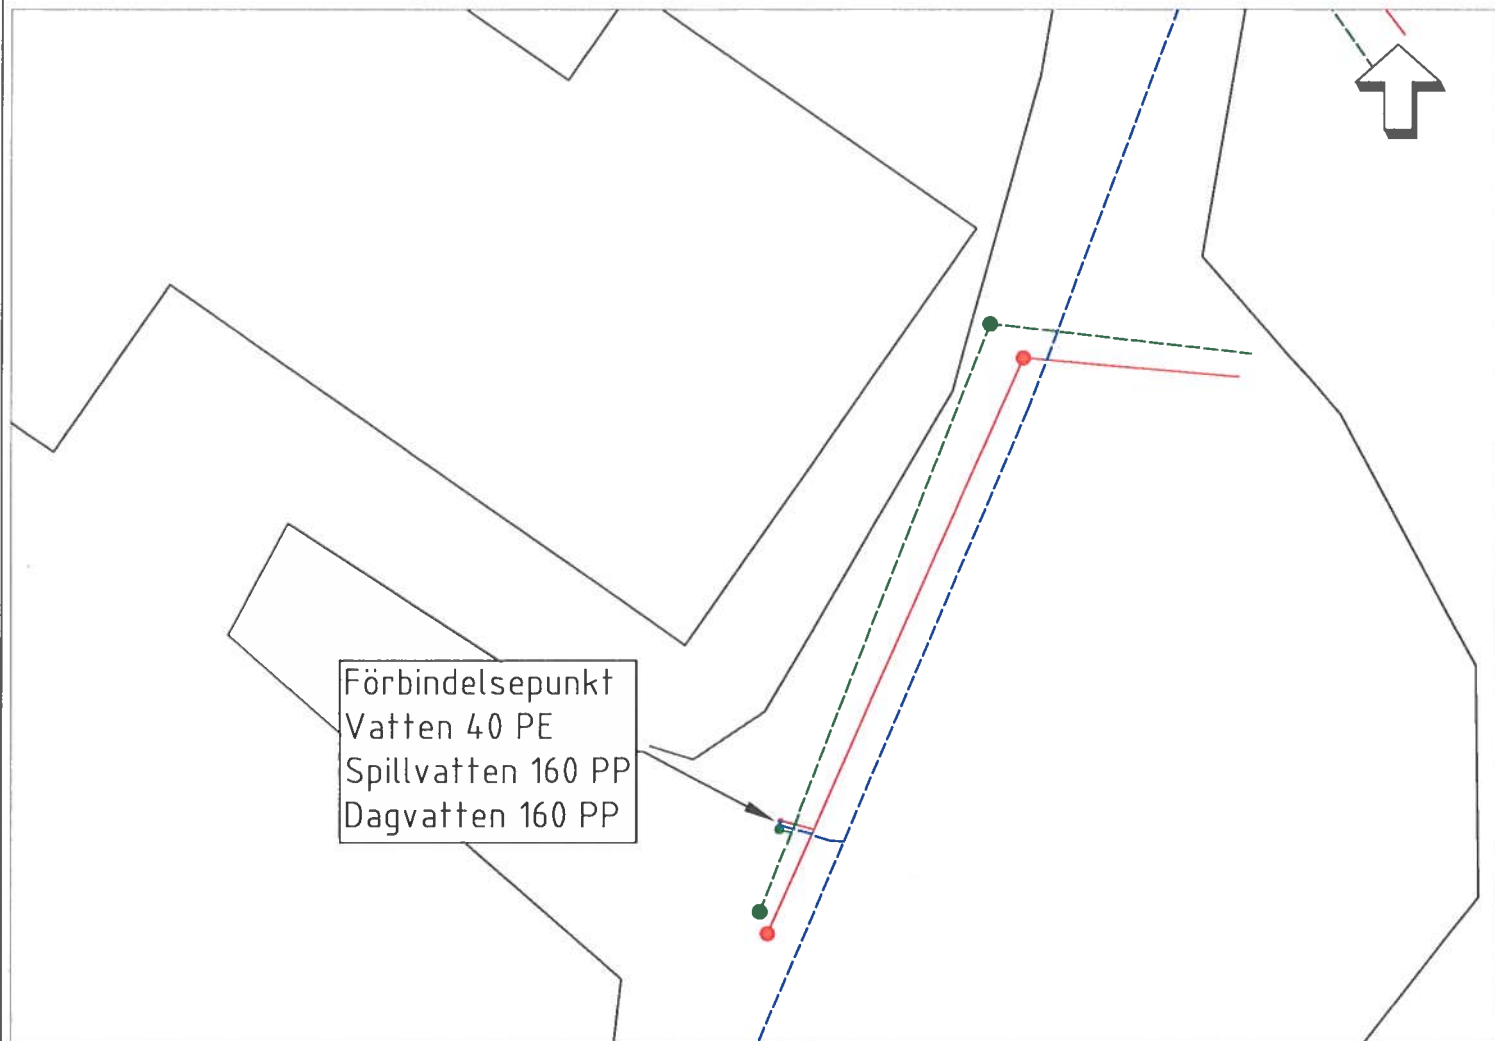

TECKENFÖRKLARING

- Spillvattenledning
- Vattenledning
- - - Dagvattenledning

SKALA 1:200

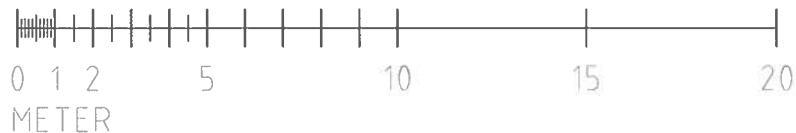

Hej!

Vi har satt av en förbindelsepunkt för vatten, spillvatten och dagvattenledningar till er fastighet, se läge och höjd för förbindelsepunkt på kartan ovan.
Höjd anged i höjdsystem RH2000.

M.v.h.

Kundservice, Sörmland Vatten och Avfall AB

Mejl. kundservice@sormlandvatten.se

Tel. 0150-800100



SÖRMLAND VATTEN

Datum: 2020-12-15