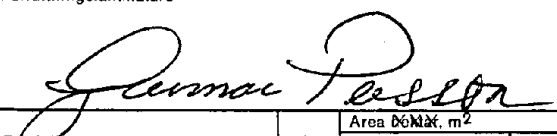


Ärende		Kommun	Län
Avstyckning från Vitsand 1:48		Torsby	Värmland
Förrättningslantmätare		Registerområde	
		Vitsand	
		Registreringsbevis Registreringsdatum	
		1986-08-08	
		För fastighetsregistermyndigheten	
Fastighet, område m m	Fig	Ägare, uppgifter till lokal skattemyndighet och andra anmärkningar	

Lotten A=R.Nr 1:90

2070


Göran Christer Johansson

Hasselgatan 11

194 37 UPPLANDS VÄSBY

00-12

TEKNISK BESKRIVNING, aktbil BE

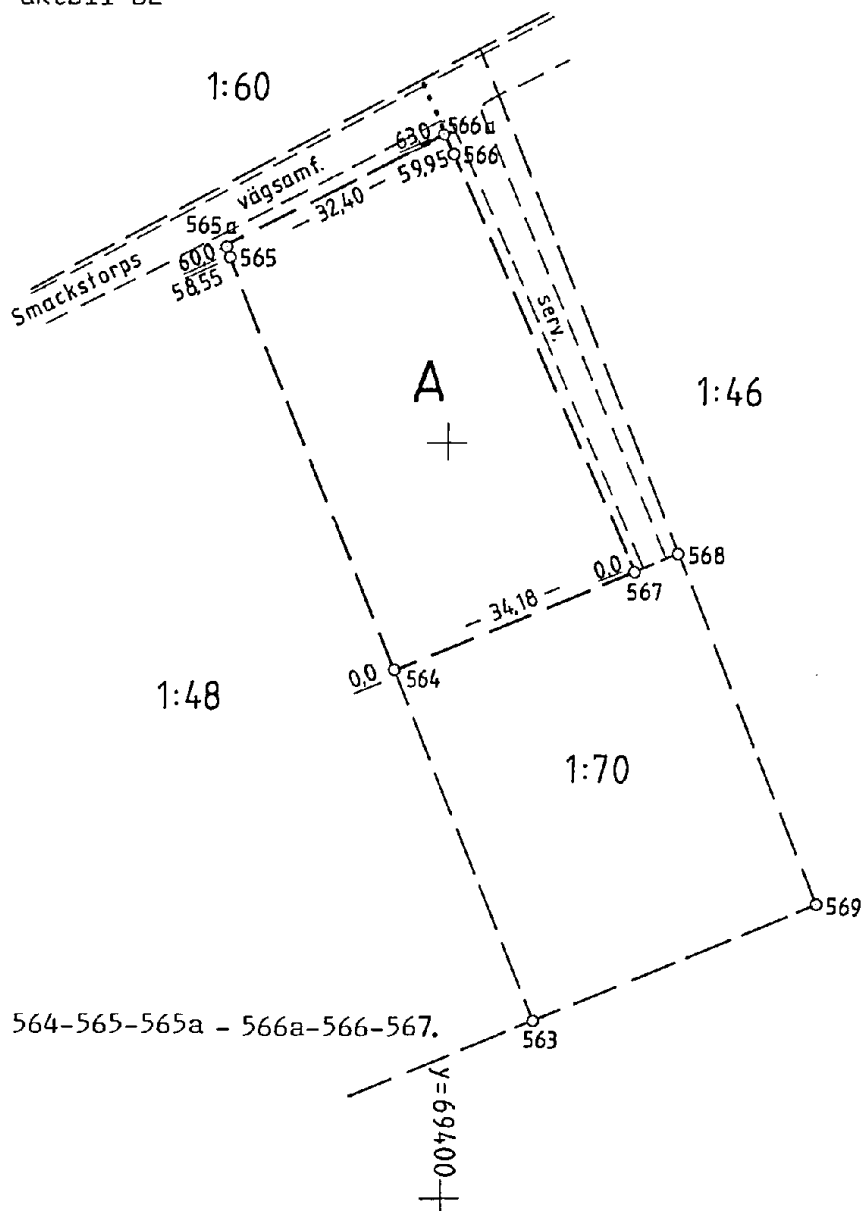

Nyttillkomna gränser: 564-565-565a - 566a-566-567.

x=90400

Framställd genom		Skala	Måtklass	Koordinatsystem
Nymätning		1:1000	III	Rikets RP05 5V
För det tekniska innehållet svarar		Reg karta, lägesangivning		Beteckningsstandard
		Fk 122 89:70		TFA bil 4.6B:5
Nymätning	Beräkning	Kartering	Ritn redigering	
L-G N	L-G N	YB	LL	