


Redovisning av utstakade byggnader

gällande ärende med diarienum: BoM 2021-001696

Fastighet: ÄLMSTA 2:78

NORRTÄLJE KOMMUN

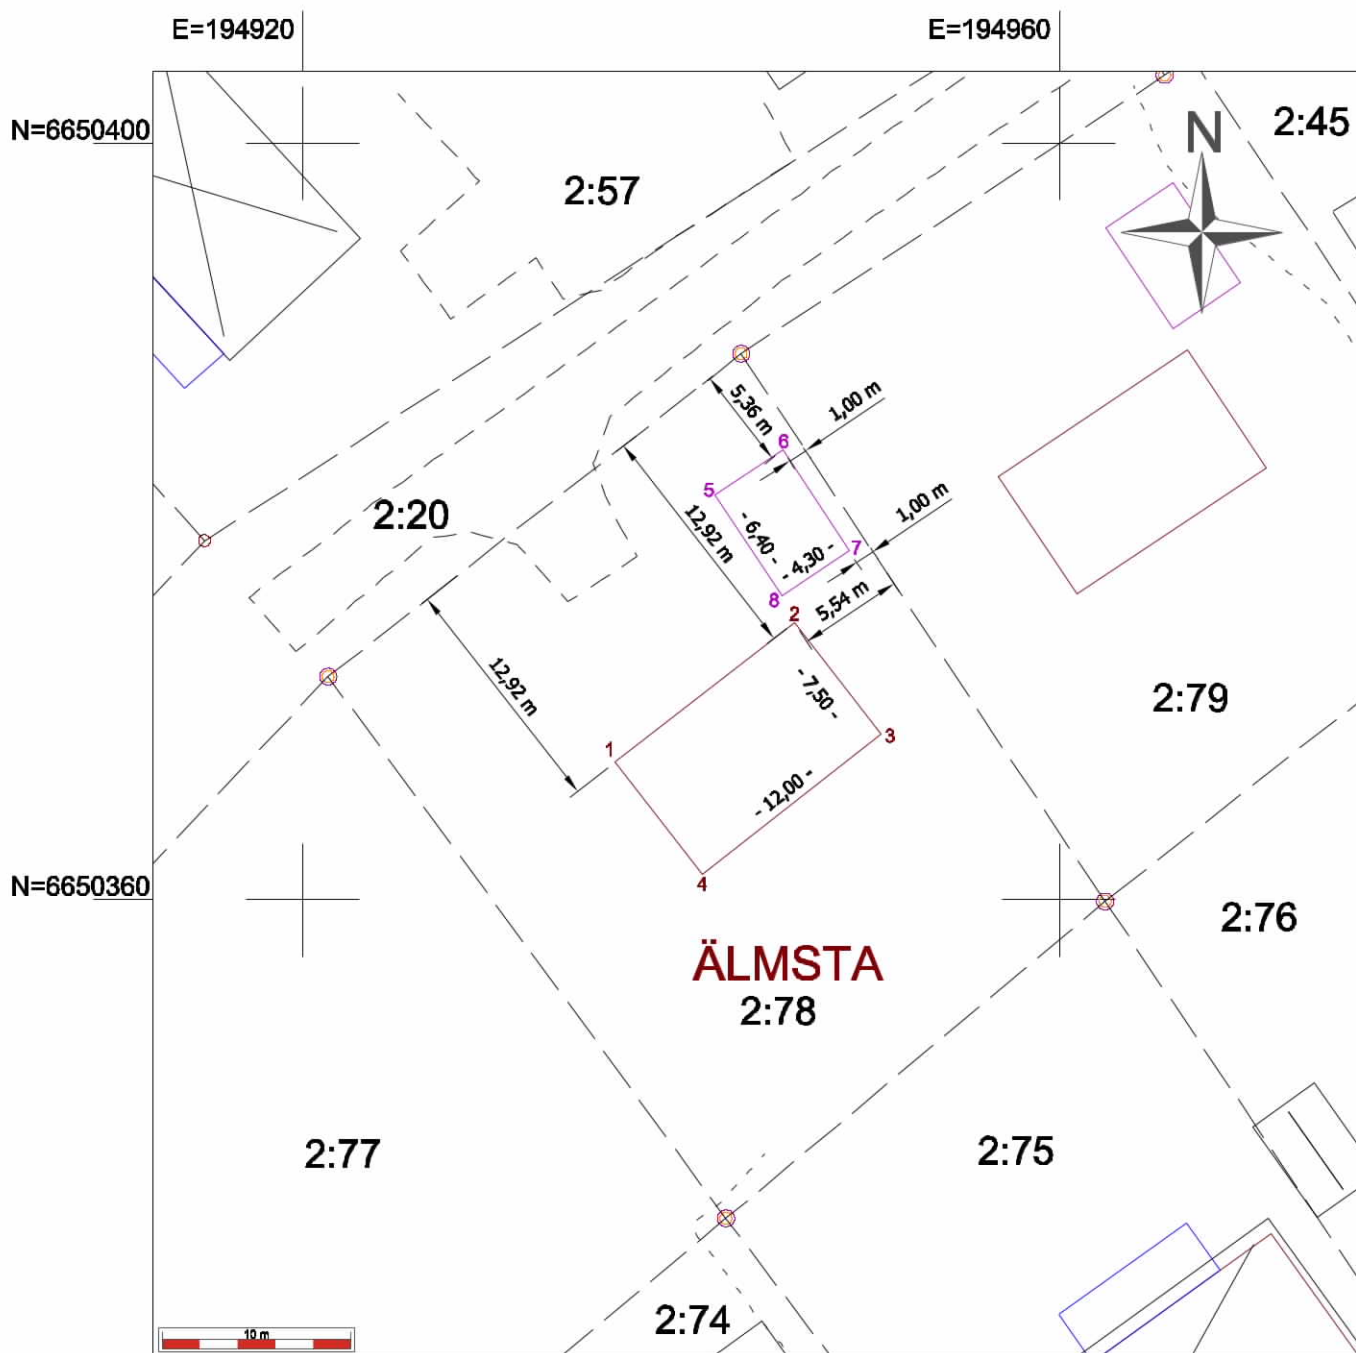

Ejdervägen 5

Fritidshus & komplementbyggnad
utstakade 21-07-28, ZAAH

PAPPERFORMAT:

A4

SKALA:

1:400

Koordinatlista

PunktID	N	E
2	6650374,67	194945,98
3	6650368,76	194950,60
5	6650381,40	194941,79
6	6650383,78	194945,37
7	6650378,45	194948,92
8	6650376,07	194945,33

Ritningsdatum: 2021-07-29

Namn: Zacharias Ahlvik
Mättningsingenjör

Koordinatsystem:

i plan: SWEREF 99 18 00
i höjd: RH 2000