


Vatten och avloppsledning å ~~Henrik Johanssens~~ fastighet
Norrby 11¹⁵ i St. Skedvi socken

Pumpen sitter på 93 meters dyb.

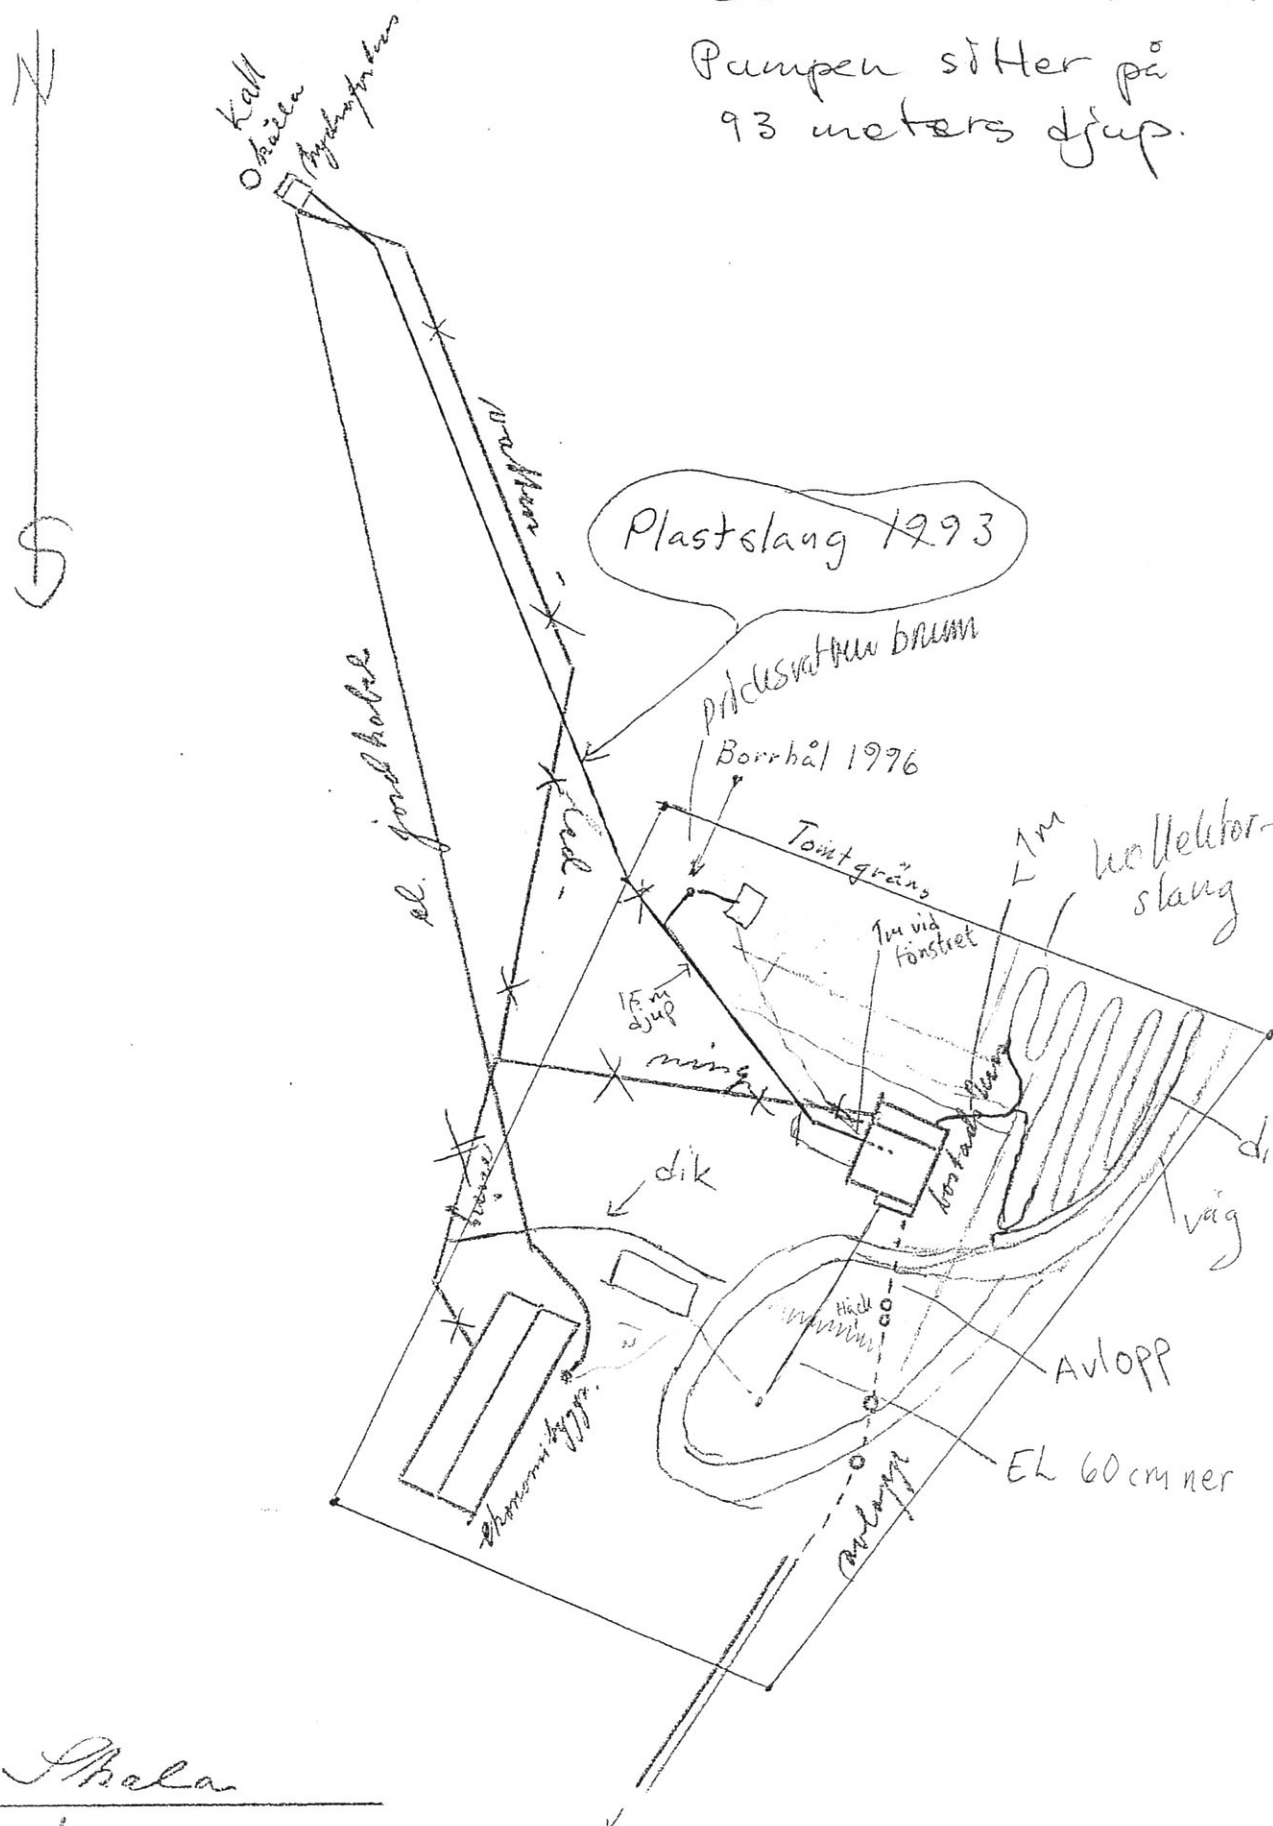

Ala

1:1000