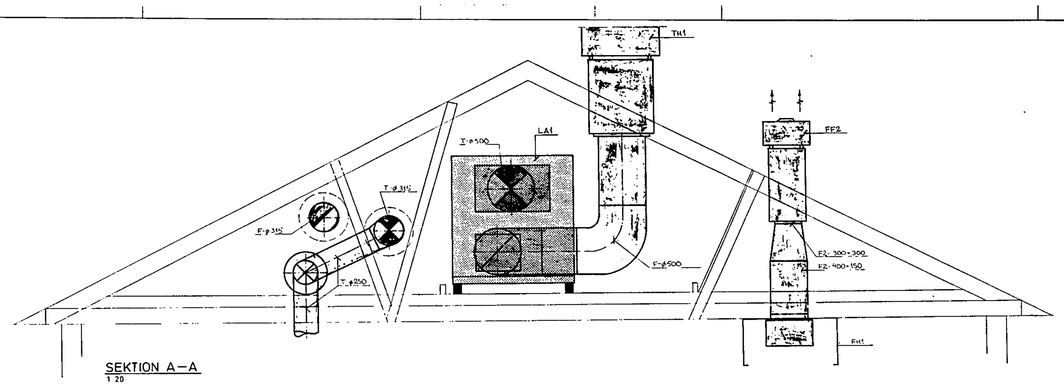

SEKTION A–A
1:20

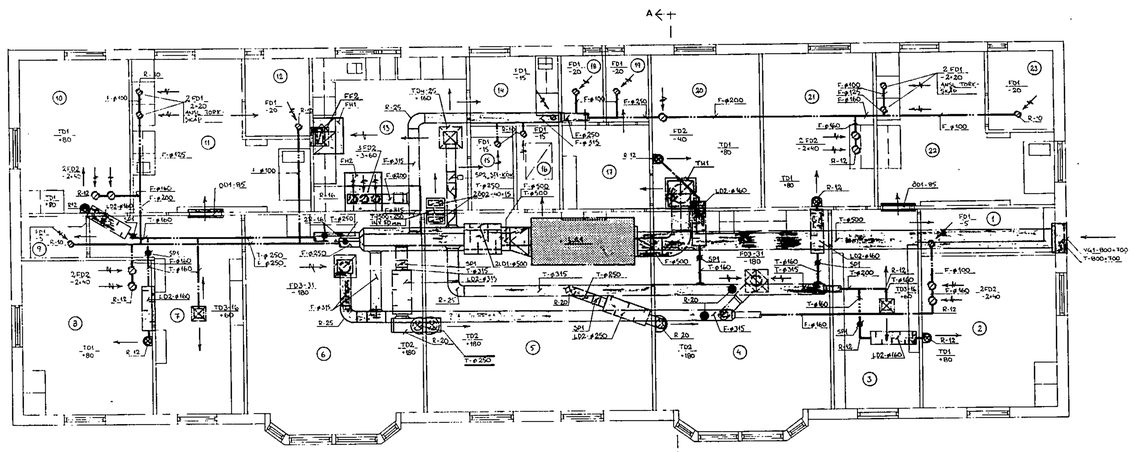

PLAN
1:50

MATERIALFÖRTECKNING

KANALER:
F : FRÅNLUFTSKANAL AV FORZINK. STÅLPLÅT
T : TILLUFTSKANAL AV FORZINK. STÅLPLÅT.
F2 : INKANAL AV SVARTPLÅT. UTV. 460 100.

TILL- OCH FRÅNLUFTSKANALER FORLAGDA PÅ VÄGG ISOLERAS UTVÄNDIGT MED 100 MM VÄRMEISOLERING, DÄR EJ ANNAT ANGET.

BOR. AGGREGAT M.M:
FB1 : CONTROLLVENTIL GPD 10
FB2 : ÅTERVÄRMECENTIL GPD 16
FD3 : FRÅNLUFTSDON STIFÅNs TYP PHF-25 MED ANSLUTNINGSLÅDA FRN-31.
FF2 : FRÅNLUFTSFILAST STATIC "F REF.30 MED TÄCKSKOMPÄNING EPF.04
Q = 180 l/s / (640 m3/h)
Motoreffekt = 0,045 kW 10,25A - 380 V1
FN1 : INFÖRA I 3-DISTÄST UTVÄNDIGT AV BLÅMPOLERAD ROSTFRI PLÅT - SIS 2220 MED:
- FILTERHUS MED FÄSTFILTER
- INNERTAK AV ELOXERAD ALUMINIUM.
- 1 ST ARMATUR 18 W.
- MIN 1000 x 800 x 500 mm (LxBxH)
FN2 : INFÖRA I 3-DISTÄST UTVÄNDIGT AV BLÅMPOLERAD ROSTFRI PLÅT - SIS 2220 MED :
- INNERTAK AV ELOXERAD ALUMINIUM.
- MIN 1000 x 1100 x 400 mm (LxBxH)
LA1 : LUFTBEHANDLINGSAGGREGAT STRAVIS TYP ABC 60 MED:
- PLATTVÄRMEVÄXLARE
- TILL- OCH FRÅNLUFTSFLÄKT
(TILLLUFTSFLÄKTEN I TVÅHASTIGHETSUTFÖRANDE)
- TOR. 420
Nettoyta = 1060-2220 l/s (38°C - 4390 m3/h)
Grundyta= 3115 l/s (4010 m3/h)
LD1 : LUGNSRÖRE LINNARS TYP SLMG MED SMUGNIGIG LJUDDÄMPD.
LD2 : LUGNSRÖRE LINNARS TYP SLGG.
M : MONSLUCKA EGO
SP1 : INJUSTERINGSSPJÄLL MALTONS TYP PRA
SP2 : ÅTERSLAGSBRANDSPJÄLL "F" MOTORSTÄLLDON STI-6AE
TD1 : LASTMPÅLDON STRATOS TYP GFF.162.010
TD2 : LASTMPÅLDON STRATOS TYP GFF.252.010
TD3 : TILLLUFTSDON STIFÅNs TYP PHF-16 MED ANSLUTNINGSLÅDA TRN-16
TD4 : TILLLUFTSDON STIFÅNs TYP PHF-25
FN1 : TAKDON STRATOS TYP EEK.50 MED TÄCKM EPF.07
VR1 : VÄTERVÄRMEBALLEF
vR1 : ÅTERLUFTSDON STIFÅNs DBM 85
vR2 : ÅTERLUFTSGALLER STIFÅNs TYP GRL 4fx15

1989 -12- 1[illegible]

REV	ÄNT	REVIDERINGEN AVSER	SIGN	DATUM

JVT
JUNE VENTILATIONSTJÄNST AB
Box 428, 551 16 Jönköping Tel. 036 - 12 74 30

ÅRS NR	RITAD AV	KONSTR.	HANDL. AV
8825		BOSSE	STEGNELL

GENEREPDAG 1989-04-12

Kv. Lansen, Grönfinken
NÄSSJÖ KOMMUN
NYBYGGNAD AV DAGHEM
LUFTBEHANDLINGSANLÄGGNING
PLAN OCH SEKTION

SKALA	RITNINGSNUMMER	REV
1:50 (20)	V57:01	

RELATIONSRITNING

ETIMEX ALINGSÅS 297 KNG252 30X N163 382