


LANTMÄTERIET

A4S

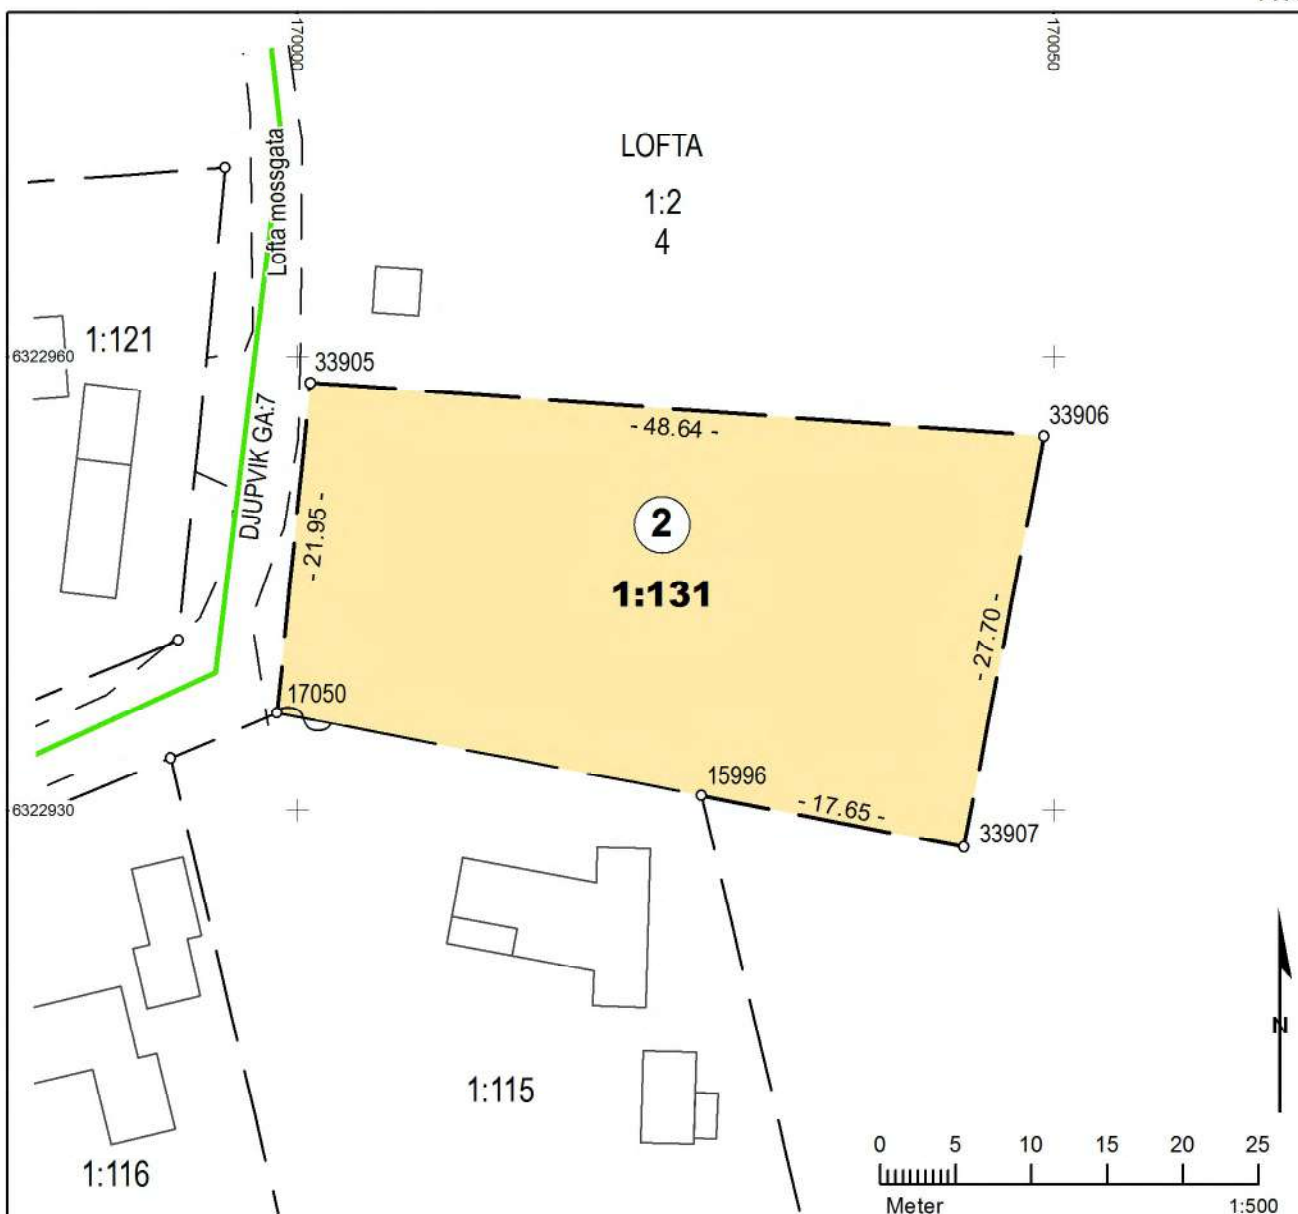

Nybildad fastighet figur 2 = Lofa 1:131

Beskrivning, se förrättningshandlingarna

Nya gränser: 17050-33905-33906-33907-15996.

Rättigheter och samfälligheter kan vara ofullständigt redovisade utanför avstyckat område.

Beteckningen för den nybildade fastigheten är preliminär och gäller först sedan förrättningen registrerats i fastighetsregistret.

Förrättningskartan innehåller detaljer med olika kvalitet.

För det tekniska innehållet och kartarbetet svarar Robert Durefors.

Teckenförklaring

1	Figur	○	Gränspunkt
BERGA	Trakt	— —	Fastighetsgräns
		— —	Fastighetsgräns, blivande
	Häck, mittlinje	1:2 3, 1:2	Fastighetsbeteckning
— —	Körbana	1:2	Fastighetsbeteckning, blivande
	Byggnad	— —	Gemensamhetsanläggning

Teknisk beskrivning

Koordinatlista

Pkt	Norr	Öst	Markering
15996	6 322 930,95	170 026,74	Rör i mark
17050	6 322 936,43	169 998,69	Rör i mark
33905	6 322 958,27	170 000,86	Rör i mark, ny
33906	6 322 954,75	170 049,37	Rör i mark, ny
33907	6 322 927,56	170 044,06	Rör i mark, ny

Koordinatkvalitet: Inre 0,05m yttre 0,05m

Koordinatsystem: SWEREF 99 16 30

Framställd genom: Nymatning och kopiering från registerkartan

Mätmetod: Satellitmätning NRTK-tjänst

Förrättningskarta

Kartblad KA2(2)

Ärendenummer: H25308

Orig.format: A4S

Upprättad år: 2025

Avstyckning från Lofa 1:2

Kommun: Borgholm

Län: Kalmar

Förrättningslantmätare

Jacob Furst