
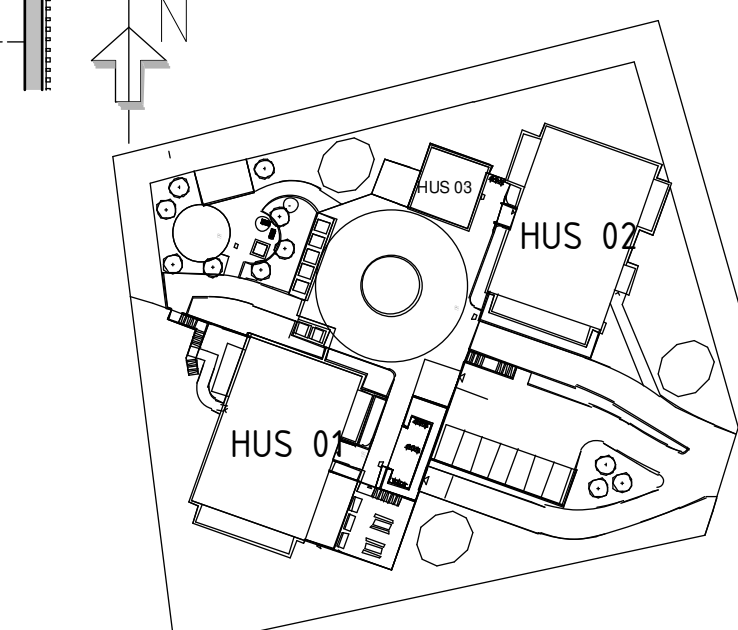
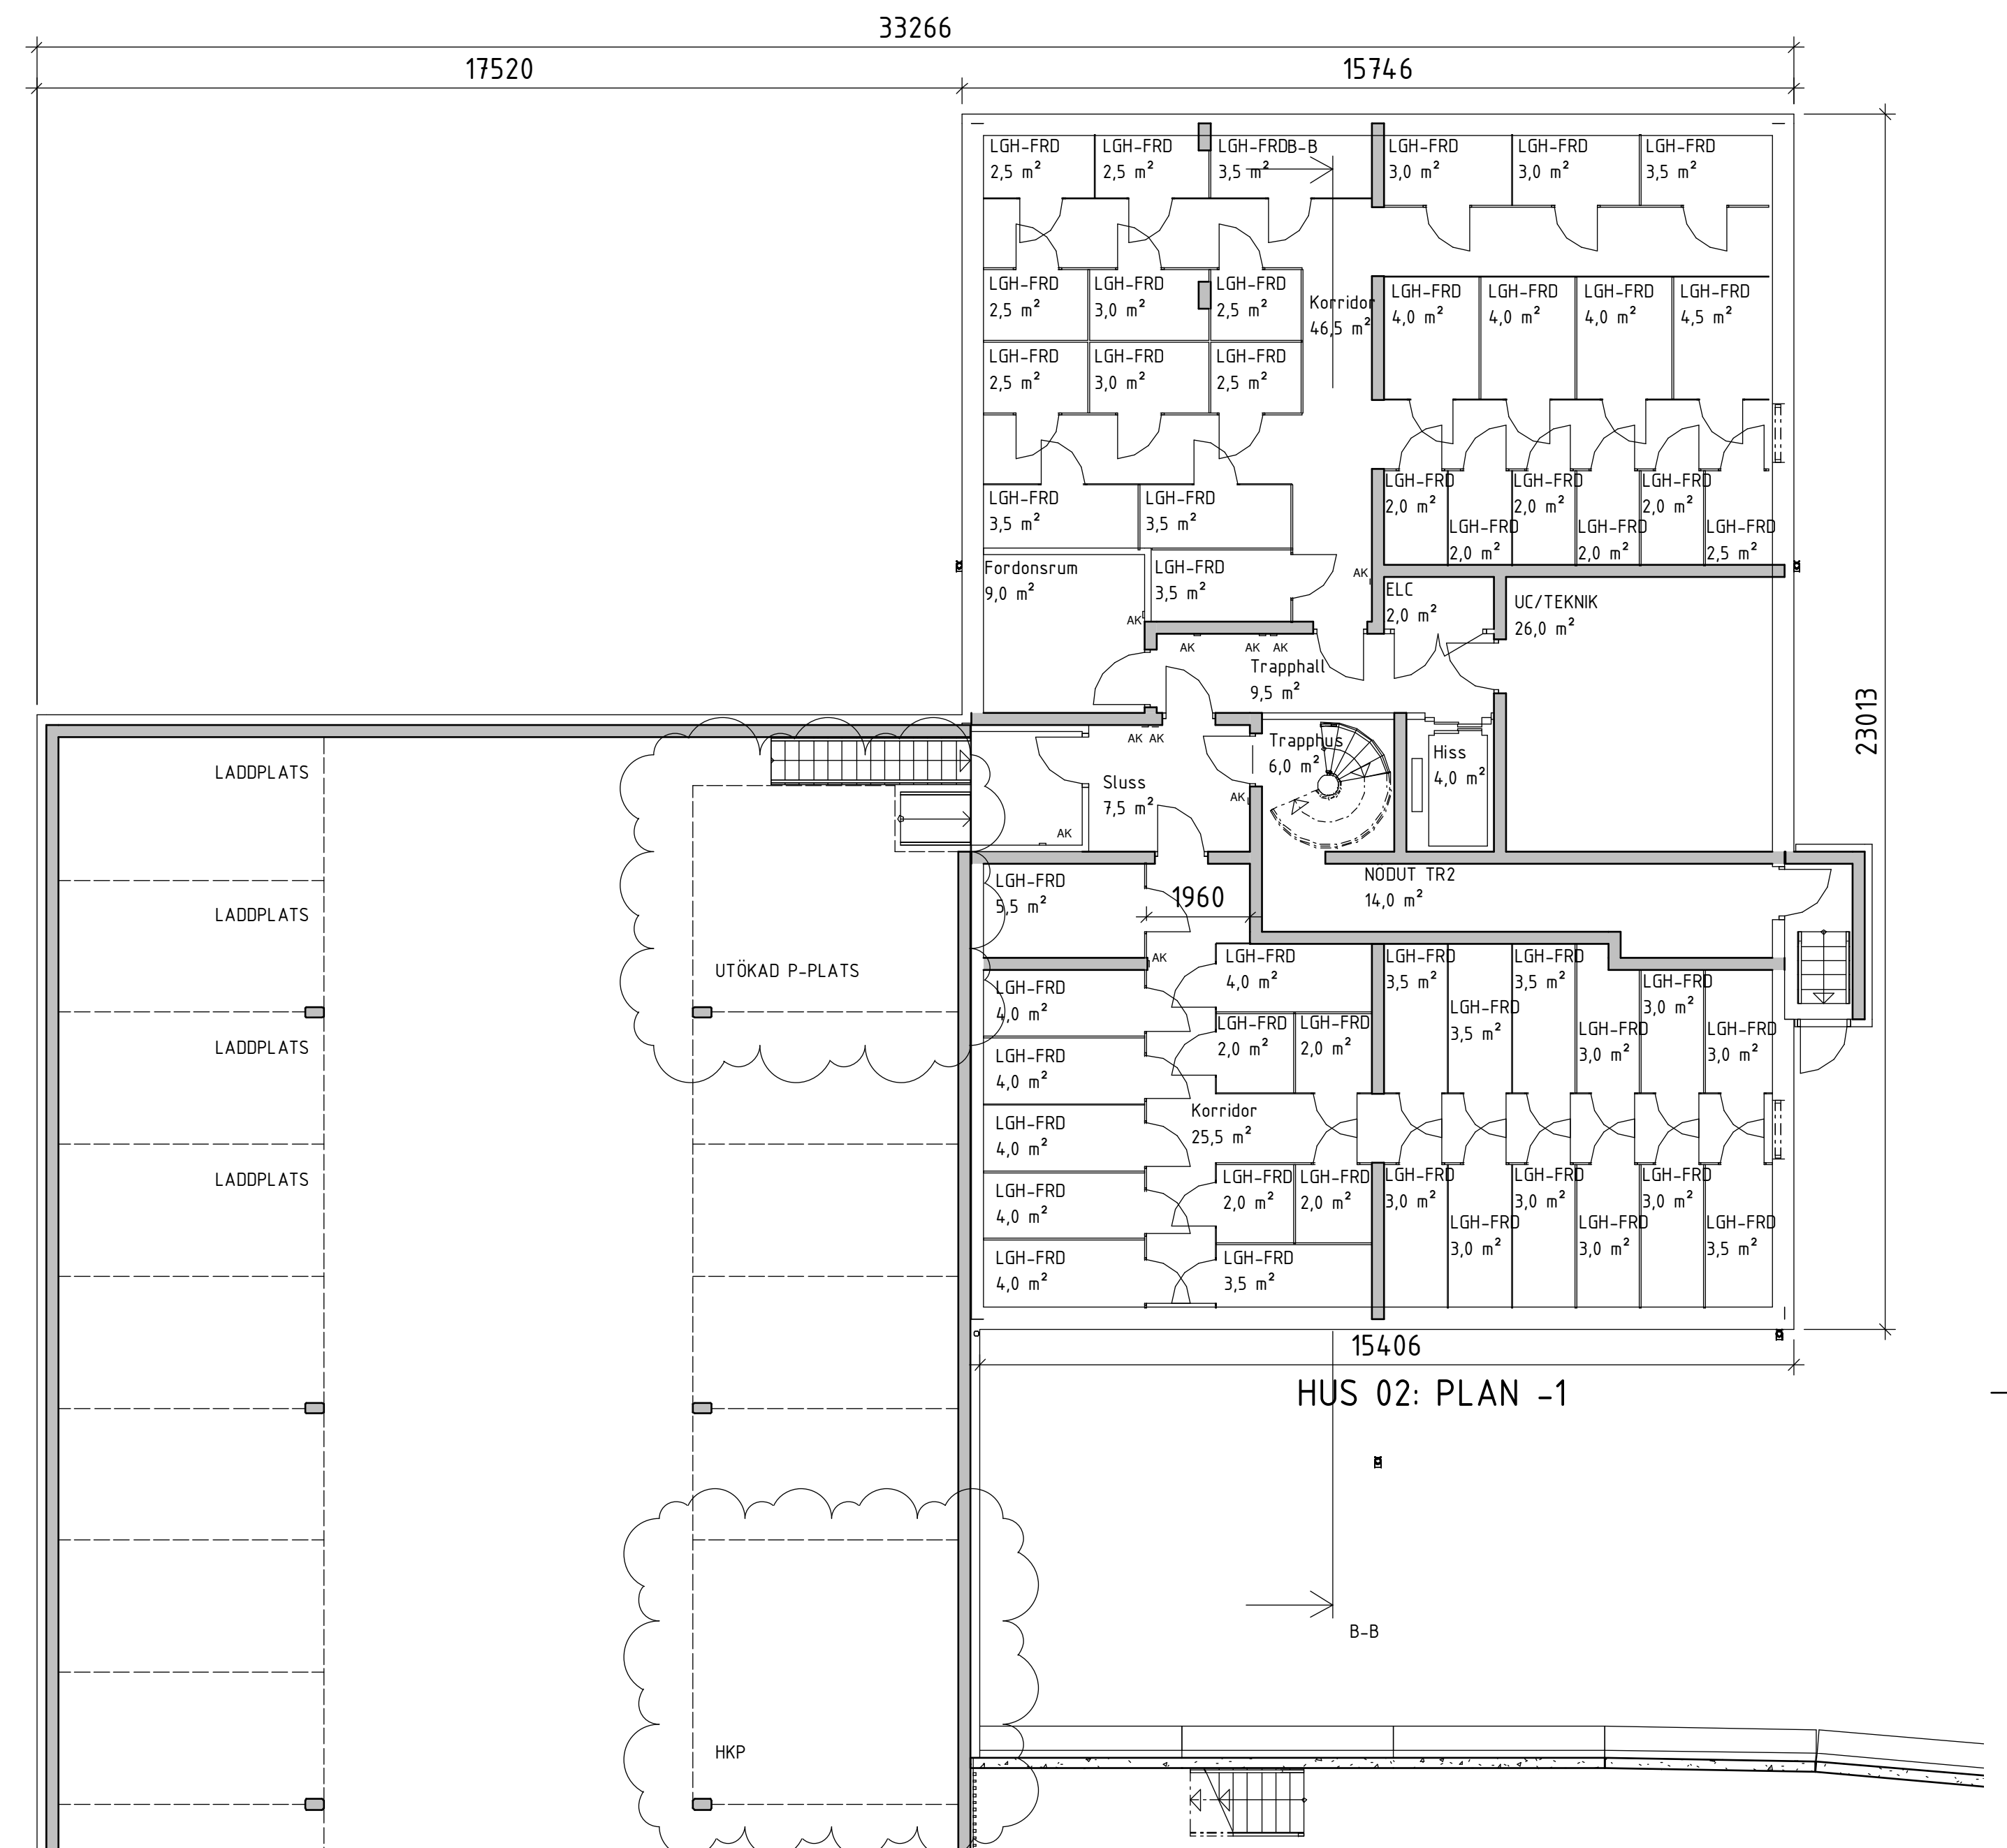


ALLA UTRYMMEN SAMT YTTERTAK SKA VARA
ÅTKOMLIGA.
ENTRÉER (MED INVÄNDIG RAMP), UTGÅNGAR
TILL BALKONGER SKA VARA
HANDIKAPPANPASSADE.

TILLTRÄDES- OCH SKYDDSANORDNINGAR PÅ
YTTERTAK UTFÖRS ENLIGT GÄLLANDE BBR.

SAMTLIGA MÅTT ANGES I MM.

AK	BRANDCELLSGRÄNS
SK	ARMBÅGSKONTAKT
TM	SKRAPGALLER
	TORKMATT

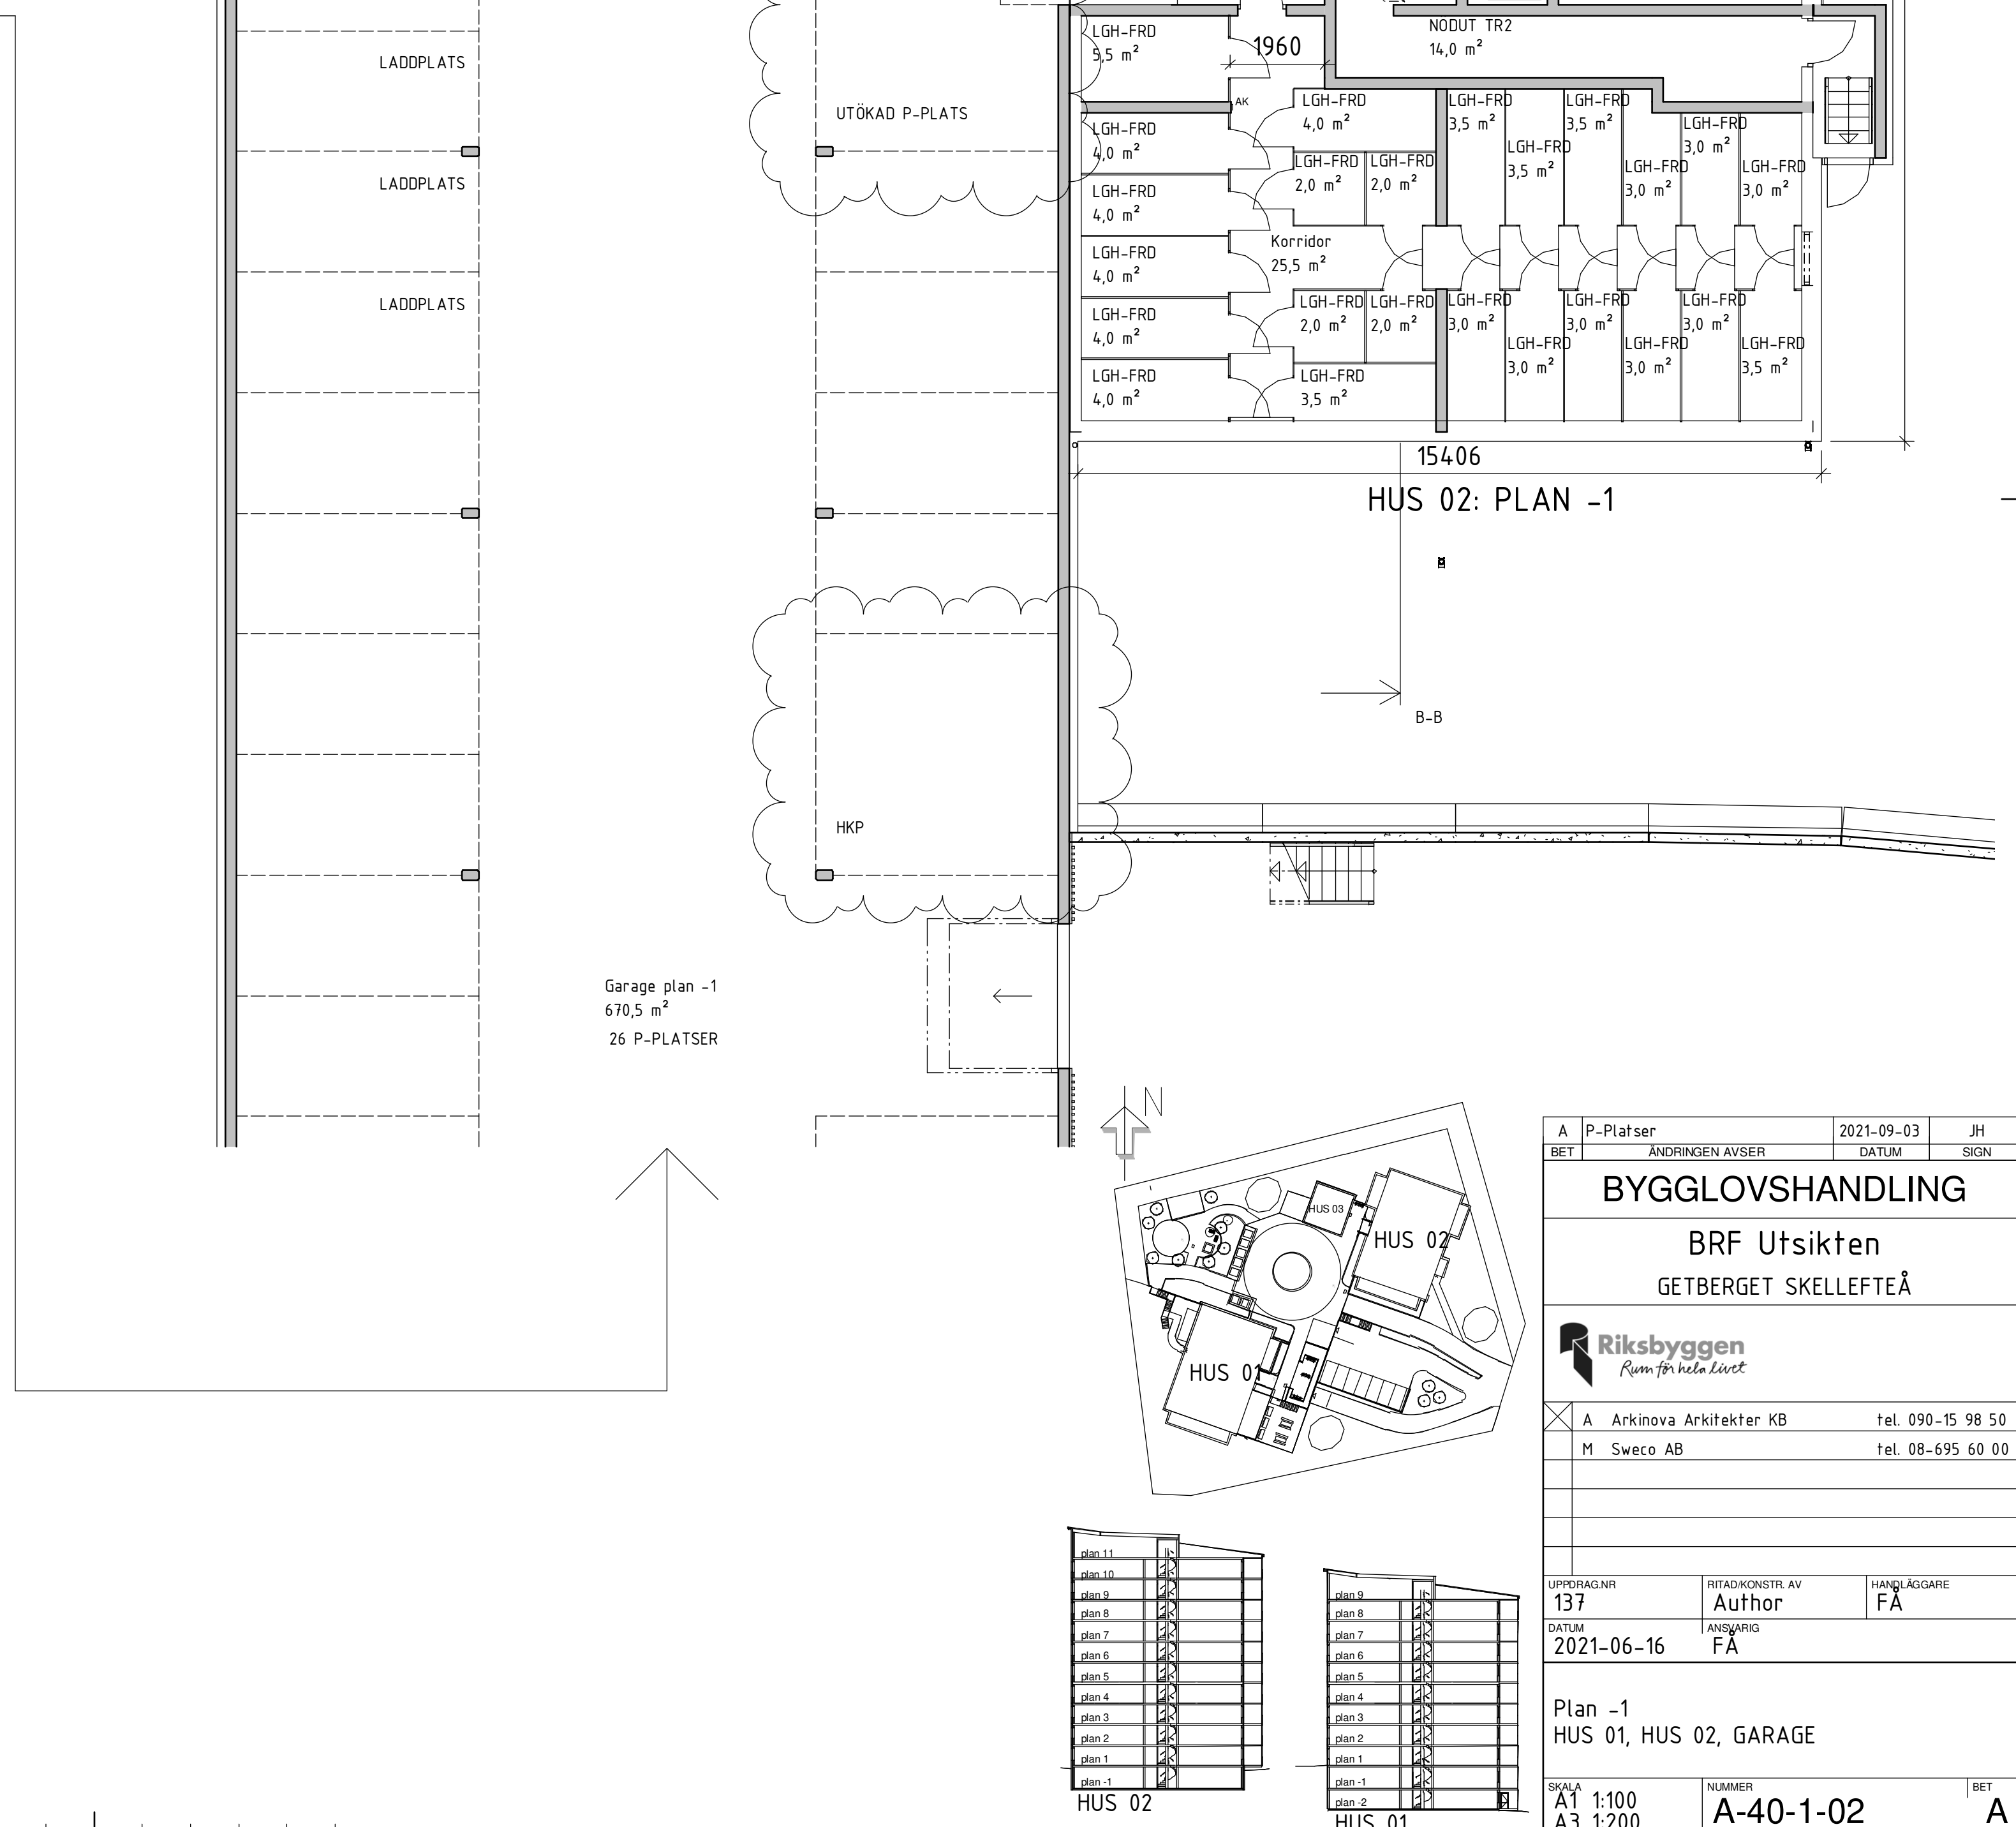

A	P-Platser	2021-09-03	JH
BET	ANDRINGSN AVSER	DATUM	SIGN
BYGGLOVSHANDLING			
BRF Utsikten			
GETBERGET SKELLEFTEÅ			
 Riksbyggen <i>Rum för hela livet</i>			
☒	A Arkinova Arkitekter KB	tel. 090-15 98 50	
	M Sweco AB	tel. 08-695 60 00	
UPPDRAGRNR	RITAD/KONSTR. AV	HANDLÄGGARE	
137	Author	FA	
DATUM	ANSVARIG		
2021-06-16	FA		
Plan -1 HUS 01, HUS 02, GARAGE			
SKALA	NUMMER		BET
A1 1:100	A-40-1-02		A
A3 1:200			