



1151 1067

Vedbod



Raynar Bohman
Gamla Landsvägen 5
Danderyd tel 7550417

1151 1067

Skala 1:2000

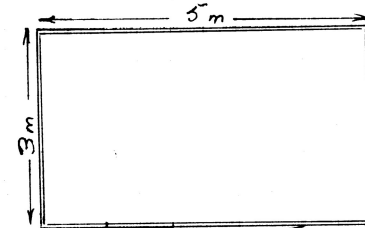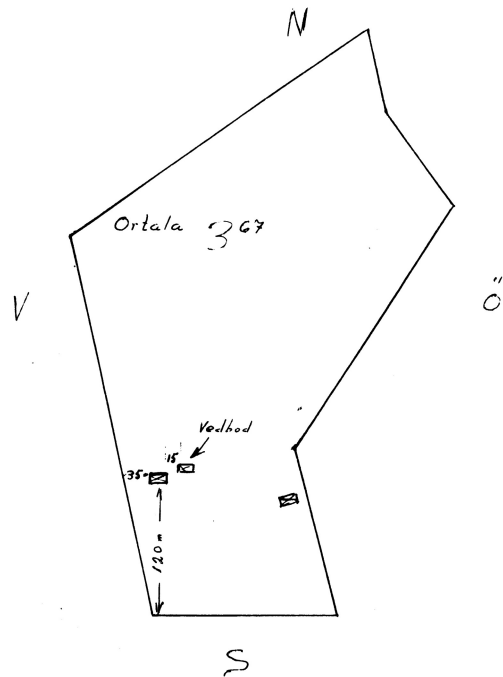

124916

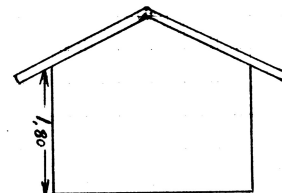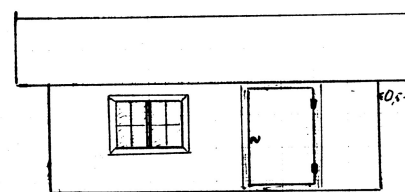

Utsättning godkänd vid besiktning
den 1/16 1969
G. Eriksson

Byggnadens utseende godkänt i besiktning
den 12/12 1967 av 362-67
M. J. J. J.