


70 7:64/70

KARTA		Org. enhet	S7	Dnr	52/70
Över ett område å fastigheten		Upprättad år 1970 av			
Å S T E B Y 1:198		<i>Kurt Simonsson</i>		<i>Erik Norbäck</i>	
använd vid avstyckning		Kurt Simonsson		Erik Norbäck	
		distriktslantmätare		ingenjör	
Socken	Vitsand	Kommun	Torsby		
Län	Värmland	Skala	1: 1000		

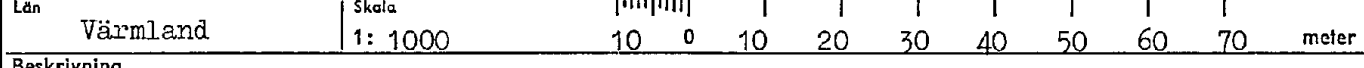

Beskrivning

Beteckning å kartan	Areal hektar	R Nr	Koordinatförteckning
ägostag m m			System: Fristående

Från Åsteby 1:198 avstyckas:  
Litt A Avrösningsjord 0,1932 = 1:258


Nr	Mark	x	y
1	tp	1000,00	1000,00
2	rm	1010,71	955,38
3	"	1042,55	956,17
4	"	1040,09	1017,72
5	"	1009,39	1017,30

Servitut  
Med styckningslotten följer rätt till utfarts-  
väg över stamfastigheten och samfällda vägar  
ävensom rätt till båtplats å stamfastigheten  
vid Vägsjön ävensom väg till densamma.



x = 2000

Vid förrättningen tillkomma gränser:  
2-3; 4-5.

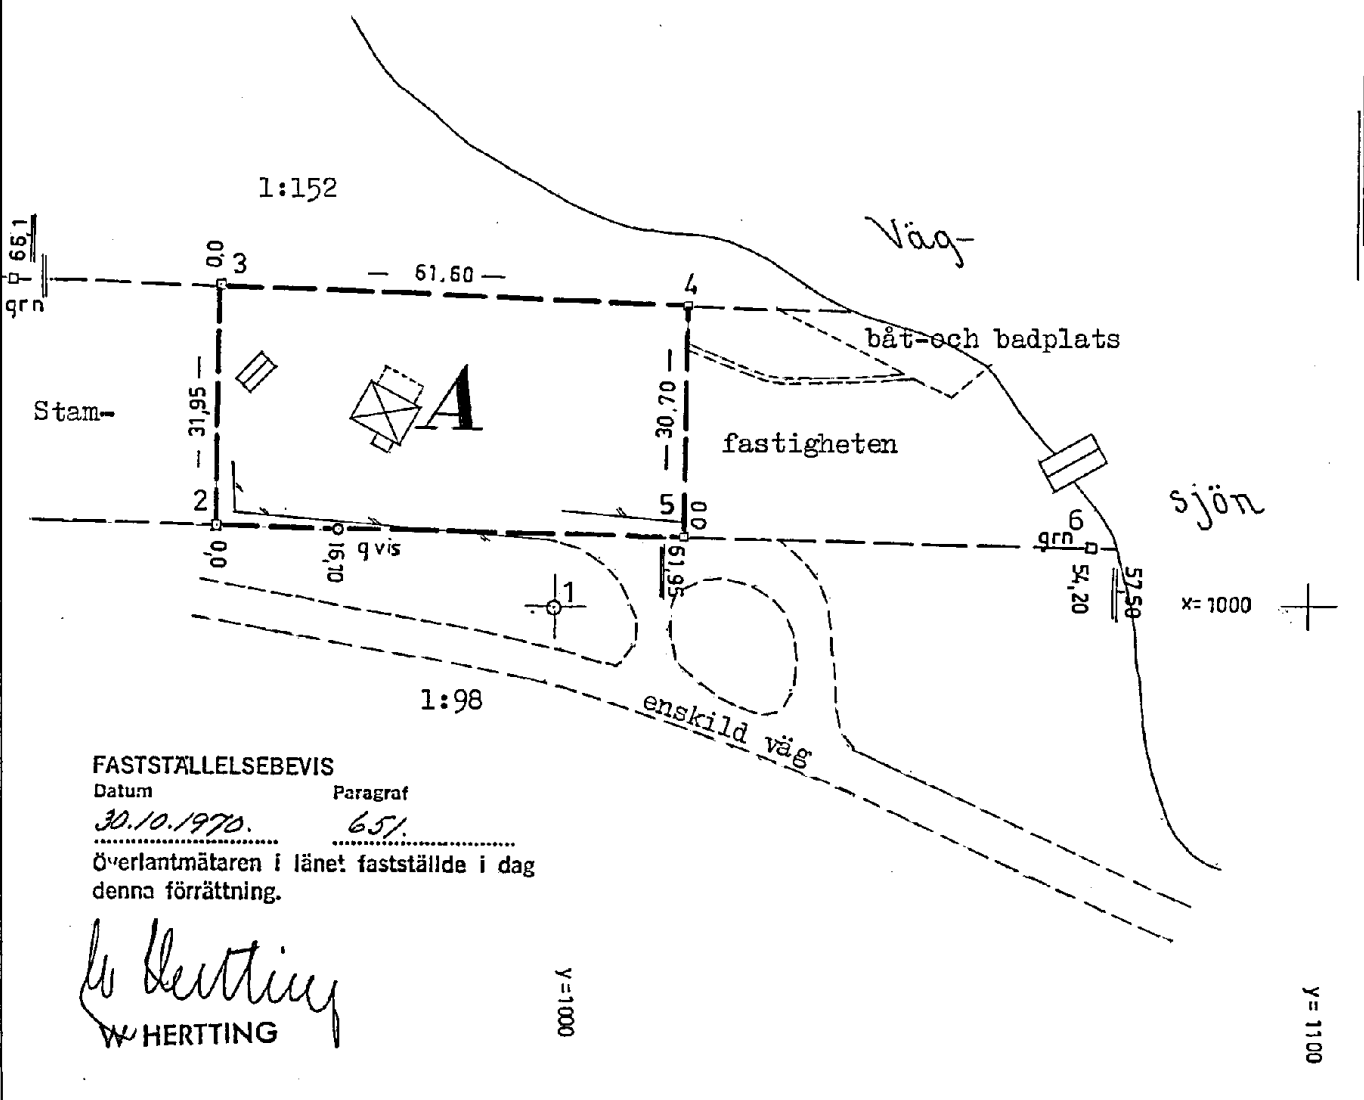

**FASTSTÄLLESEBEVIS**  
Datum 30.10.1970. Paragraf 65/  
Överlantmätaren i länet fastställde i dag  
denna förrättning.

*W HERTTING*  
W HERTTING

y = 1000

y = 1100

Lantmäteriet BI 0337. 20 000. 65. SRA 51186

Arkivar m m	Mätning	Koordber	Arealber	Kartering	Riining
	EN	ADB	ADB	H3	H3
	Signum:				

12C 7j-4

17-U-619