

2221

Karta

över ett område å

Översjöla 44

i Sjölevads socken, Västernorrlands län;

upprättad vid avstyckning år 1950 av

O. G. Håkberg

Distriktslantmätare.

Avstyckningsbeskrivning


Bet. å kartan	Ägoslag m. m.	Areal					
		Inrösningsj.			Avrösningsj.		
		Hektar	Ar	Kvm	Hektar	Ar	Kvm
1	äng			280			
2	åker			76 70			
3	gamml. landsv.					1 70	
	Summa			79 50		1 70	

8120 kvm
R.N.r. 45

§ 205. År 1950 den 6 april fastställde överlantmätaren den å denna karta upptagna avstyckning; betygar Härnösand i länets lantmäterikontor som ovan

I överlantmätarens ställe

biträdande överlantmätare

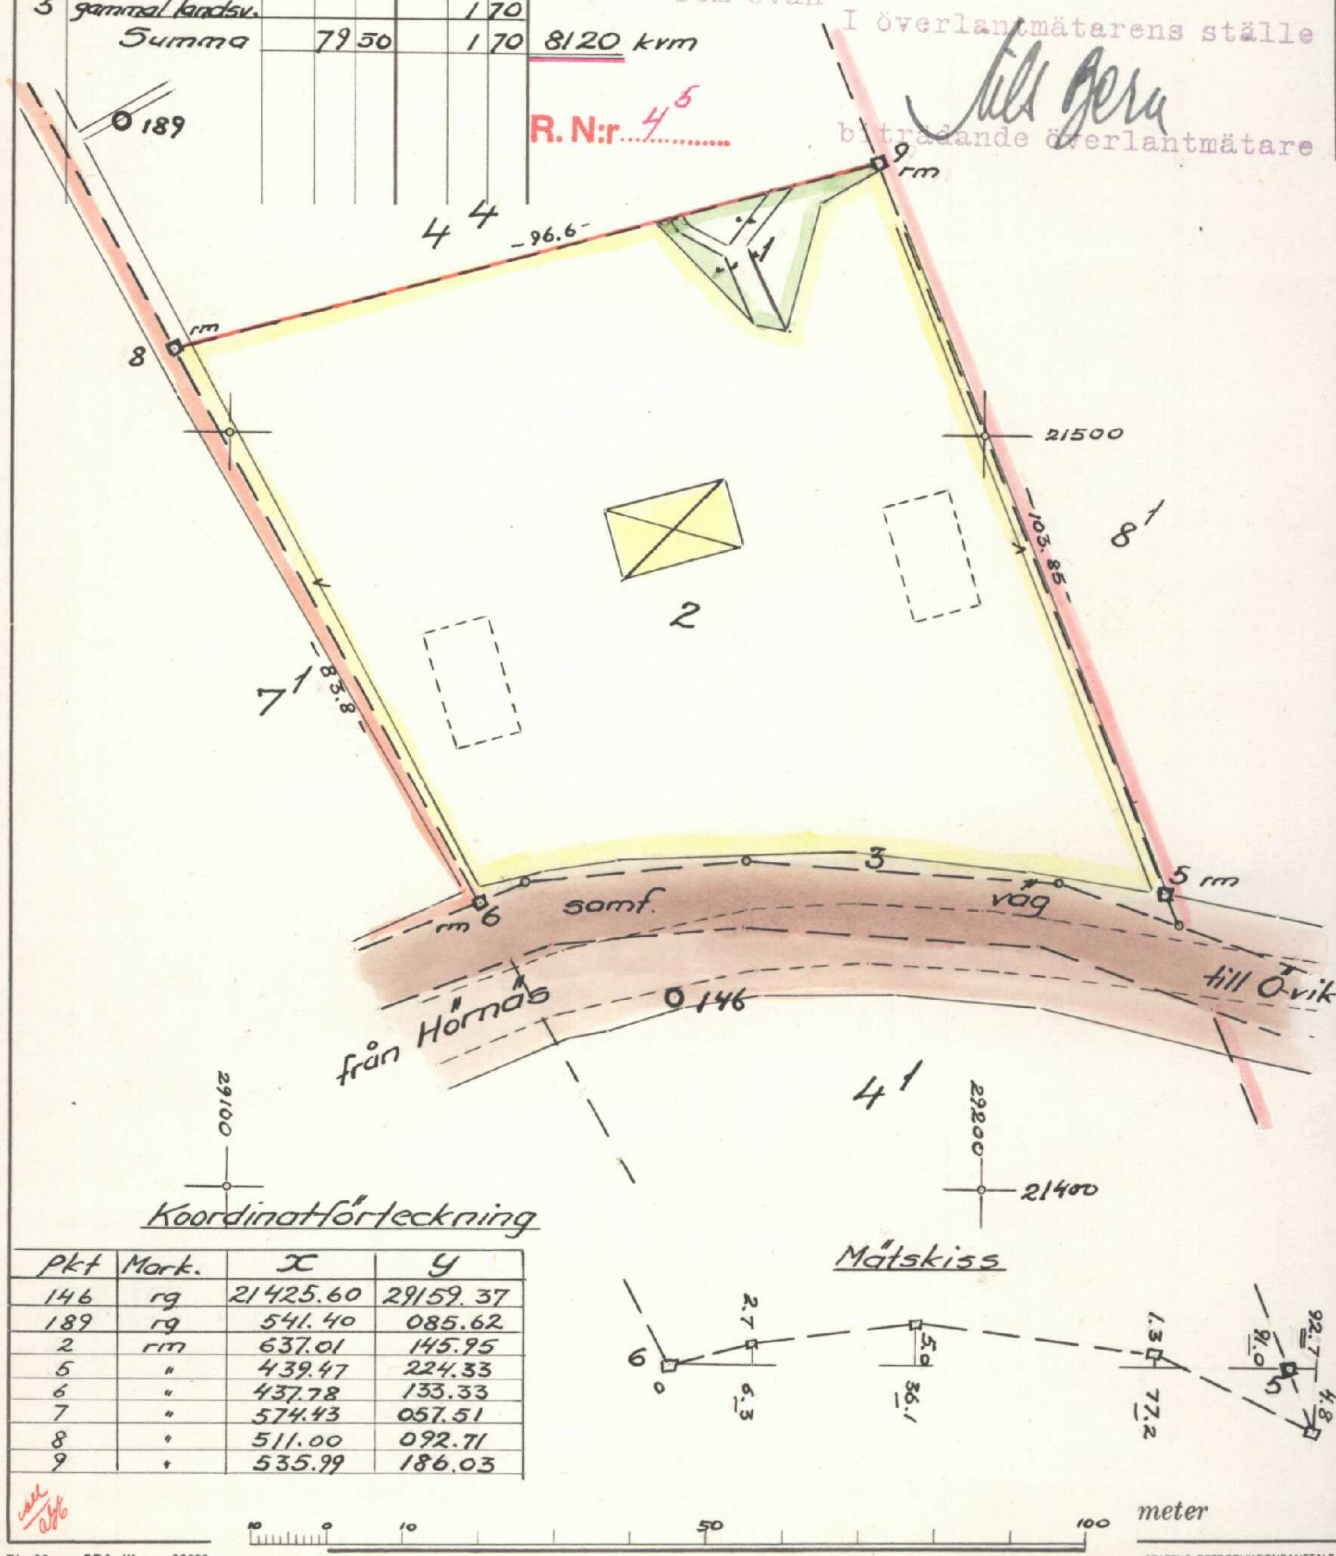

Koordinatförteckning

Pkt	Mark.	X	Y
146	rg	21425.60	29159.37
189	rg	541.40	085.62
2	rm	637.01	145.95
5	"	439.47	224.33
6	"	437.78	133.33
7	"	574.43	057.51
8	"	511.00	092.71
9	"	535.99	186.03

Måtskiss

