

FÖRSLAG TILL ÄNDRING AV STADSPLANEN FÖR ORSA MUNICIPALSAMHÄLLE

(TILL FÖRSLAGET HÖR EN BESKRIVNING.)

SKALA 1:2000.

Att Länsstyrelsen i Kopparbergs län genom utslag den 1 juni 1933, som vunnit laga kraft, fastställt enligt denna karta upprättat förslag till ändring i gällande stadsplan för Orsa municipalsamhälle, be- tygas; Falun i landskansliet den 21 novem- ber 1933.

På tjänstens vägnar:
W. W. W.


Utan avgift.

Kopians likhet med originalet betygas.

Stockholm den 30 okt 1933

STATENS REPRODUKTIONSANSTALT

[Signature]

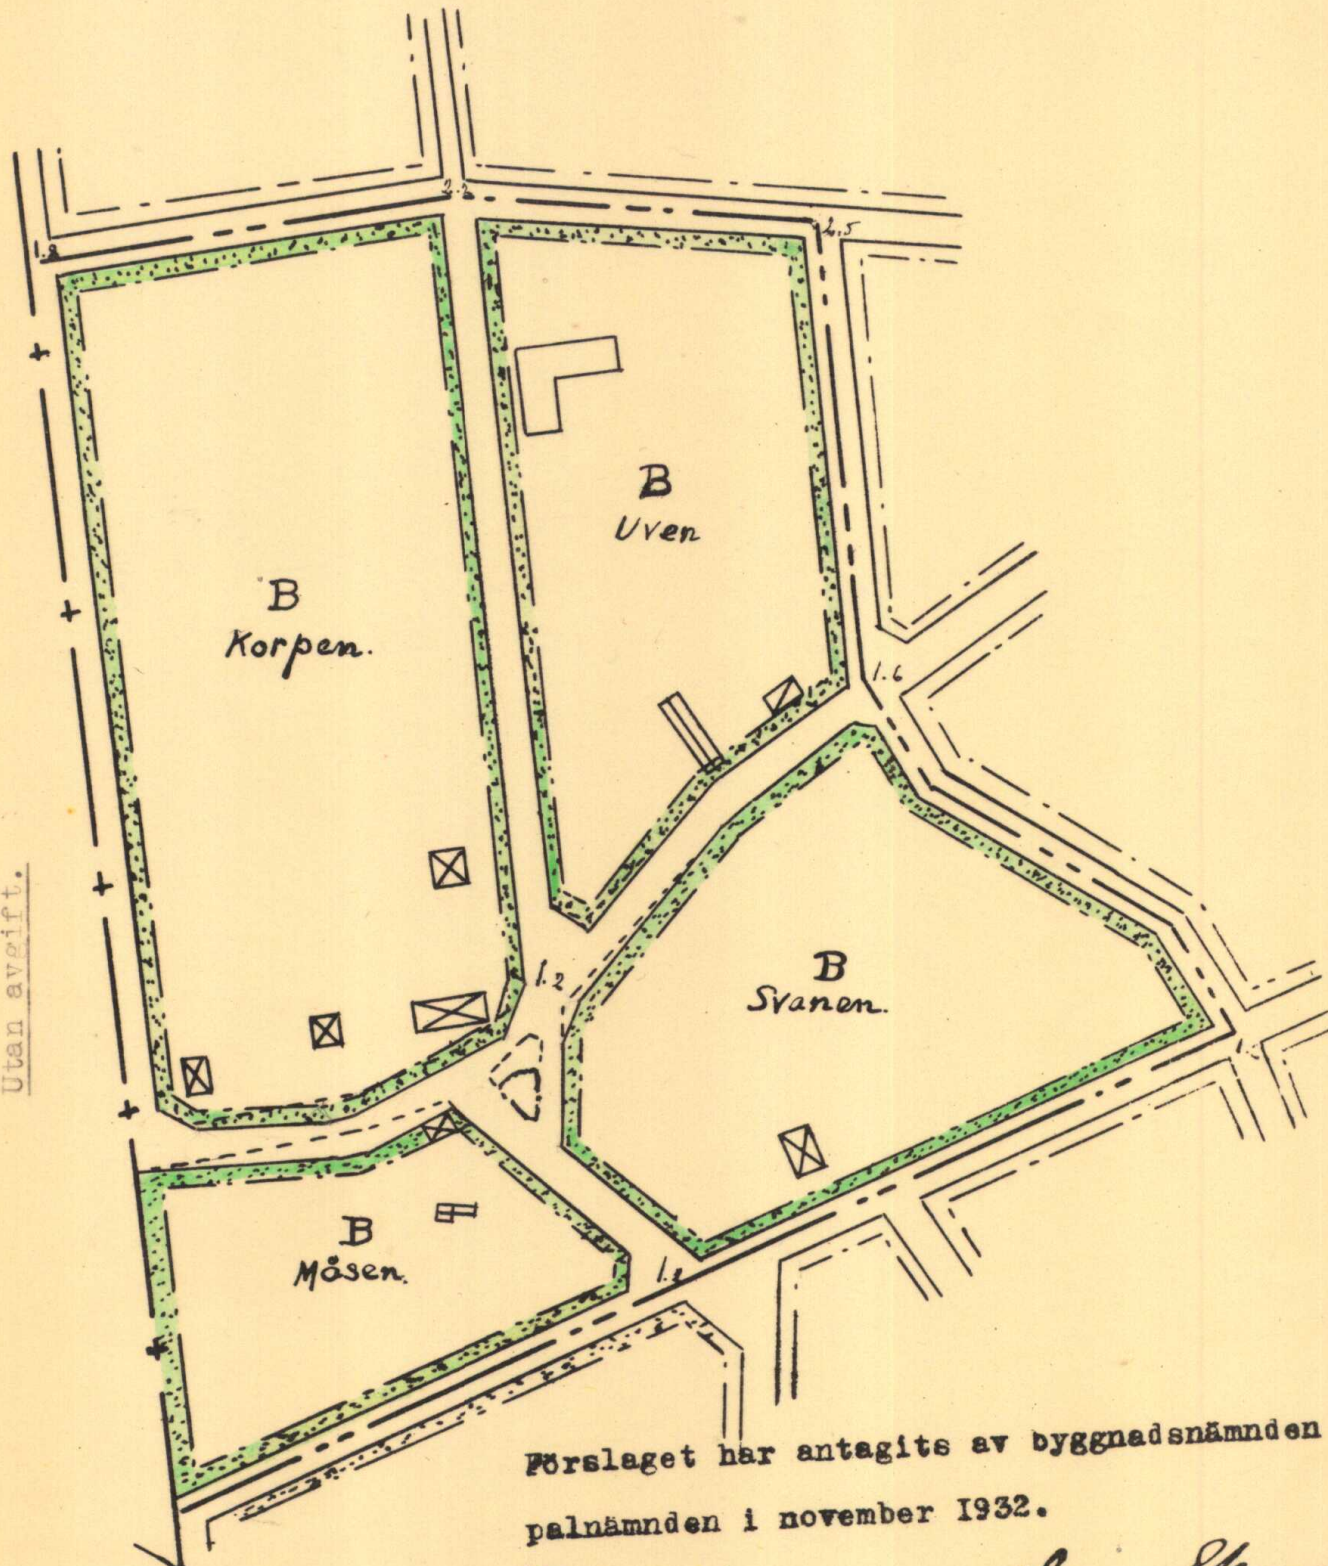

Förslaget har antagits av byggnadsnämnden och munic- palnämnden i november 1932.

Carltauffman. *Hugo Skman*
Byggnadsnämndens ordf. Municipalnämndens ordf.

FÖR BYGGNADSNÄMNDEN.

ORSA i Nov. 1932.

Carltauffman

BETECKNINGAR.

- + — STADSPLANEGRÄNS
- GRÄNS FÖR ÄNDRINGSOMRÅDET.
- GATU- OCH KVARTERSGRÄNS
- AVSEDD ATT UTGÅ
- GATUGRÄNS MED ALLMÄN PLANTERING.
- ANNAN OMRÅDESGRÄNS
- ALLMÄN PLANTERING.
- OMRÅDE SOM EJ FÅR BEBYGGAS.
- OMRÅDE FÖR ÖPPET BYGGNADSSÄTT.

Avskrift.

E.D.N:o 2-170-1933.

Till L. G. L.

Ink. Lantmaterikontoret

Falun d. 25.-NOV.-1933

KONUNGENS BEFALLNINGSHAVANDES I KOP-

PARBERGS LÄN UTSLAG angående fastställelse
av förslag till ändring av den för Orsa mu-
nicipalsamhälle gällande stadsplan; Givet,
Falun i landskansliet den 1 juni 1933.

Genom nådigt brev den 19 mars 1926 har Kungl. Maj:t fastställt
stadsplan för Orsa municipalsamhälle.

Vid sammanträde den 19 december 1932 har municipalstämman med Orsa
municipalsamhälle beslutat antaga ett av samhällets byggnadsnämnd upp-
rättat förslag till ändring av berörda stadsplan, i vad densamma avsåge
sträckningen av Storgatan mellan, å ena sidan, kvarteren Korpen och Uven
samt, å andra sidan, Måsen och Svanen, vilket förslag åskådliggjorts å
en av byggnadsnämnden i november 1932 upprättad karta med därtill höran-
de beskrivning.

Uti en den 10 januari 1933 hit inkommen skrift har byggnadsnämndens
ordförande anhållit om Konungens Befallningshavandes fastställelse av
ifrågavarande beslut.

Överlantmätaren och länsarkitekten i Kopparbergs län hava i ären-
det avgivit infordrade yttranden, varjämte byggnadsnämnden inkommit med
påminnelser.

Utan avgift.

Överlantmätaren.

KONUNGENS BEFALLNINGSHAVANDE prövar, med stöd av 3 § Stadsplanelag den 29 maj 1931, lagligt fastställa ifrågavarande ändring av stadsplanen, varom kartan skall föras med bevis.

Avskrifter av detta utslag jämte kopior av tillhörande kartor och beskrivning skola genom Konungens Befallningshavandes försorg verkställas på sätt föreskrives i 2 § Kungl. Maj:ts kungörelse den 20 november 1931 om ändring i vissa delar av Kungörelsen den 18 juli 1928 (N:r 307) angående expediering av beslut rörande ändring i rikets indelning m.m.

Talan mot förestående utslag föres hos Konungen genom besvär, vilka antingen ingivas eller på klagandens äventyr insändas till Kungl. Kommunikationsdepartementet, därvid bör iakttagas att besvaren inkomma till departementet, om enskild part är klagande, sist före klockan tolv å trettionde dagen och, om klagan föres av menighet, före klockan tolv å fyrtiofemte dagen efter av utslaget erhållen del, delgivningsdagen oräknad.

År och dag som ovan.

BERNH. ERIKSSON

R. Sundelius.

Vidimeras;

På tjänstens vägnar:

R. Sundelius

Avskrift.

E.D.N:o 2-170-1933.

BYGGNADSNÄMNDEN I ORSA

Till L. J. No. 2
Ink. Lantmäterikontoret
Falun d. 25.-NOV.-1933

3

BESKRIVNING

Över förslag till ändring av stadsplan för Orsa municipalsamhälle upprättat 1 november 1932 av Orsa municipalsamhälles byggnadsnämnd.

Ändringen berör fyra kvarter, benämnda Måsen, Korpen, Svanen och Uven och avser förskjutning av gatan åt söder, så att dels förgården å hörntomten i kvarteret Korpen mot den lilla i gatukorsningen angivna planteringen går fri för å tomten uppförd åbyggnad och dels huvudbyggnaden å motliggande hörntomt kommer att ligga i gatulinen med förgården stannande mot byggnadens gavlar. Motsvarande mindre förskjutning av kvarterslinje och byggnadslinje i kvarteren Uven och Svanen samt den lilla i korsningen liggande planteringen har vidtagits.

Ordalydelsen av för dessa kvarter gällande särskilda bestämmelser ändras icke, liksom ej heller fastställda gatuhöjder. Förskjutningen av gatan åt söder är i huvudsaklig sträckning efter befintlig björkallé.

Orsa 1 november 1932.

C.A. Hauffman

ordförande.

Vidimeras; Falun i landskansliet den 22 november 1933.

På tjänstens vägnar:

R. Lundelius

Utan avgift.