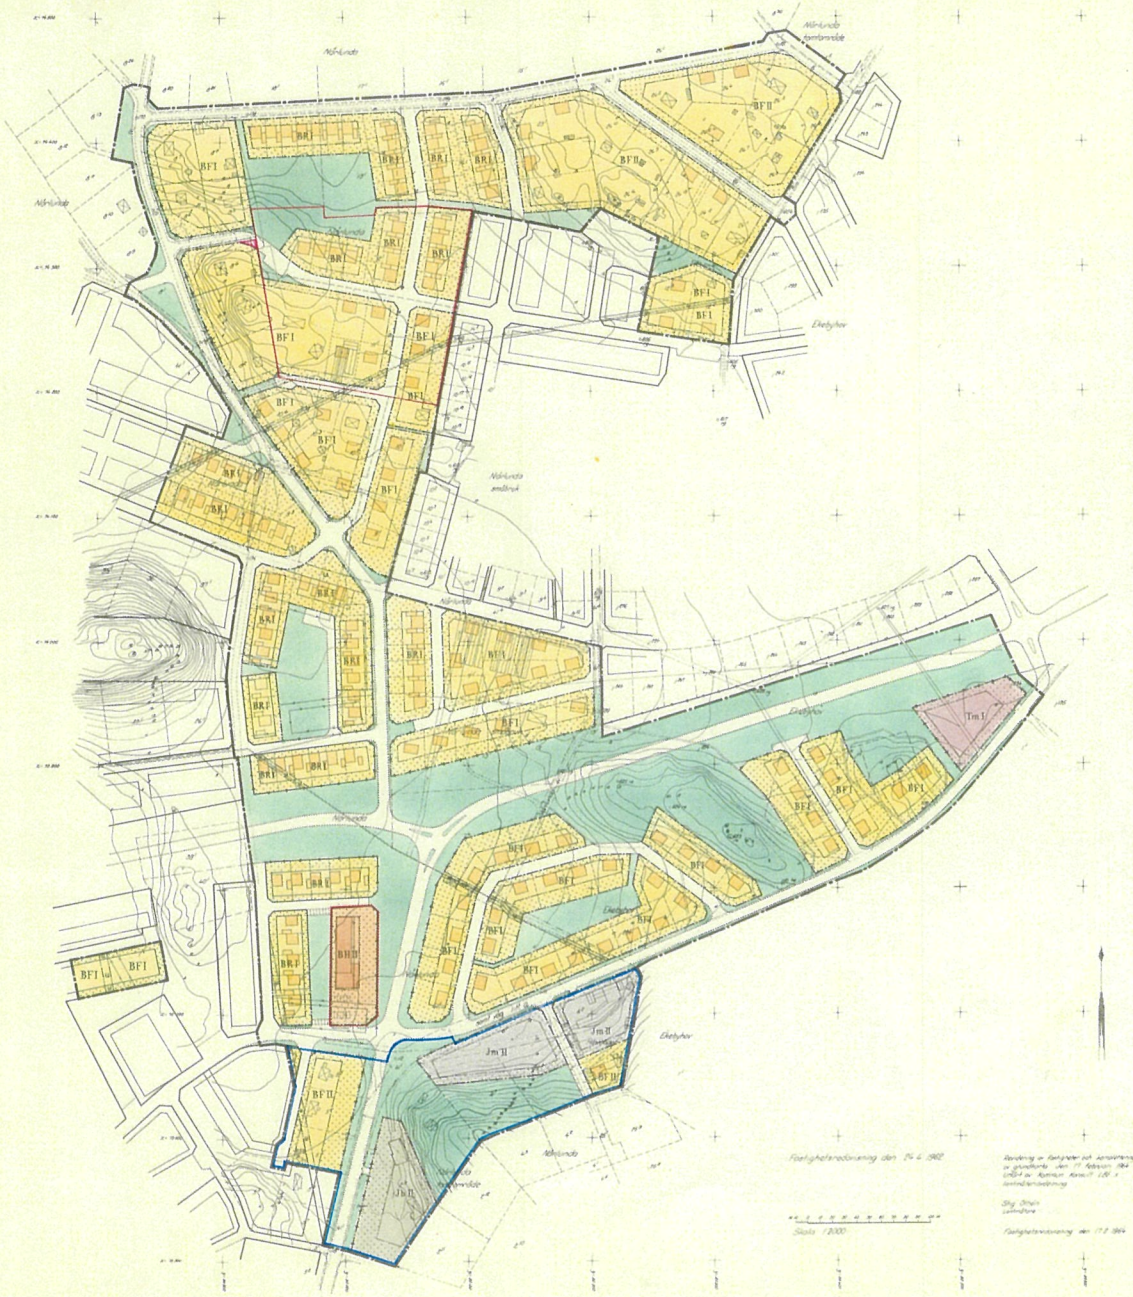

FÖRSLAG TILL ÄNDRING OCH UTVIDGNING AV BYGGNADSPLAN FÖR FASTIGHETERNA

NÄRLUNDA 41[1]
EKEBYHOV 1[234] M.FL.

I EKERÖ KOMMUN, STOCKHOLMS LÄN.

UPPRÄTTAT I APRIL 1964 AV REVIDERAT I JUNI 1964

Sven Klasén

SVEN KLASÉN, ARKITEKT SAR

Genom beslut den 14 januari 1966 underställt Kungl. Maj:ts med ändring av länsstyrelsens revidering det i denna handling med röd streckning angivna området. Stockholm i Kommunikationsdepartementet

Bert Holmberg

Nr 10 65 den 5 april fastställes denna ändring av byggnadsplan på uppdrag av Kungl. Maj:ts bestämmande enligt beslut, meddelat efter nämnare utlåtande i berörda, Stockholms länsstyrelsens ovan anmälan.

På tjänstemannaansvar:

Bo Ljungberg

Kopiens likhet med originalet bestyrkes i tjänsten:

Malmnäs

BETECKNINGAR

- BYGGNADSPLANEGRÄNS
- GÄLLANDE OMRÅDESGRÄNS
- GÄLLANDE BESTÄMMELSEGRÄNS
- GÄLLANDE OMRÅDES- O. BESTÄMMELSEGRÄNS, AVSEDD ATT UTGÅ
- OMRÅDESGRÄNS
- SÄRSKILD OMRÅDESGRÄNS, FÖRBUD MOT UTFART
- GÄLLANDE OMRÅDESGRÄNS, FÖRBUD MOT UTFART FÖRESLÅS
- BESTÄMMELSEGRÄNS
- FÖRESLAGEN TOMTPLATSGRÄNS
- ILLUSTRATIONSLINJER, EJ AVSEDDA ATT FASTSTÄLLAS
- ALLMÄN PLATS, VÄG
- ALLMÄN PLATS, PARK
- BF — OMRÅDE FÖR BOSTADSÄNDAMÅL, FRISTÅENDE HUS
- BR — OMRÅDE FÖR BOSTADSÄNDAMÅL, KEDJEHUS
- BH — OMRÅDE FÖR BOSTADS- OCH HANDELSÄNDAMÅL, BARNDAGHEM O.D.
- Jm — OMRÅDE FÖR SMÅINDUSTRIÄNDAMÅL
- Jb — OMRÅDE FÖR SMÅINDUSTRI- O. BOSTADSÄNDAMÅL
- Tm — OMRÅDE FÖR MOTORSERVICEÄNDAMÅL
- MARK SOM EJ FÅR BEBYGGAS
- U — MARK TILLGÄNGLIG FÖR UNDERJORDISKA ALLM. LEDNINGAR
- I II — ANTAL VÅNINGAR
- FÖRESLAGEN BYGGNAD

Tillåter Ekerö kommunalfullmäktiges beslut den 20/1 1967 G. V.

Inge Hansson

- FASTIGHETSGRÄNSER
- VÄG
- HÖGSPÄNNINGSLEDNING
- UNDERJORDISK TELEKABEL
- HUVUDBYGGNAD RESP. UTHUS
- NIVÅKURVOR
- PUNKT I RUTNÄT
- 4224 POLYGONPUNKT
- 1439 ÅGOBETECKNING
- FORNMINNE
- Gränsa för område som undantagits från fastställelse enligt länsstyrelsens beslut den 5 april 1965.
- I KOMMUNALFULLMÄKTIGES BESLUT ANGIVEN LINJE

IKUNGL. MAJ:TS BESLUT ANGIVEN LINJE

Ekerö kommunalkontor
9 MAR 1966
Dnr 112/65 Fnr 815

044