



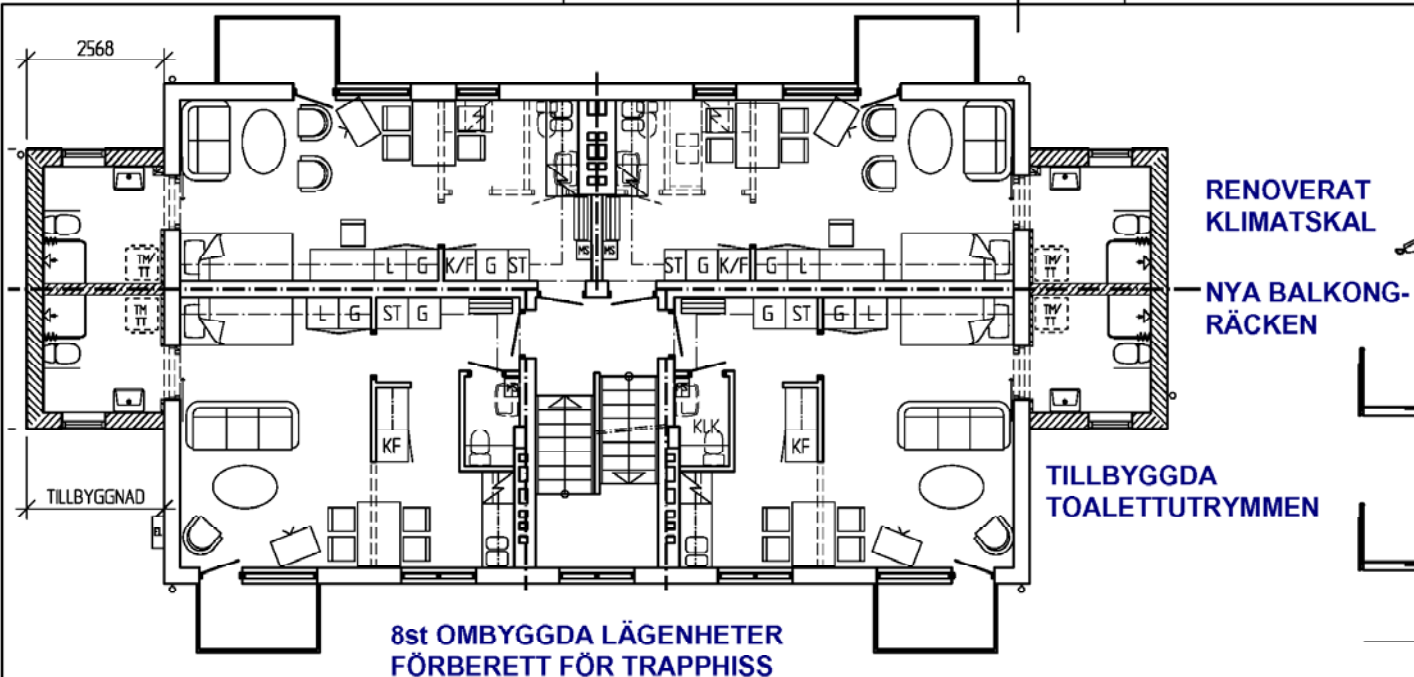


8st OMBYGGDA LÄGENHETER
FÖRBERETT FÖR TRAPPHISS

OCH 3

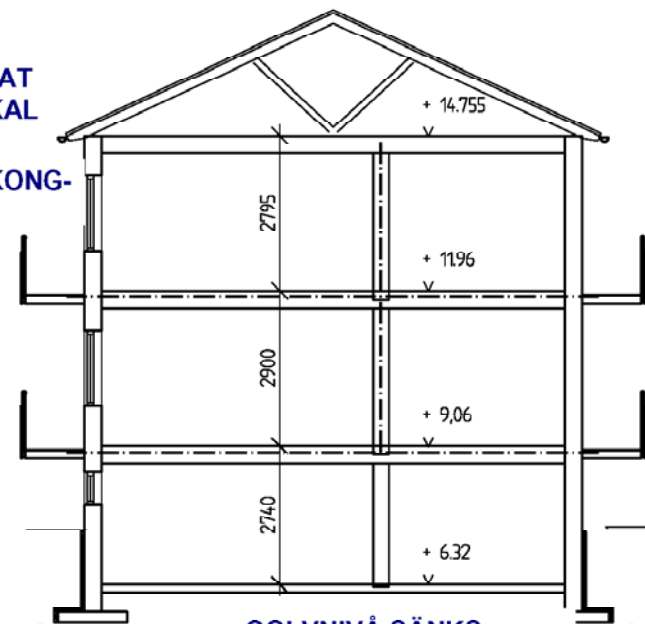

SEKTION A

GOLVNIVÅ SÄNKS
I KÄLLARE

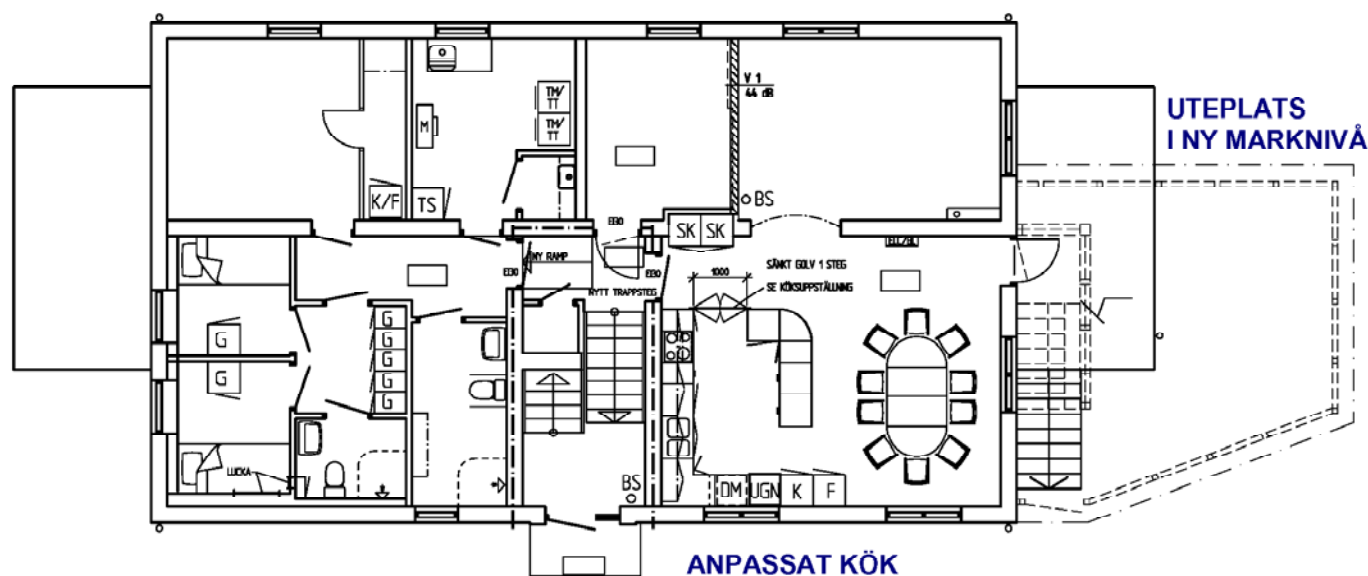

ANPASSAT KÖK

BET	ANT	ÄNDRINGEN AVSER	SIGN	DATUM
FÖRFRÅGNINGSUNDERLAG				
ÖVERSJÄLA 4:5				
ÖRNSKÖLDSVIKS KOMMUN				
OM- OCH TILLBYGGNAD AV SERVICEBOENDE				
ARKING AB				
ARKITEKT och INGENJÖRSKONTOR				
SKOGSGATAN 18 891 36 ÖRNSKÖLDSVIK				
Tel 0660-17850 arking@ornskoldsvik.se				
UPPDRAG NR	RITAD / KONSTRUERAD AV		HANDLAGGARE	
	MJ		MJ	
DATUM	ANSVARIG			
2006-01-25	Morten Johannessen			
PLANER OCH SEKTION				
SKALA	NUMER			BET
1:100 A3	A03-61-01			