



FASAD MOT ÖSTER


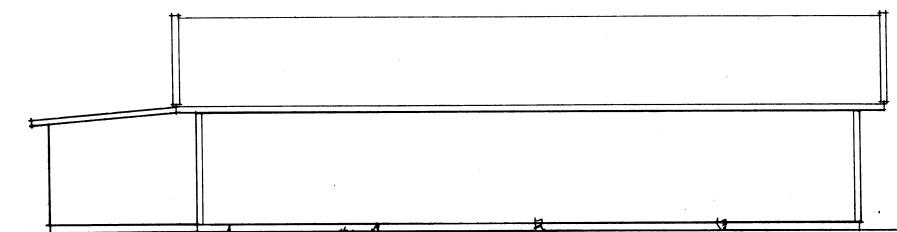


FASAD MOT VÄSTER

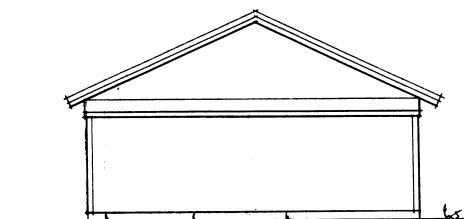

FASAD MOT ~~SÖDER~~
NORR

307307

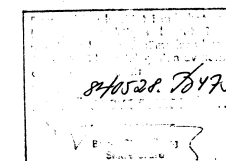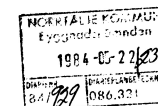

Granskat och godkänt
Byggnadslov beviljat 19

Ernst Olsson
Ernst Olsson
Sjöråstadsarkitekt



ÖSTHAMMAR 1:32, NORRTÄLJE
TILLBYGGNAD AV VERKSTAD-FÖRÖND
FASADER
SKALA 1:100

DATUM 1984.05.14

RYT NR

ARKIVA