



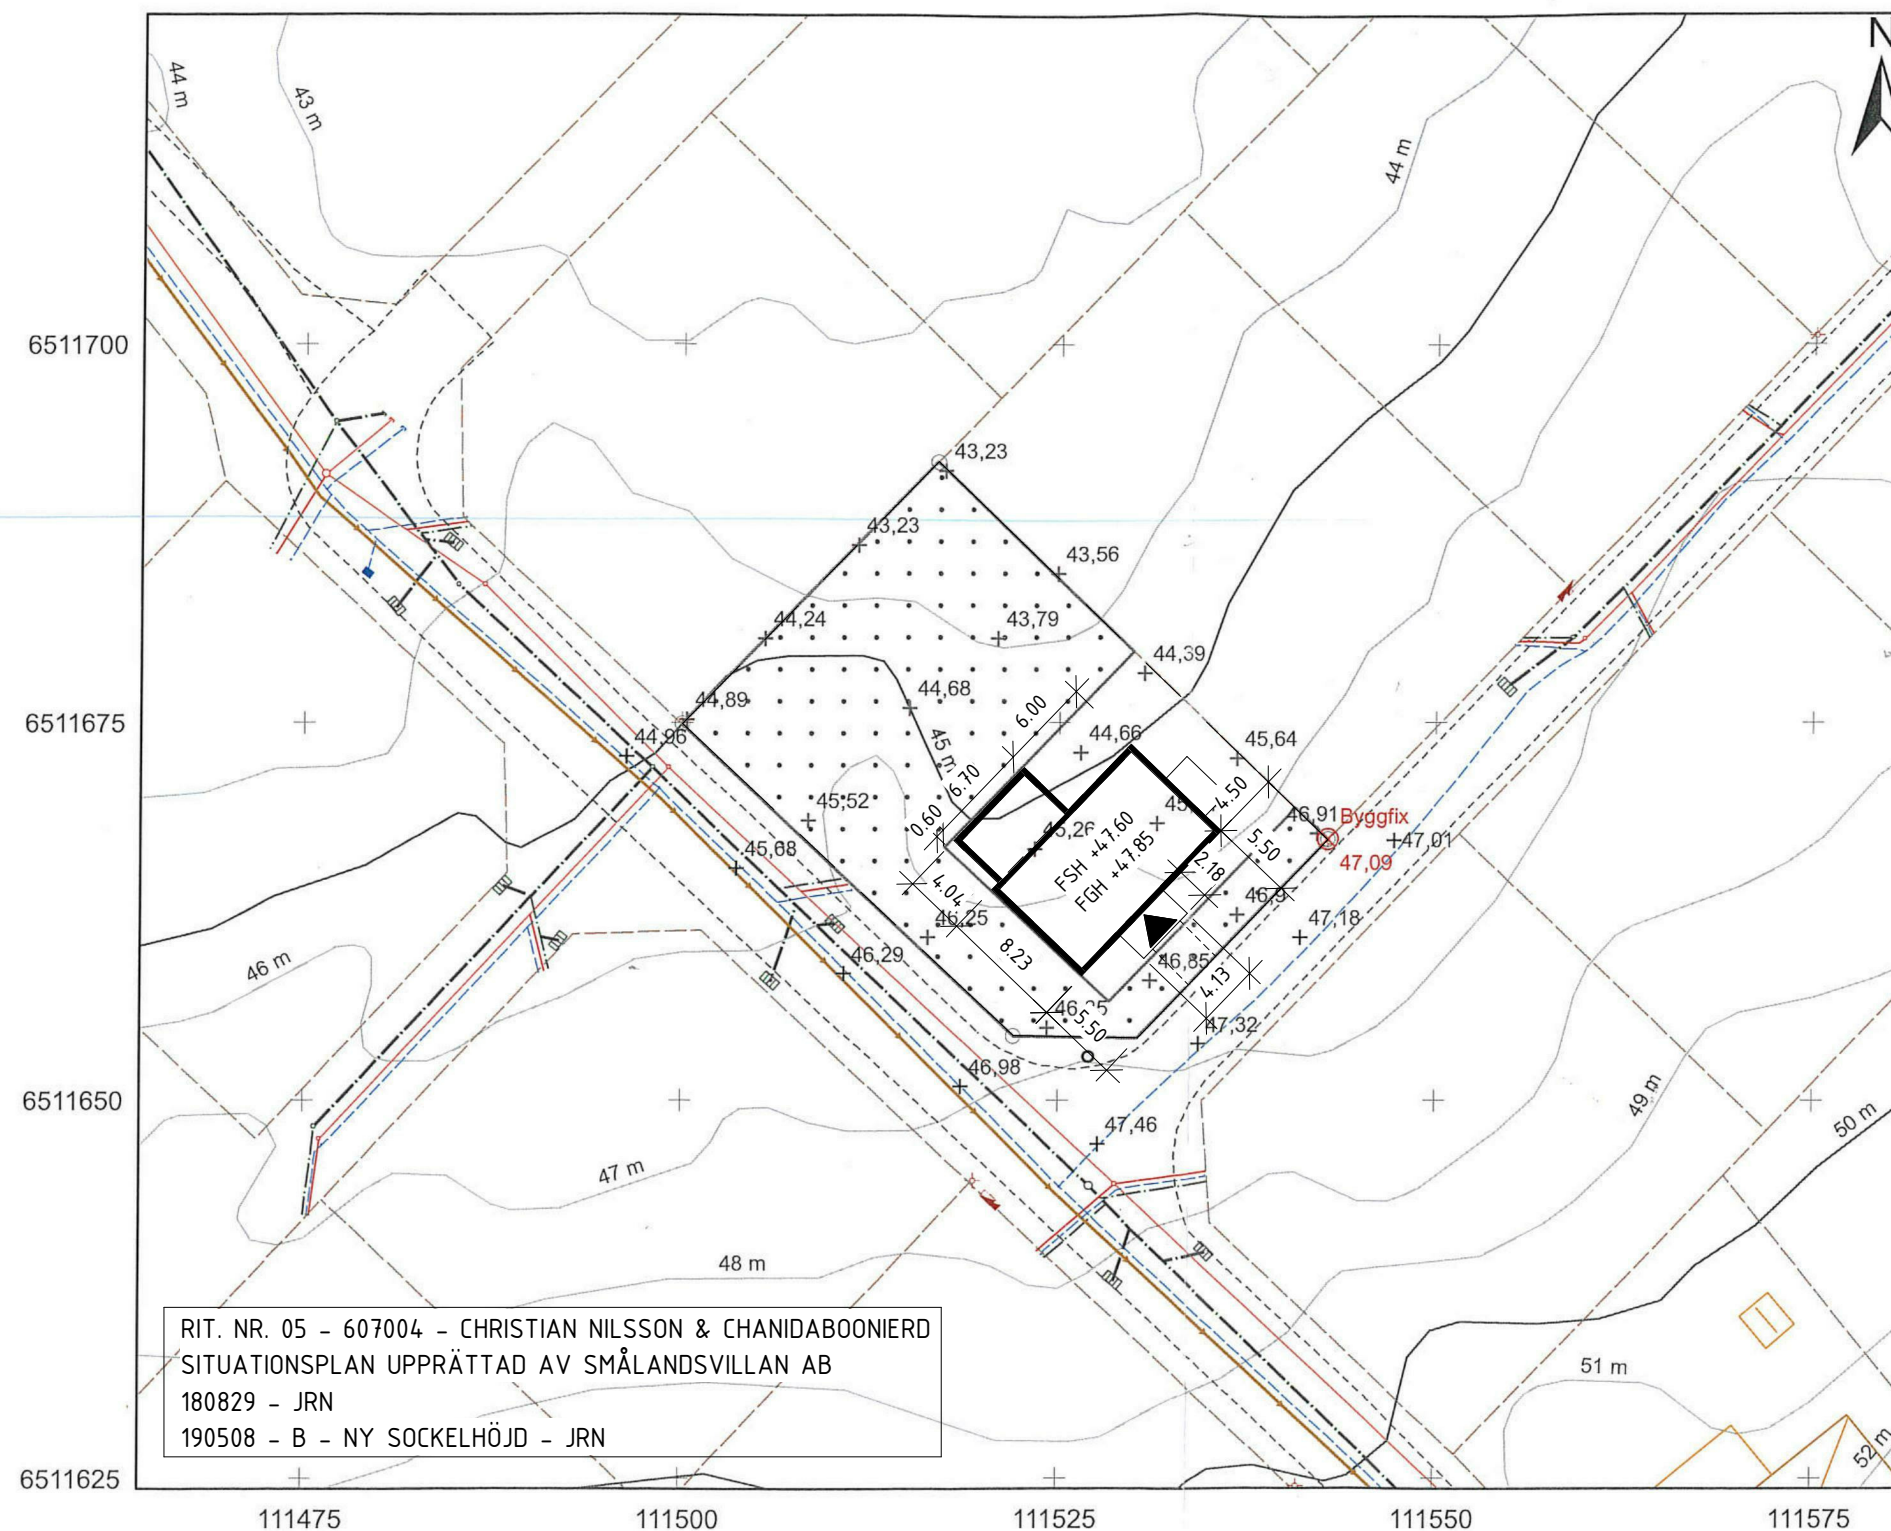

## Nybyggnadskarta

Fastighet: Tanum 1:115  
i Tanums kommun

Areal 851 m<sup>2</sup>

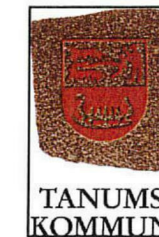

Detaljplan

Nummer: 14-TAN-3218 B 19811020

### Teckenförklaring

- + Markhöjd
- ⊗ Byggfix på gränsrör +47,09
- Inmätt gränspunkt
- + Väghöjd
- Körbanas kant
- Fastighetsgräns
- Prickad mark

Anmärkningar: Gränsrör 16881 är stukat i toppen, vid kontroll verkar det vara i sitt ursprungliga läge. Redovisas dock inte som inmätt gränspunkt.

Eventuella VA ledningar på ritning är enbart för illustration, Läge osäkert.  
Kontakta VA- Avdelning för eventuell anvisning

Frammställd genom utdrag från primärkarta, Lantmäteriets fastighetskarta samt nymätning. Fastighetsredovisningen har ingen rättsverkan. Lantmäteriets förätningshandlingar gäller. Vid användande som bygglöshandling så bör detta dokument skall återges i sin helhet.

Koordinatsystem

Plan: Sweref 99:1200 Höjd: RH2000

Skala: A3 1:500

0 2,5 5 10 15 20 Meter

Tanums Kommun  
Storemyrsvägen 2 (Tedarhuset)  
457 81 Tanumshede  
Tel: 0525 180 00  
Upprättad/Inmätt av: Patrik Palm  
Datum: 2018-07-05 Utg: A