

1972--1973

20/72

KA

|                            |   |                                                          |
|----------------------------|---|----------------------------------------------------------|
| Ärende                     | Kommun   | Län                                                      |
| Avstyckning från Broby 3:1 | Vagnhärad   | Södermanland                                             |
| Registerområde             | Nybildade fastigheter                                                                                        |                                                          |
| Västerlång                 | Registreringsdatum                                                                                           |                                                          |
| Förrättningslantmätare     | 1973.02.23                                                                                                   |                                                          |
| <i>Lennart Jonsson</i>     | <input checked="" type="checkbox"/> Uppgift om åtgärd förrättningen avsett har införts i fastighetsregistret | <i>Peter Höglund</i>                                     |
| Lennart Jonsson            | För fastighetsregistermyndigheten                                                                            |                                                          |
| Fastighet, område m m      | Fig   | Areal hektar, m <sup>2</sup><br>delareal ± ändring/summa |
| Lotten A                   |   | 5695                                                     |
| Rnr = Broby 3:2            | Erik Berg, Broby gård, Västerlång, 150 14 Vagnhärad 00-1-12                                                  |                                                          |


Nybildning av servitut

Med lotten A(härskande) följer rätt att över stamfastigheten Broby 3:1 (tjänande) begagna vägen litt x för utfart till allmän väg

## TEKNISK BESKRIVNING

Koordinatförteckning

| Punkt | Mark | x       | y       |
|-------|------|---------|---------|
| 5     | db   | 1040.04 | 931.01  |
| 6     | "    | 1063.23 | 1015.78 |
| 11    | rm   | 1067.54 | 1031.35 |
| 12    | "    | 1109.28 | 1051.53 |
| 13    | "    | 1119.23 | 1024.33 |
| 14    | "    | 1118.83 | 964.94  |

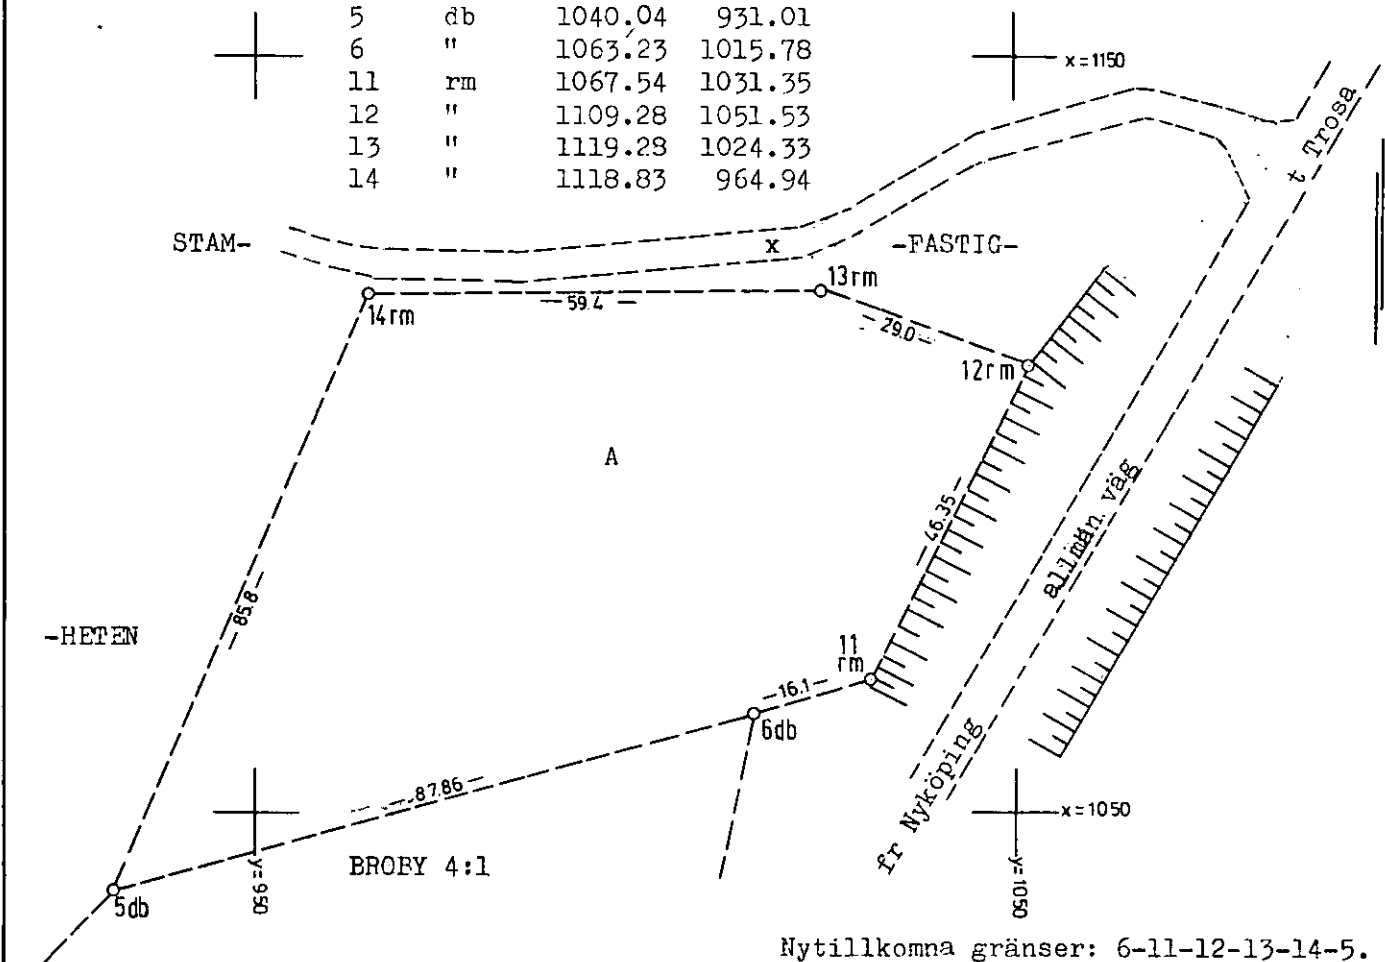

Nyttillkomna gränser: 6-11-12-13-14-5.

För det tekniska innehållet svarar

*Birger Carlborg*  
Birger Carlborg ingenjör

|                  |                           |           |                 |
|------------------|---------------------------|-----------|-----------------|
| Skala            | Reg karta, lägesangivning |           |                 |
| 1:1000           | 09758 m/ (4 m/)           |           |                 |
| Framställd genom |                           |           |                 |
| Nymätning        |                           |           |                 |
| Mätning          | Beräkning                 | Kartering | Ritn redigering |
| BC               | EJ                        | EJ        | EJ              |

04-Nr 662 Västerlångs socker