



NYBYGGNADSKARTA - TYP B

EDEBY 6:34

Väddö

Upprättad 22 januari 2023

Dnr: BoM 2023-000299

Adress: Fredriksrovägen 18

Areal: 4370 kvm

Skala: 1:500

Koordinatsystem

i plan: SWEREF 99 18 00

i höjd: RH 2000

Underlag vid kartering: Flygfoto år 2020 & 2021

Kartan innehåller detaljer med olika kvalitet

Zacharias Ahlvik


Mättningsingenjör

Granskad av: Niklas Berggren

Teckenförklaring

- |       |                        |
|-------|------------------------|
| TÄLJE | Traktnamn              |
| 3:9   | Fastighetsbeteckning   |
| —     | Fastighetsgräns        |
| —     | Traktgräns             |
|       | Enbostadshus           |
|       | Uthus                  |
|       | Transformatorstation   |
| —     | Väg                    |
| —     | Stig                   |
| —     | Staket                 |
| —     | Häck                   |
| —     | Stenmur                |
| —     | Stödmur                |
| —     | Ägoslagsgräns          |
|       | Barrowskog             |
|       | Lövskog                |
|       | Aker                   |
|       | Kärr                   |
|       | Äng                    |
|       | Berg                   |
|       | Nivåkurvor             |
|       | Höjdpunkt              |
|       | Gränspunkt             |
|       | Dike                   |
|       | Strandlinje            |
|       | Belysningsstolpe       |
|       | Gemensamhetsanläggning |

Anvisning på plats av el- och telekablar läge är nödvändig innan grävning får påbörjas.  
Beställ på [www.ledningskollen.se](http://www.ledningskollen.se)

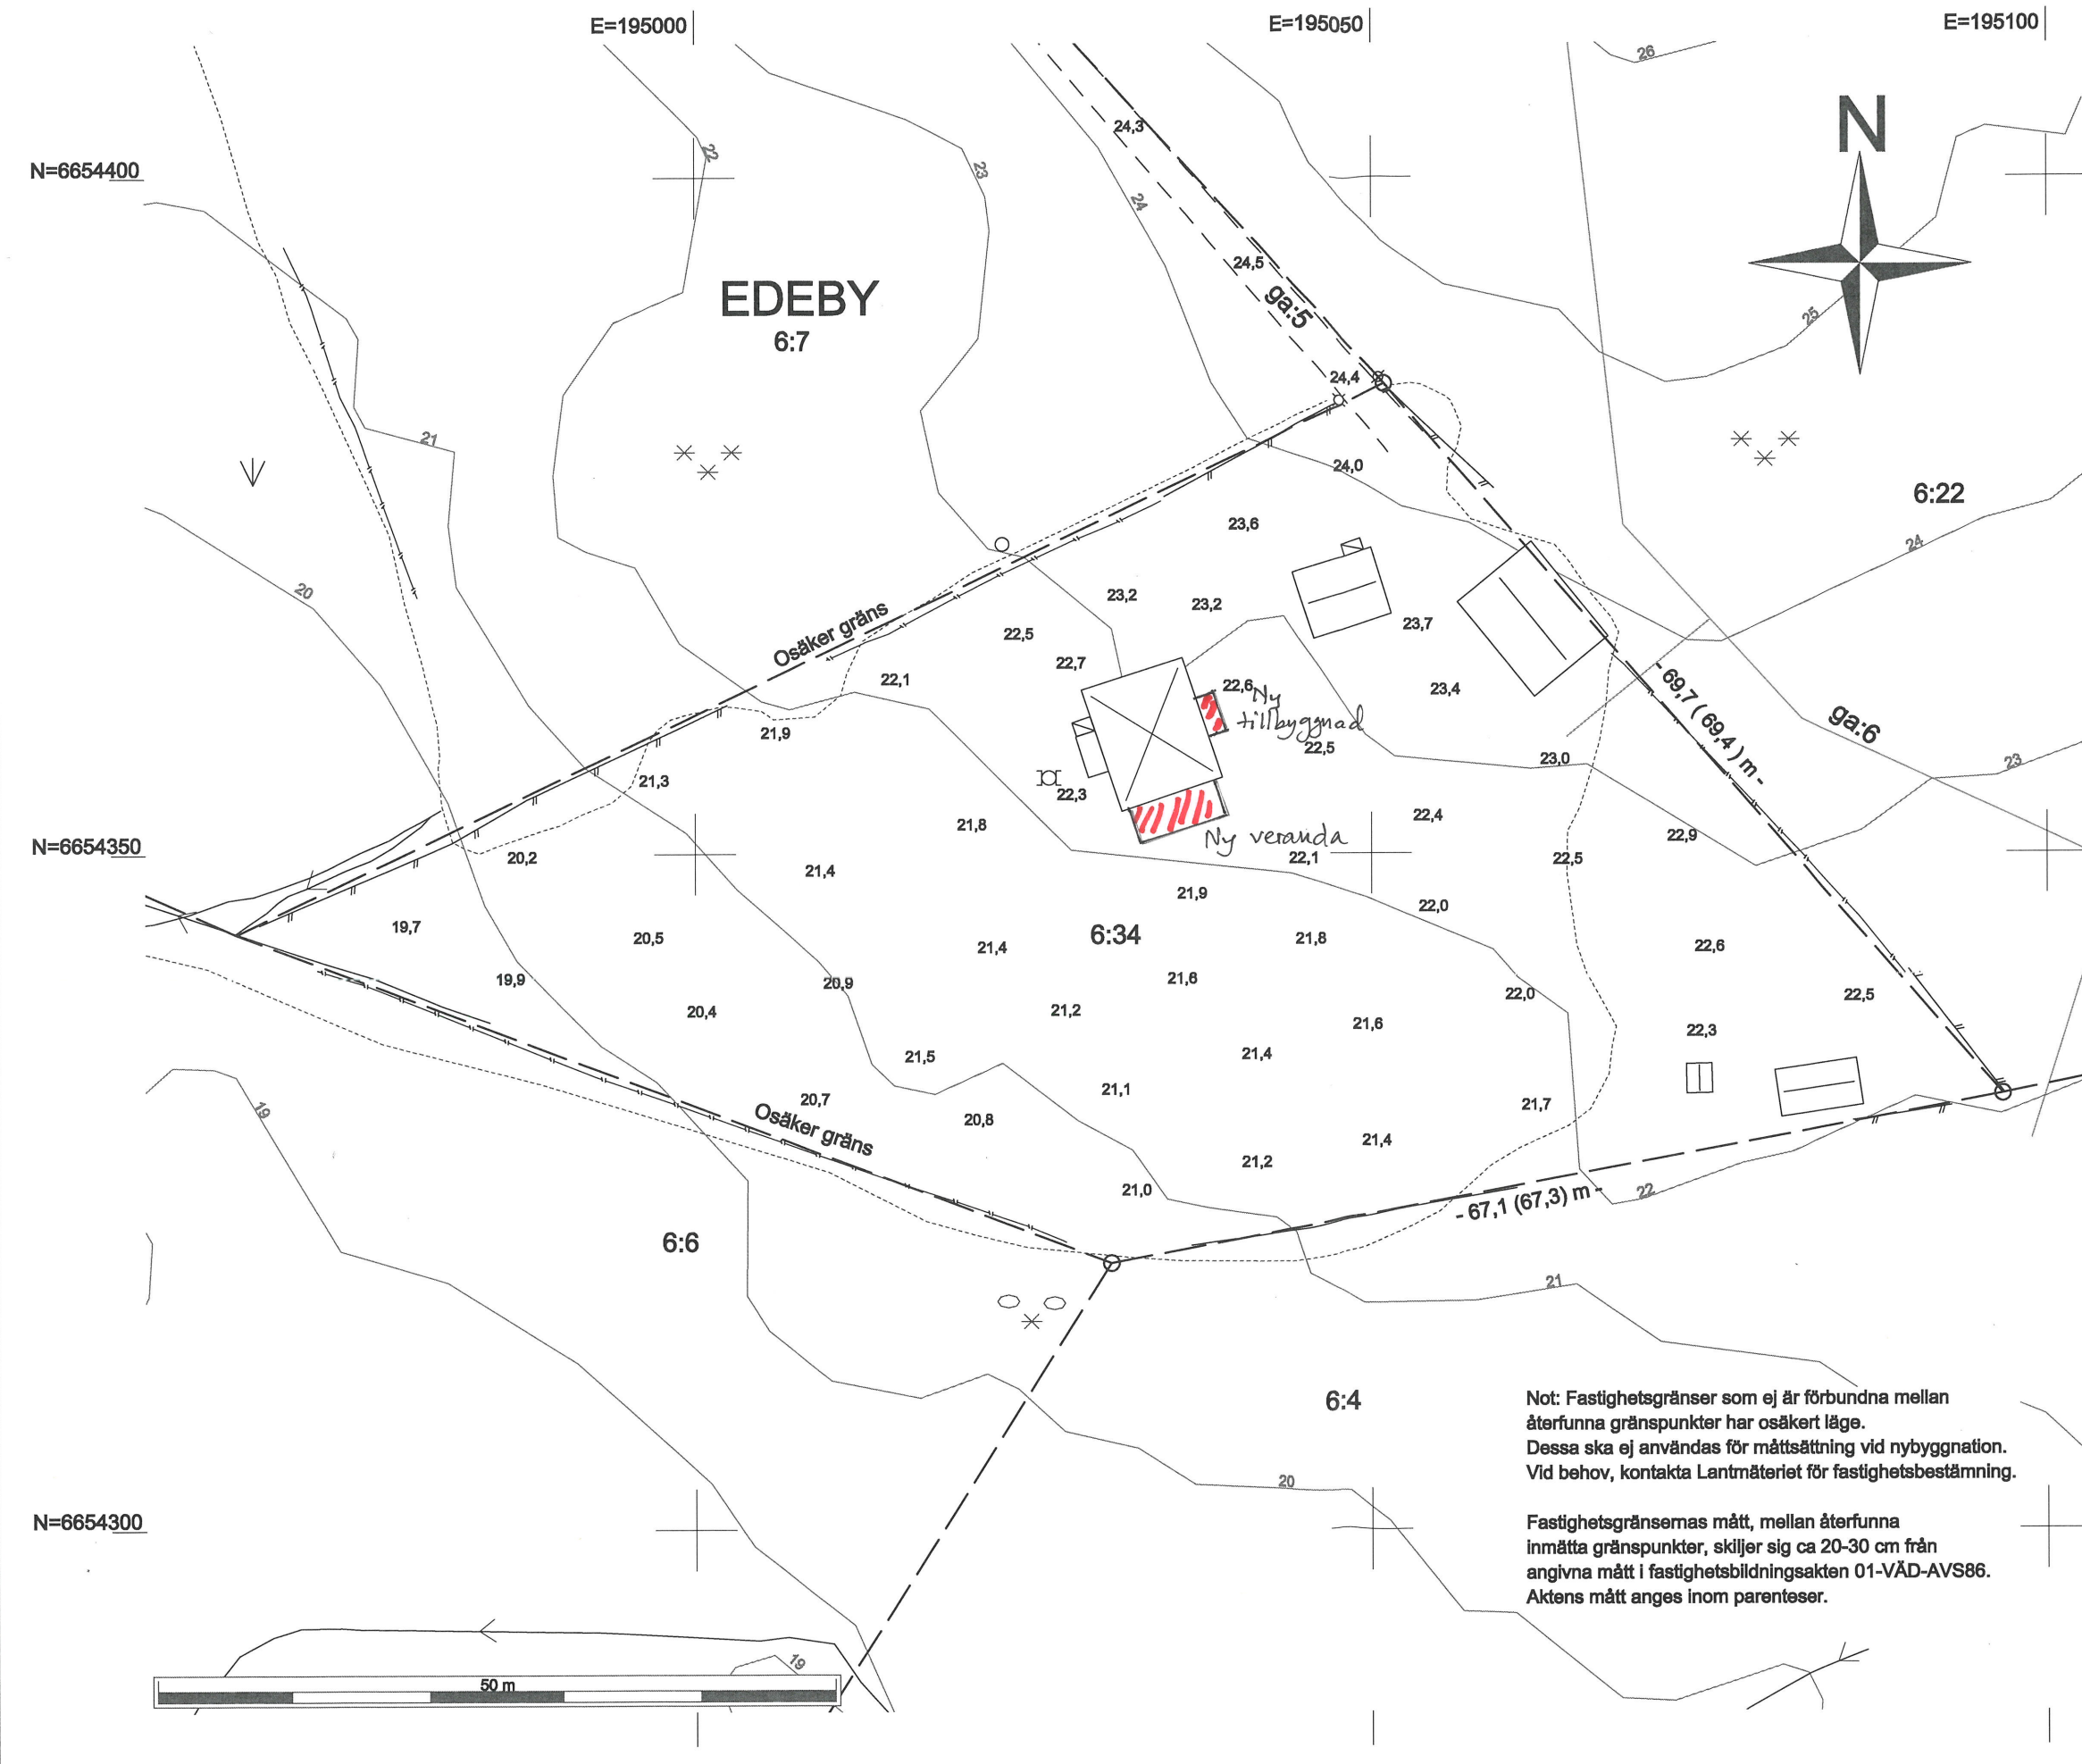

Not: Fastighetsgränser som ej är förbundna mellan återfunna gränspunkter har osäkert läge. Dessa ska ej användas för måttsättning vid nybyggnation. Vid behov, kontakta Lantmäteriet för fastighetsbestämning.

Fastighetsgränsemas mått, mellan återfunna inmätta gränspunkter, skiljer sig ca 20-30 cm från angivna mått i fastighetsbildningsakten 01-VÅD-AVS86. Aktens mått anges inom parenteser.