
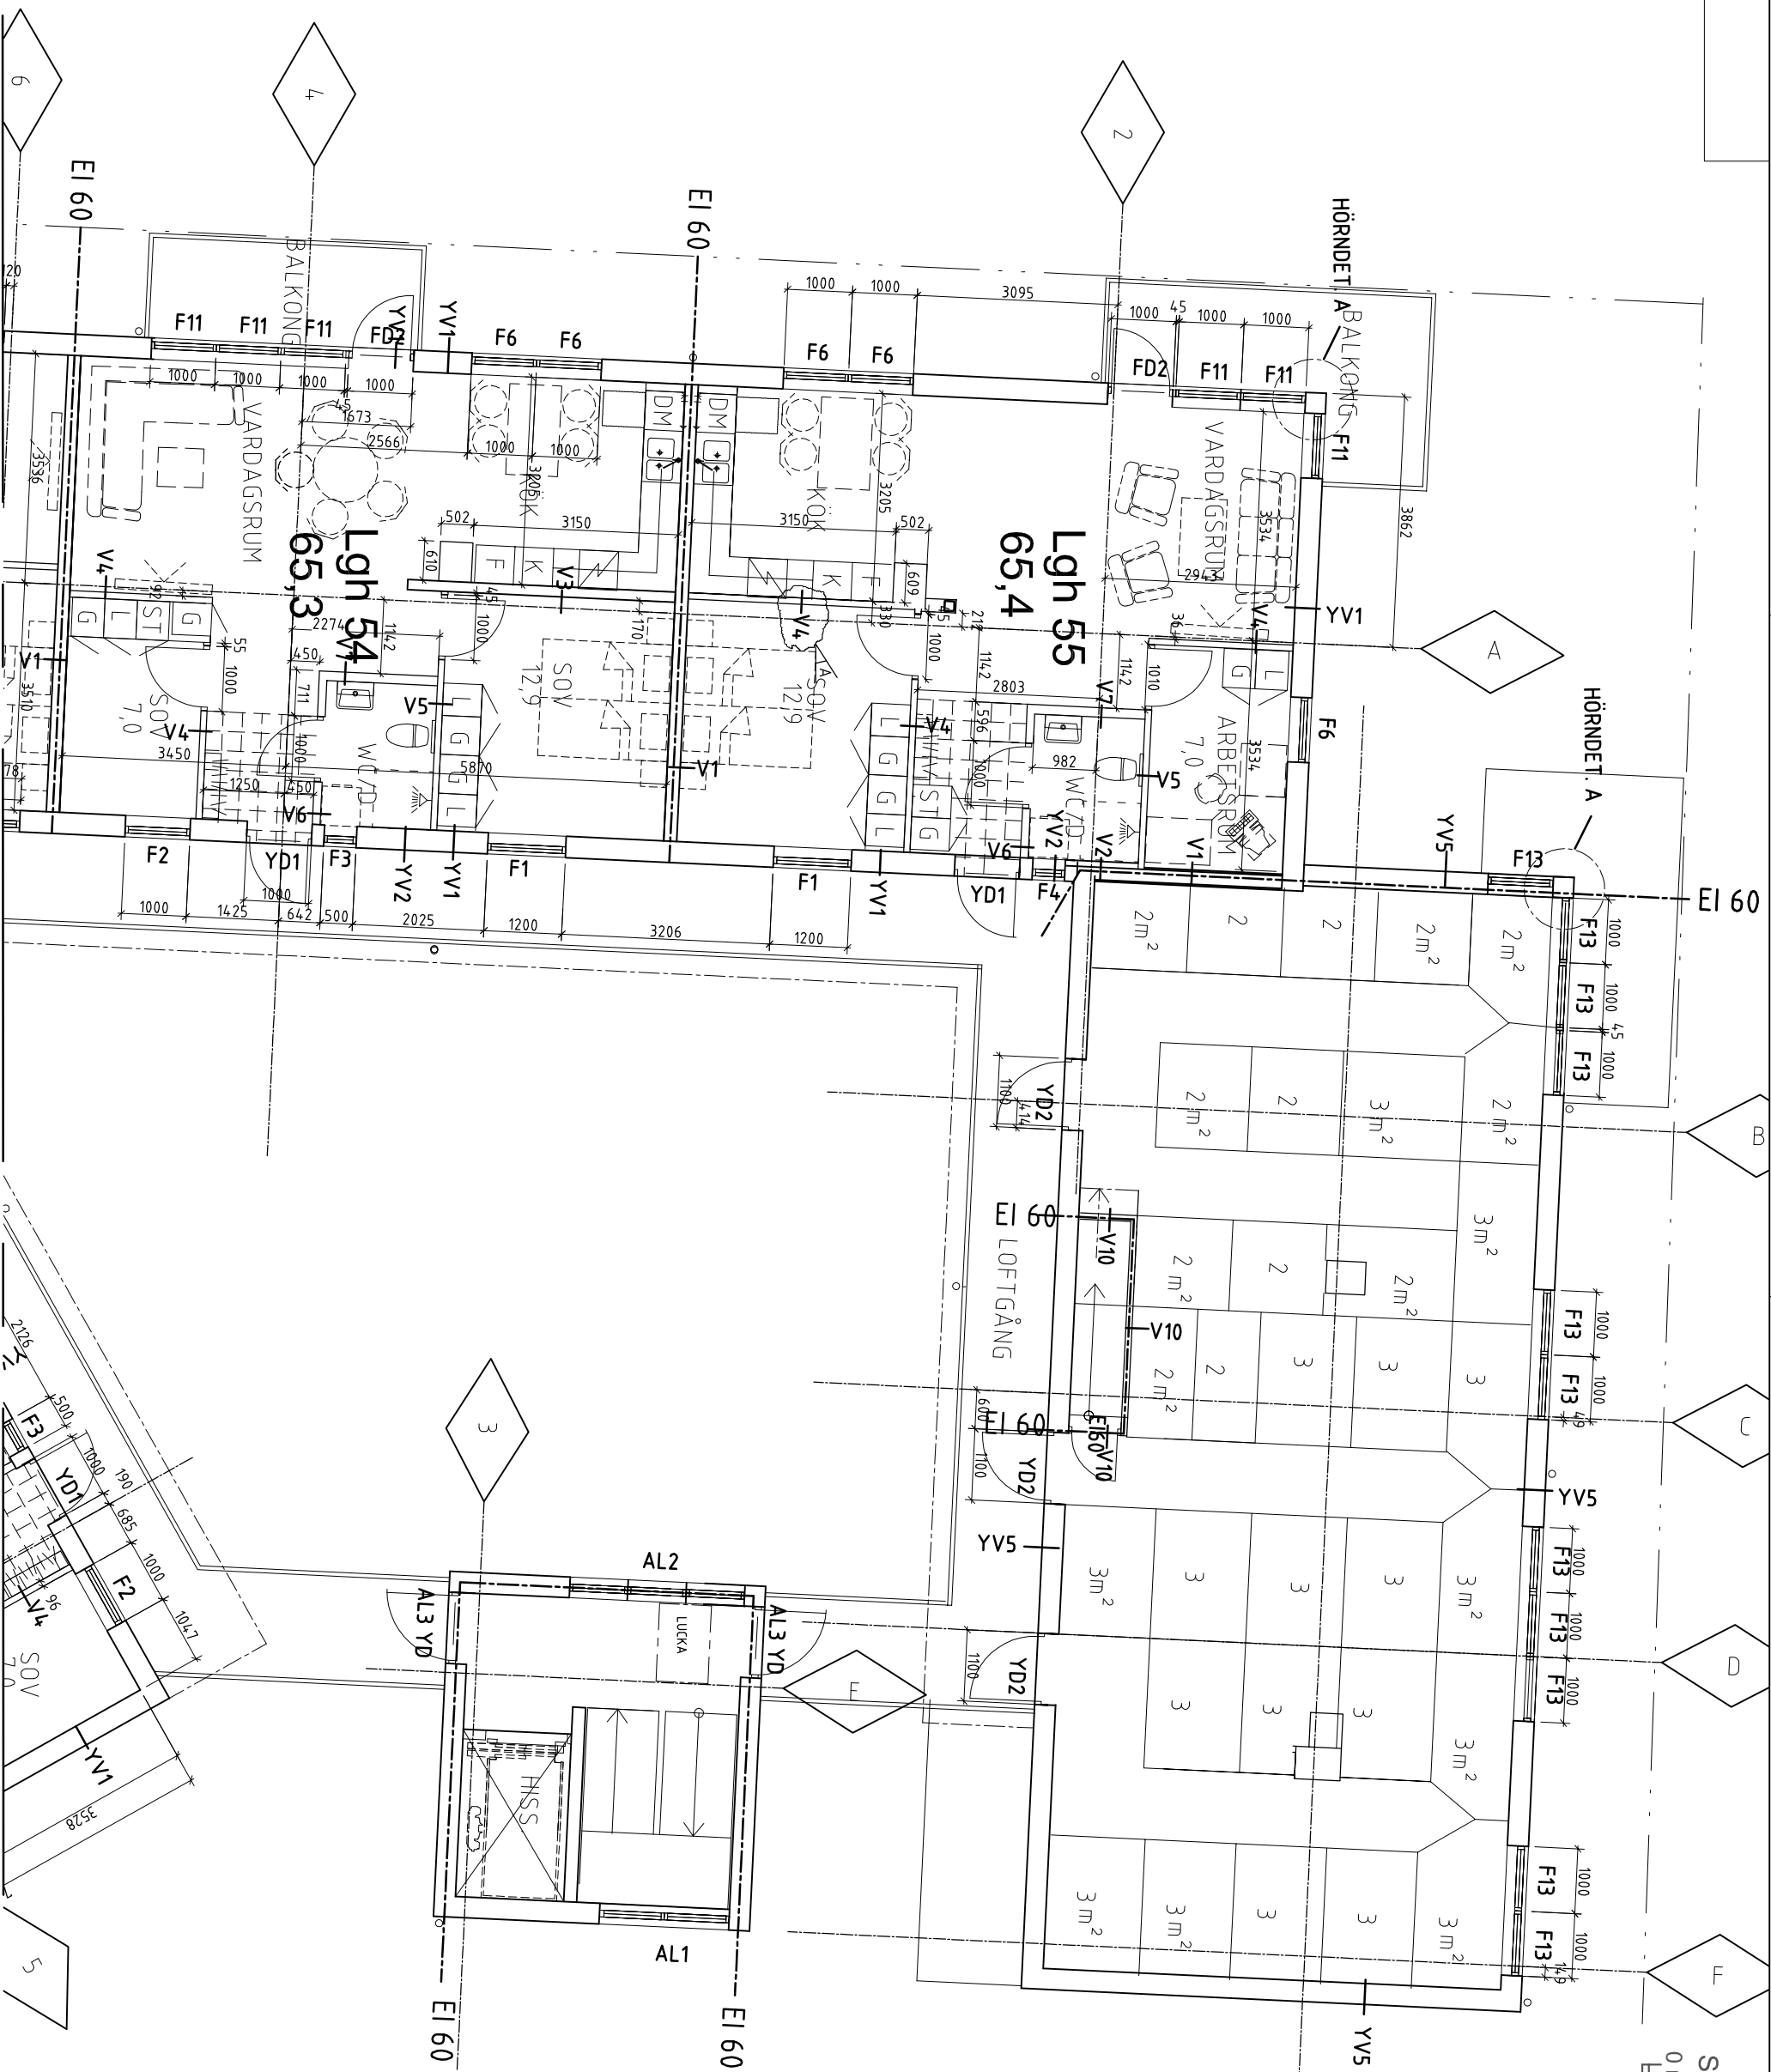


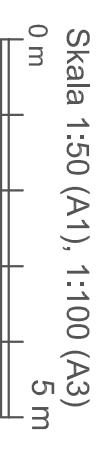

BET	ART	ANMÄRKNING	AMÅR	DATUM	SKEN																								
RELATIONSHANDLING 2014/0915																													
 TOMMY BYGARE																													
VÄRGÅRDABOSTÄDER AB ANDEN 3, VÄRGÅRDA																													
<table><tr><td>A</td><td>Ålark</td><td></td><td></td><td></td><td></td></tr><tr><td>E</td><td>Etkorsult 1 G K</td><td></td><td></td><td></td><td></td></tr><tr><td>K</td><td>VBR</td><td></td><td></td><td></td><td></td></tr><tr><td>V</td><td>EH Konsult</td><td></td><td></td><td></td><td></td></tr></table>						A	Ålark					E	Etkorsult 1 G K					K	VBR					V	EH Konsult				
A	Ålark																												
E	Etkorsult 1 G K																												
K	VBR																												
V	EH Konsult																												
<table><tr><td>UPPDRAG NR</td><td>RITAD AV</td><td>HANDLIGGARE</td></tr><tr><td>13 6 001</td><td>A.-L.L.</td><td>A.-L.L.</td></tr><tr><td>DATUM</td><td>ANSLAGNA</td><td></td></tr><tr><td>2013/001</td><td>AMÅR-LENDER</td><td></td></tr></table>						UPPDRAG NR	RITAD AV	HANDLIGGARE	13 6 001	A.-L.L.	A.-L.L.	DATUM	ANSLAGNA		2013/001	AMÅR-LENDER													
UPPDRAG NR	RITAD AV	HANDLIGGARE																											
13 6 001	A.-L.L.	A.-L.L.																											
DATUM	ANSLAGNA																												
2013/001	AMÅR-LENDER																												
NYBYGGNAD AV FLERFAMILJSHUS																													
PLAN 5 DEL 2 MÅTTSATT RITNING																													
SKALA	NUMMER	BET																											
1:50 (A1)																													
1:100 (A3)	A4.0-1-502																												