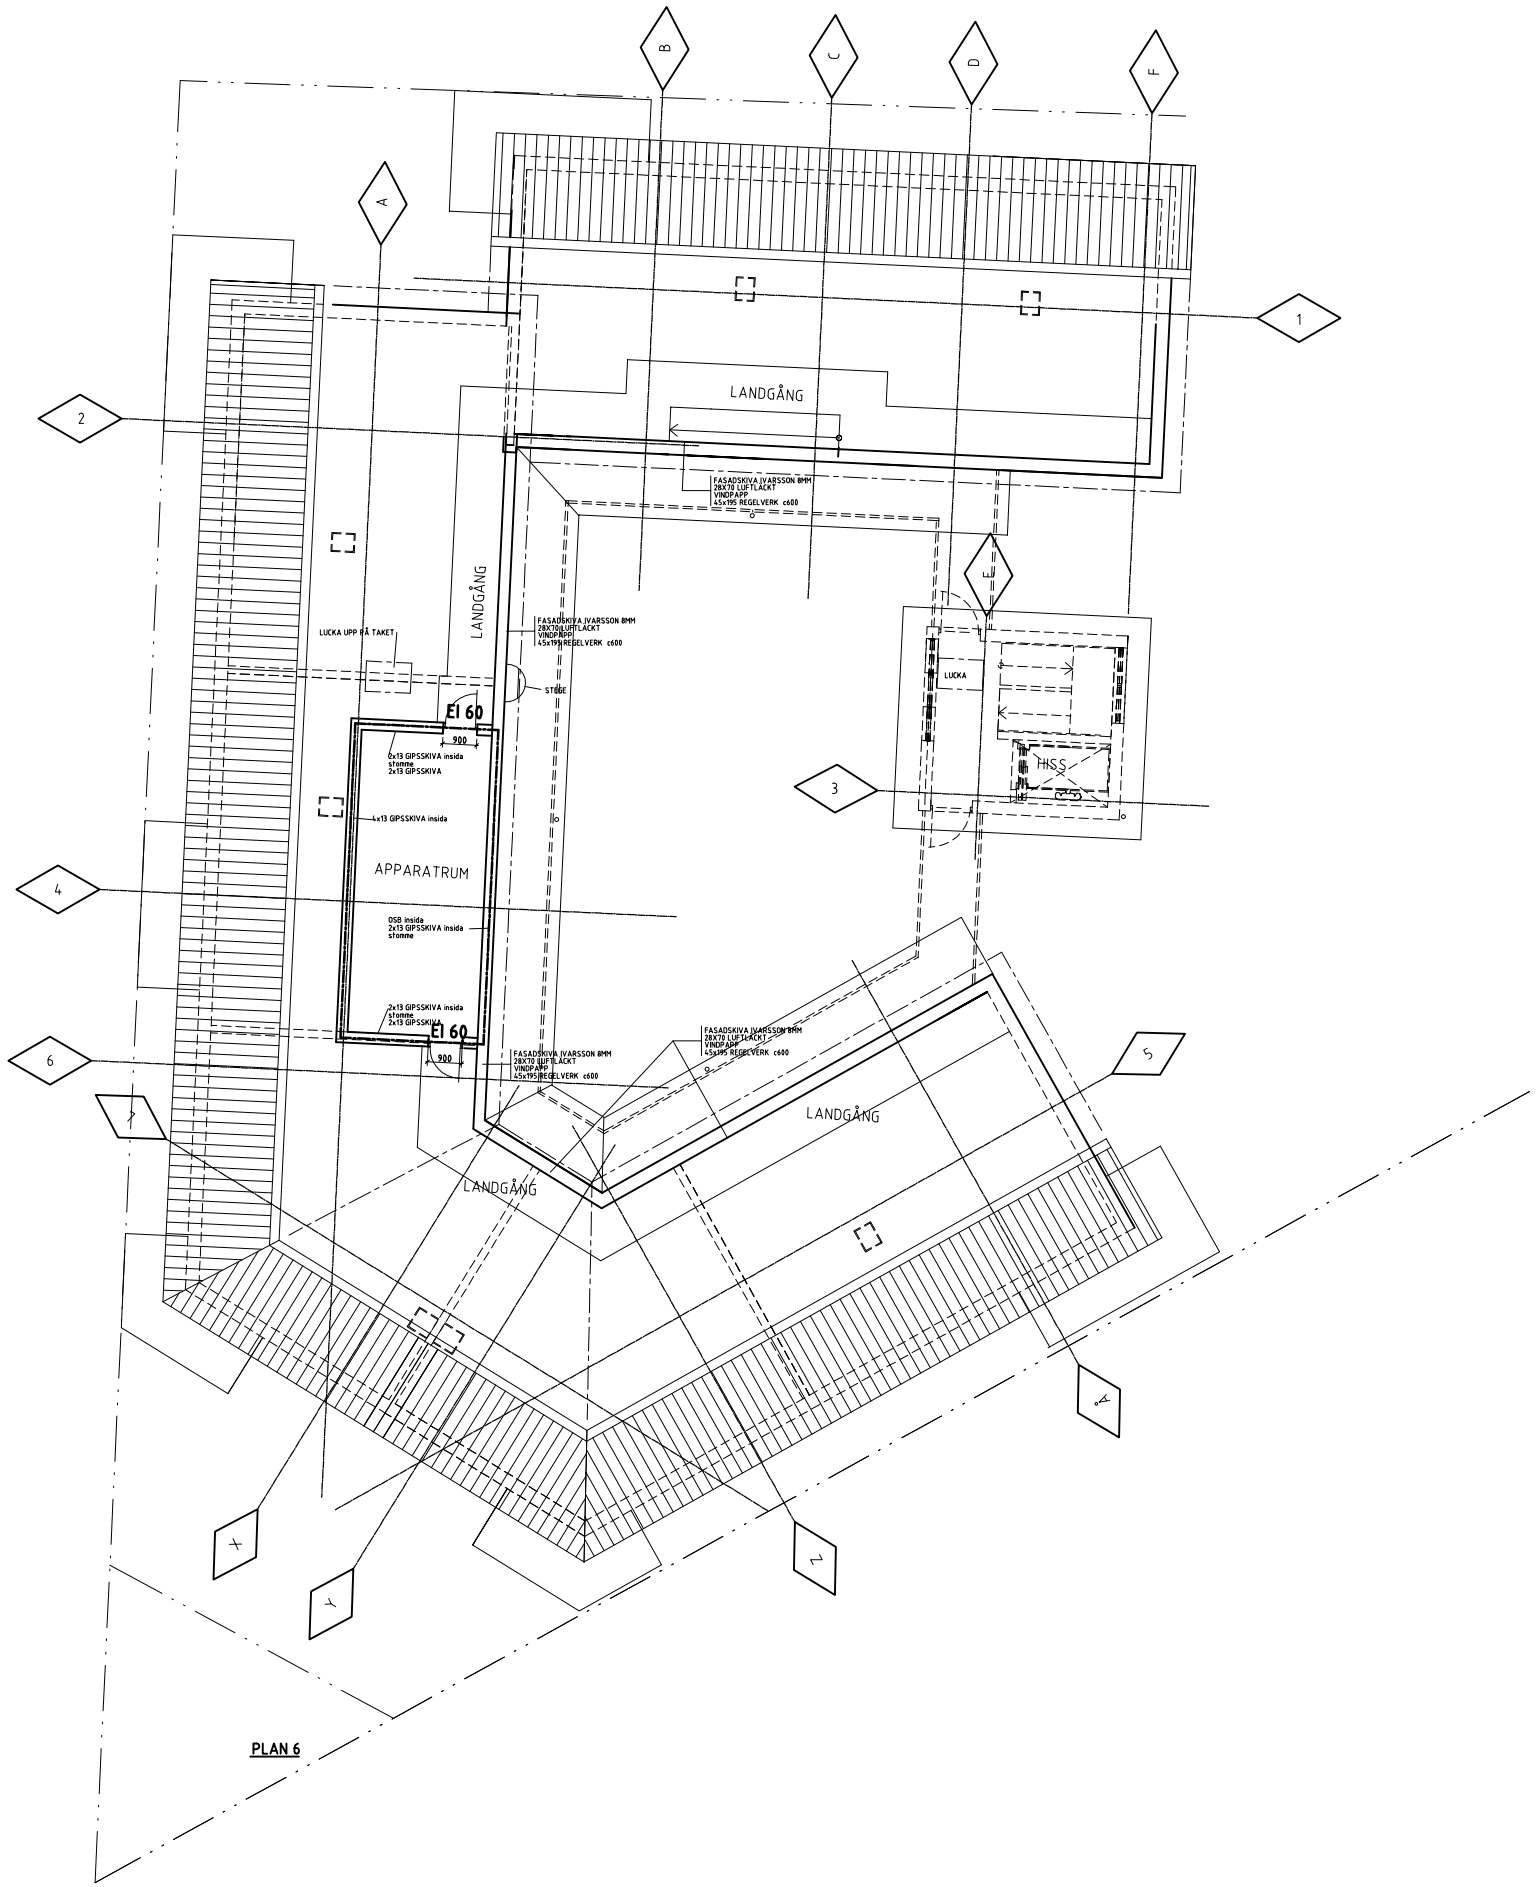

PLAN 6

BET	ANT	ÄNDRINGEN AVSER	DATUM	SIGN

RELATIONSHANDLING 20140915

TOMMY BYGGARE

VÅRGÅRDABOSTÄDER AB

ANDEN 3, VÅRGÅRDA

	A	Allark	Tel 0733-82 00 50
	E	Elkonsult L G K	Tel 031-709 25 00
	K	VBK	Tel 031-703 35 00
	V	EH Konsult	Tel 0733-74 10 44

UPPDRAG NR	RITAD AV	HANDLÄGGARE
13 6 001	A-L.L.	A-L.L.
DATUM 20130625	ANSVARIG ANNA-LENA LERANDER	

NYBYGGNAD AV FLERFAMILJSHUS

PLAN 6

SKALA	NUMMER	BET
1:100 (A1) 1:200 (A3)	A40.1-600	