
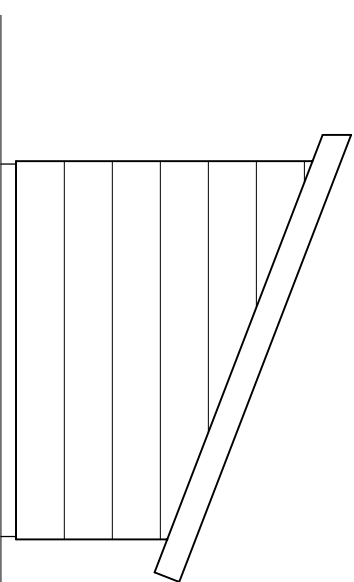
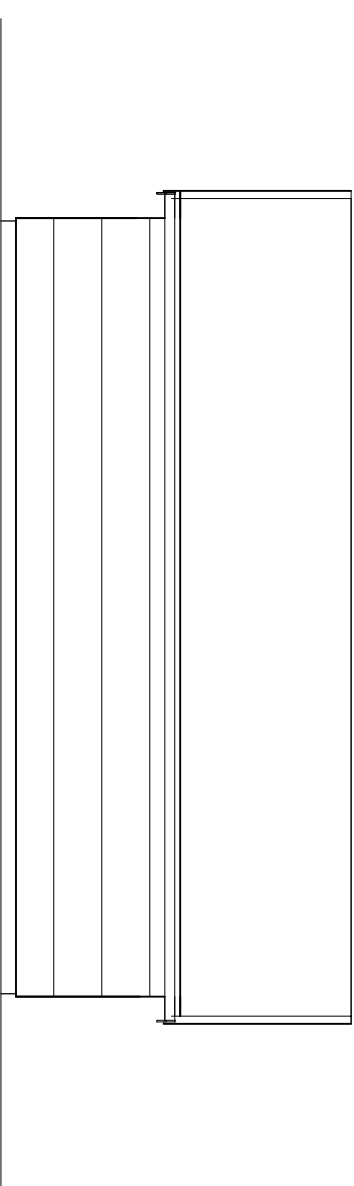
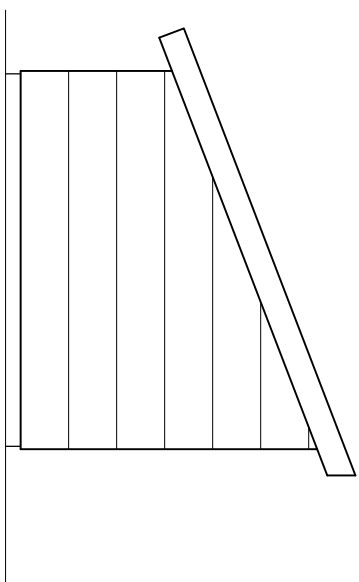
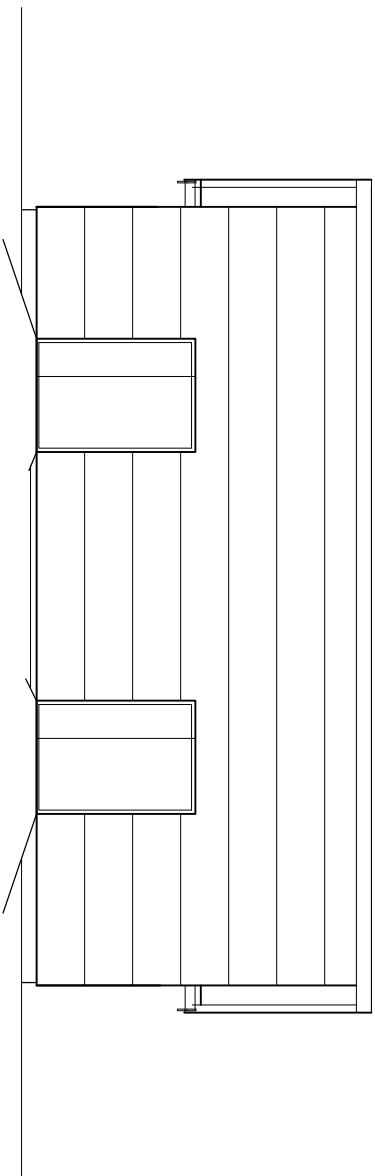
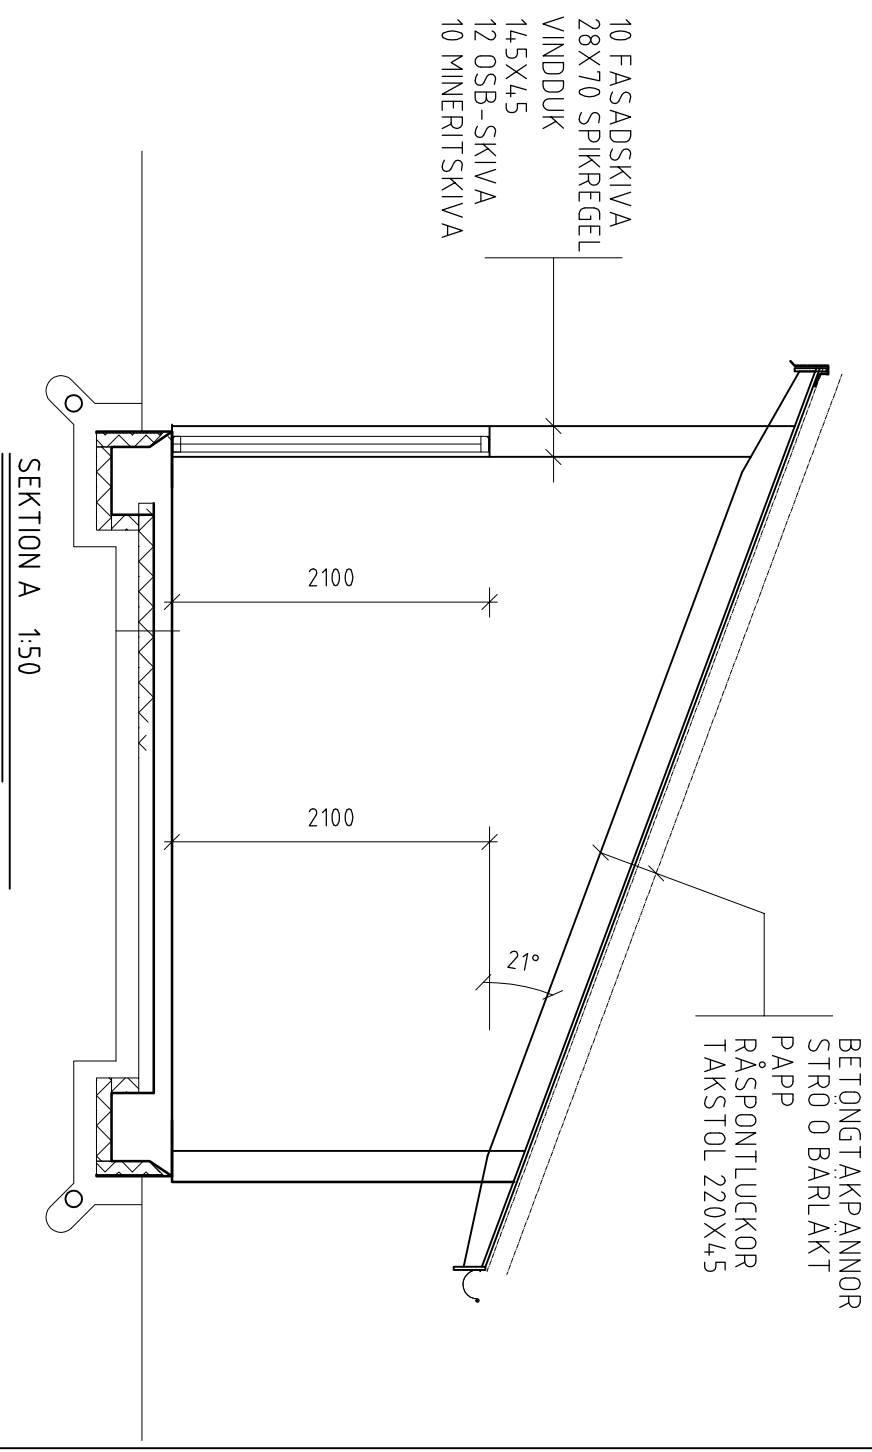


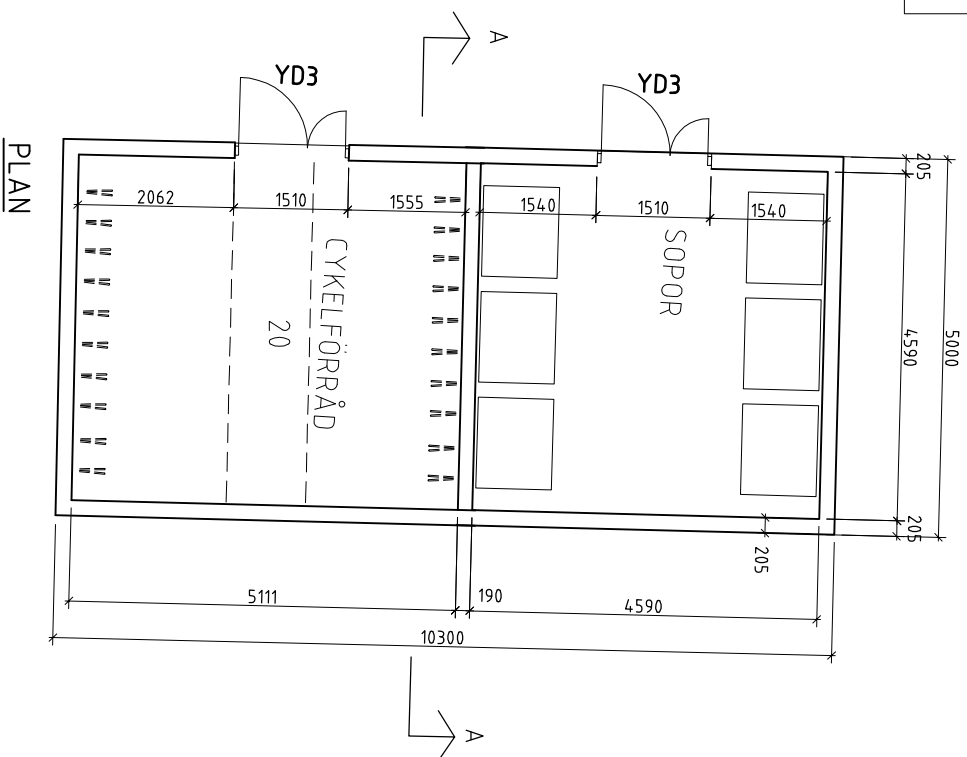

FASAD MOT ÖSTER

FASAD MOT SÖDER

Skala 1:50 (A1), 1:100 (A3)

0 m

5 m

BET	ANT	ANBRINGEN MASSE	DATUM	SIGN
RELATIONSRTNING 20140915				

	
TOMMY BYGARE	
VÅRGÅRDBOSTÄDER AB	
ANDEN 3, VÅRGÅRDA	
A. Allark	Tid 0733-82-00 50
E. Ekonomisk L. G K	Tid 0231-709 25 00
K. VGR	Tid 0231-702 35 00
V. Enkelslutt	Tid 0233-74 10 44
Uppdrag nr 13 6 001	RITAD AV A.L.L.
Datum 20131001	ANSÄND ANNA-LEVA LERANDER
HÄNDLAGARE A.L.L.	

NYBYGGNAD AV GÅRDSHUS		
SKALA 1:50 (A1) 1:100 (A3)	NUMMER A40.1-800	BET