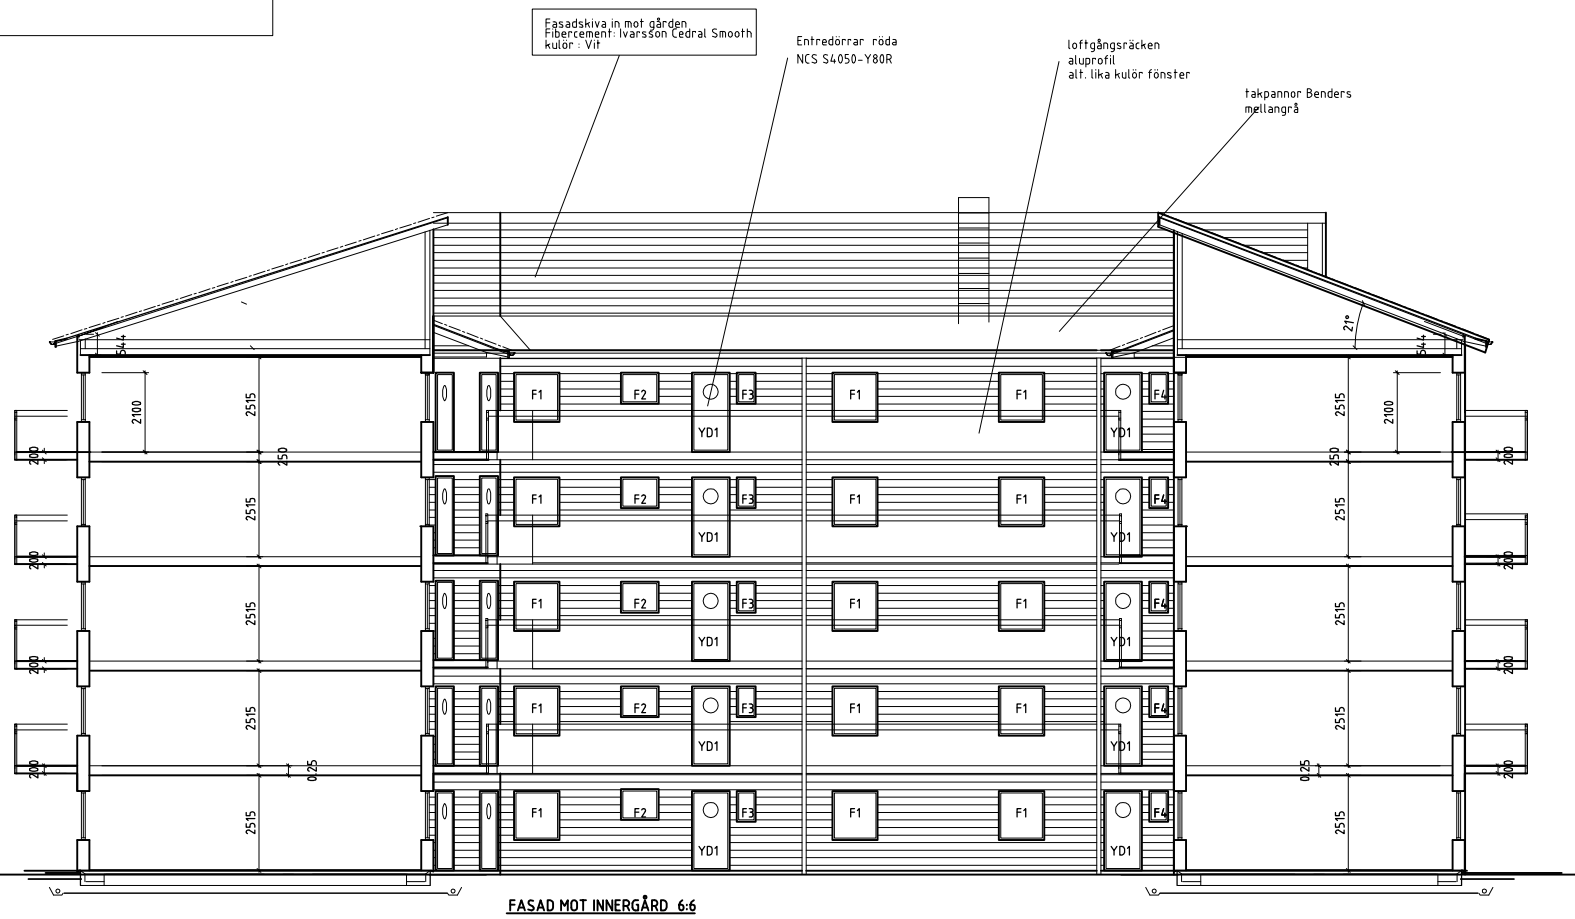

FASAD MOT INNERGÅRD 6:6

FASAD MOT INNERGÅRD 7:7

FASAD MOT INNERGÅRD 8:8

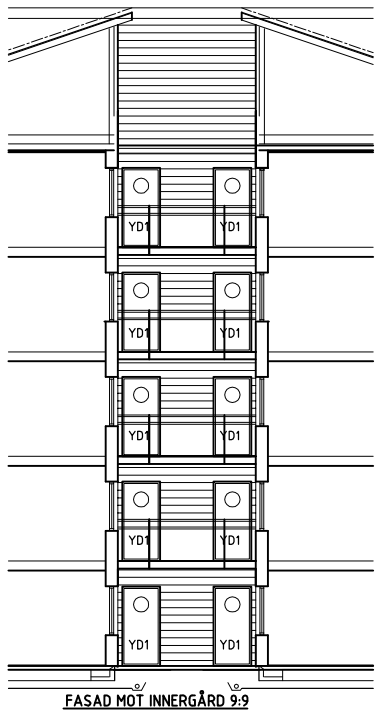

FASAD MOT INNERGÅRD 9:9

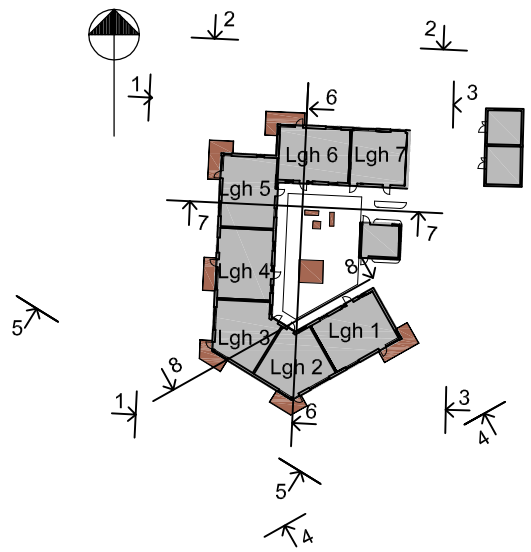

BET	ANT	ÄNDRINGEN AVSER	DATUM	SIGN

RELATIONSHANDLING 20140915

TOMMY BYGGARE

VÅRGÅRDABOSTÄDER AB

ANDEN 3, VÅRGÅRDA

A	Allark		Tel 0733-82 00 50
E	Elkonsult L G K		Tel 031-709 25 00
K	VBK		Tel 031-703 35 00
V	EH Konsult		Tel 0733-74 10 44

UPPDRAG NR	RITAD AV	HANDLÄGGARE
13 6 001	A-L.L.	A-L.L.
DATUM	ANSVARIG	
20130809	ANNA-LENA LERANDER	

NYBYGGNAD AV FLERFAMILJSHUS

FASADER

SKALA 1:100 (A1) 1:200 (A3)

NUMMER A40.3-300

BET