

YD1

10X21

antal: 24stH  
8stV


LUUDKRAV LÄGST Rw 40 dB



YD2

11X21


antal: 3stH  
1stV

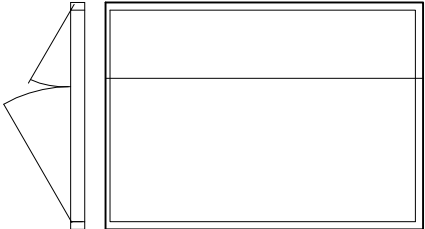

YD3

15x21

antal: 2st

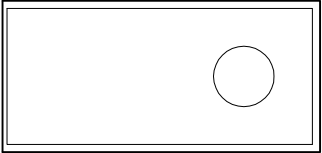

YD4

10X21

antal: 1stV

KULÖR :  
RÖD NCS S4050-Y80R

|                                                                                     |                |                      |                    |                   |        |
|-------------------------------------------------------------------------------------|----------------|----------------------|--------------------|-------------------|--------|
|                                                                                     |                |                      |                    |                   |        |
| BET                                                                                 | ANT            | ANVÄNDNINGEN ANSÖKER |                    | DATUM             | SÖKN   |
| RELATIONSHANDLING 2014.0915                                                         |                |                      |                    |                   |        |
|  |                |                      |                    |                   |        |
| TOMMY BYGGARE                                                                       |                |                      |                    |                   |        |
| VÅRGÅRDABOSTÄDER AB                                                                 |                |                      |                    |                   |        |
| ANDEN 3, VÅRGÅRDA                                                                   |                |                      |                    |                   |        |
| A                                                                                   | Allsuph        |                      |                    | Tid 0735-82 00 50 |        |
| E                                                                                   | EkonSult L G K |                      |                    | Tid 031-709 25 00 |        |
| K                                                                                   | VBK            |                      |                    | Tid 031-703 35 00 |        |
| V                                                                                   | EH Konsult     |                      |                    | Tid 0735-74 10 44 |        |
|                                                                                     |                |                      |                    |                   |        |
| UPPDRAG NR                                                                          | 13 6 001       | BYGGD AV             | A-L.L.             | HAND. BYGGARE     | A-L.L. |
| DATUM                                                                               | 20131011       | ANSÖKAN              | ANNA-LENA LERANDER |                   |        |
| NYBYGGNAD AV FLERFAMILJSHUS                                                         |                |                      |                    |                   |        |
| DÖRRFÖRTECKNING                                                                     |                |                      |                    |                   |        |
| SKALA                                                                               | NUMMER         | I BET                |                    |                   |        |
| 150(A3)                                                                             | A42.5-002      |                      |                    |                   |        |