

Karta över ett område å fastigheten Sörvåga 13 ¹ .		KARTA	Dnr 174/65	Uppr år 1966
Socken Järvsö		Upprättad vid avstyckning år 1966 av: <i>Ake Kåmsby</i> /Åke Kåmsby/ lantmätare		
Kommun Järvsö	Län Gävleborgs			

Beskrivning Skala 1:1000

Beteckning på kartan Ägslag m m	Areal hektar	R N:r
A Från Sörvåga 13 ¹ avstyckas:		
1 avr.j. tomt	0.1130	
2 annan avr.j.väg	0.0310	
3 äng tomt	0.0095	
4 äng tomt	0.0680	
Summa:	0.2215 hektar	RN:r 13 ²

§ 431 År 1966 den 7 oktober
fastställde överlantmätaren i Gävleborgs län
.....*avstyckningen*.....
Betygar

På ämbetets vägnar:

Sven Stål
(Sven Stål)
Blir överlantmätare

Servitut: Med Ägolotten litt A följer rätt
att trafikera den norr om Ägolotten belägna
vägen (litt a) och dess fortsättning till
allmän väg.
Stamfastigheten äger rätt att trafikera be-
fintlig utfartsväg (fig. 2) genom Ägolotten
litt A.

Vid förrättningen nytillkommen gräns:

Sträckan 2 - 3.



K=1050

Sörvåga s:ntomt 1¹


av Sörvåga 3¹

Sörvåga
s:ntomt 2¹

Avsedd att
rivas

Koordinatförteckning

pkt	mark	x	y
1	rm	984.76	1022.89
2	grm	961.81	1020.55
3	gds	967.84	962.34
4	tp	1026.27	967.99
5	grn	988.45	1008.84
6	grm	987.65	1016.36
7	grn	963.26	963.15

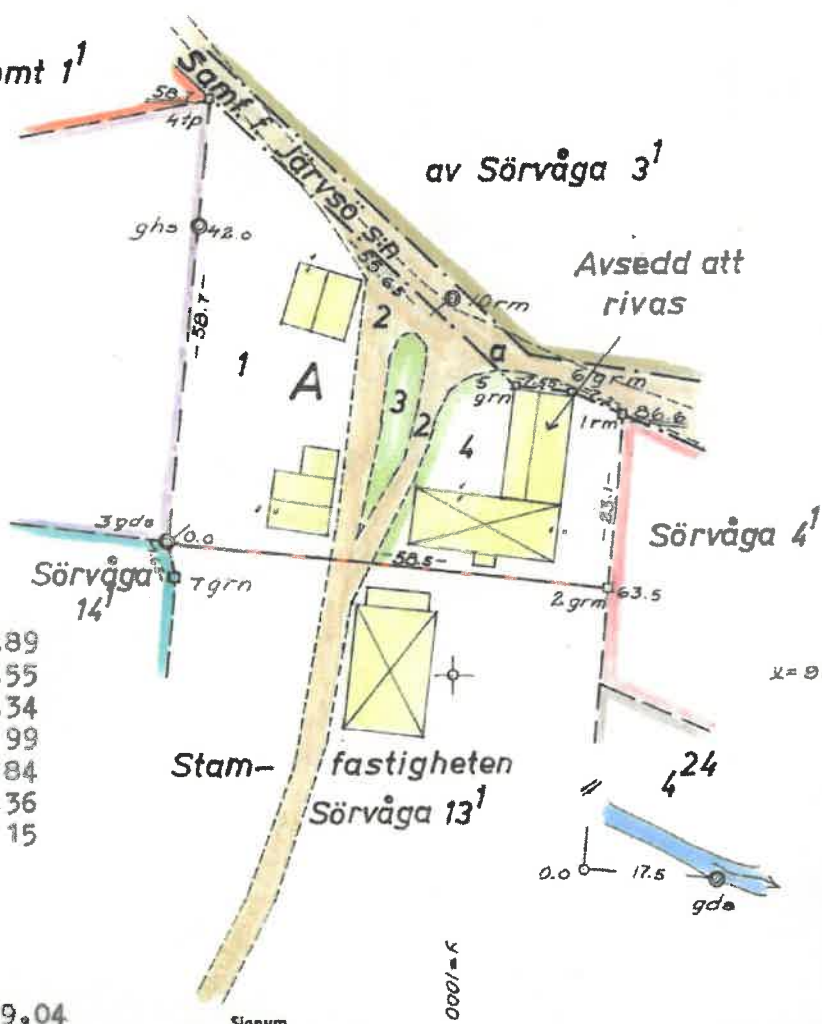

K=950

Bl. 0337. 8 000 ex 65. SRA 55773

15G 9d (616) 6845.74/1519.04

Arkivnr m m

Järvsö nr 2746

Mätning	Koordiner	Arealer	Kartering	Ritning
G.L.	G.L.	G.L.	G.L.	S.H.

71-7AP-9241