

Gottfröja 266:II

KARTA

Avstyckning från ABRAHAMSBY 2:12
i Gottfröja socken, Norrtälje kom-
mun, Stockholms län.

Upprättad genom nymätning år 1977 av:

Åke Halldin
Åke Halldin
Förretningslantmätare

Bo Fridén
Bo Fridén
Ingenjör

Lotten I =	Abrahamsby	2:33	Lotten X =	Abrahamsby	2:45
" K =	"	2:34	" Y =	"	2:46
" L =	"	2:35	" Z =	"	2:47
" M =	"	2:36	" Å =	"	2:48
" N =	"	2:37	" Aa =	"	2:49
" O =	"	2:38	" Ab =	"	2:50
" P =	"	2:39	" Ac =	"	2:51
" Q =	"	2:40	" Ad =	"	2:52
" R =	"	2:41	" Ae =	"	2:53
" T =	"	2:42	" Af =	"	2:54
" U =	"	2:43	" Ag =	"	2:55
" V =	"	2:44			


EJ SKALENLIG

Dnr 140/76 AB1

REGISTRERING

Datum 17.11.77
Införing i fastighetsregistret här

Commune Westberg
För fastighetsregistermyndigheten

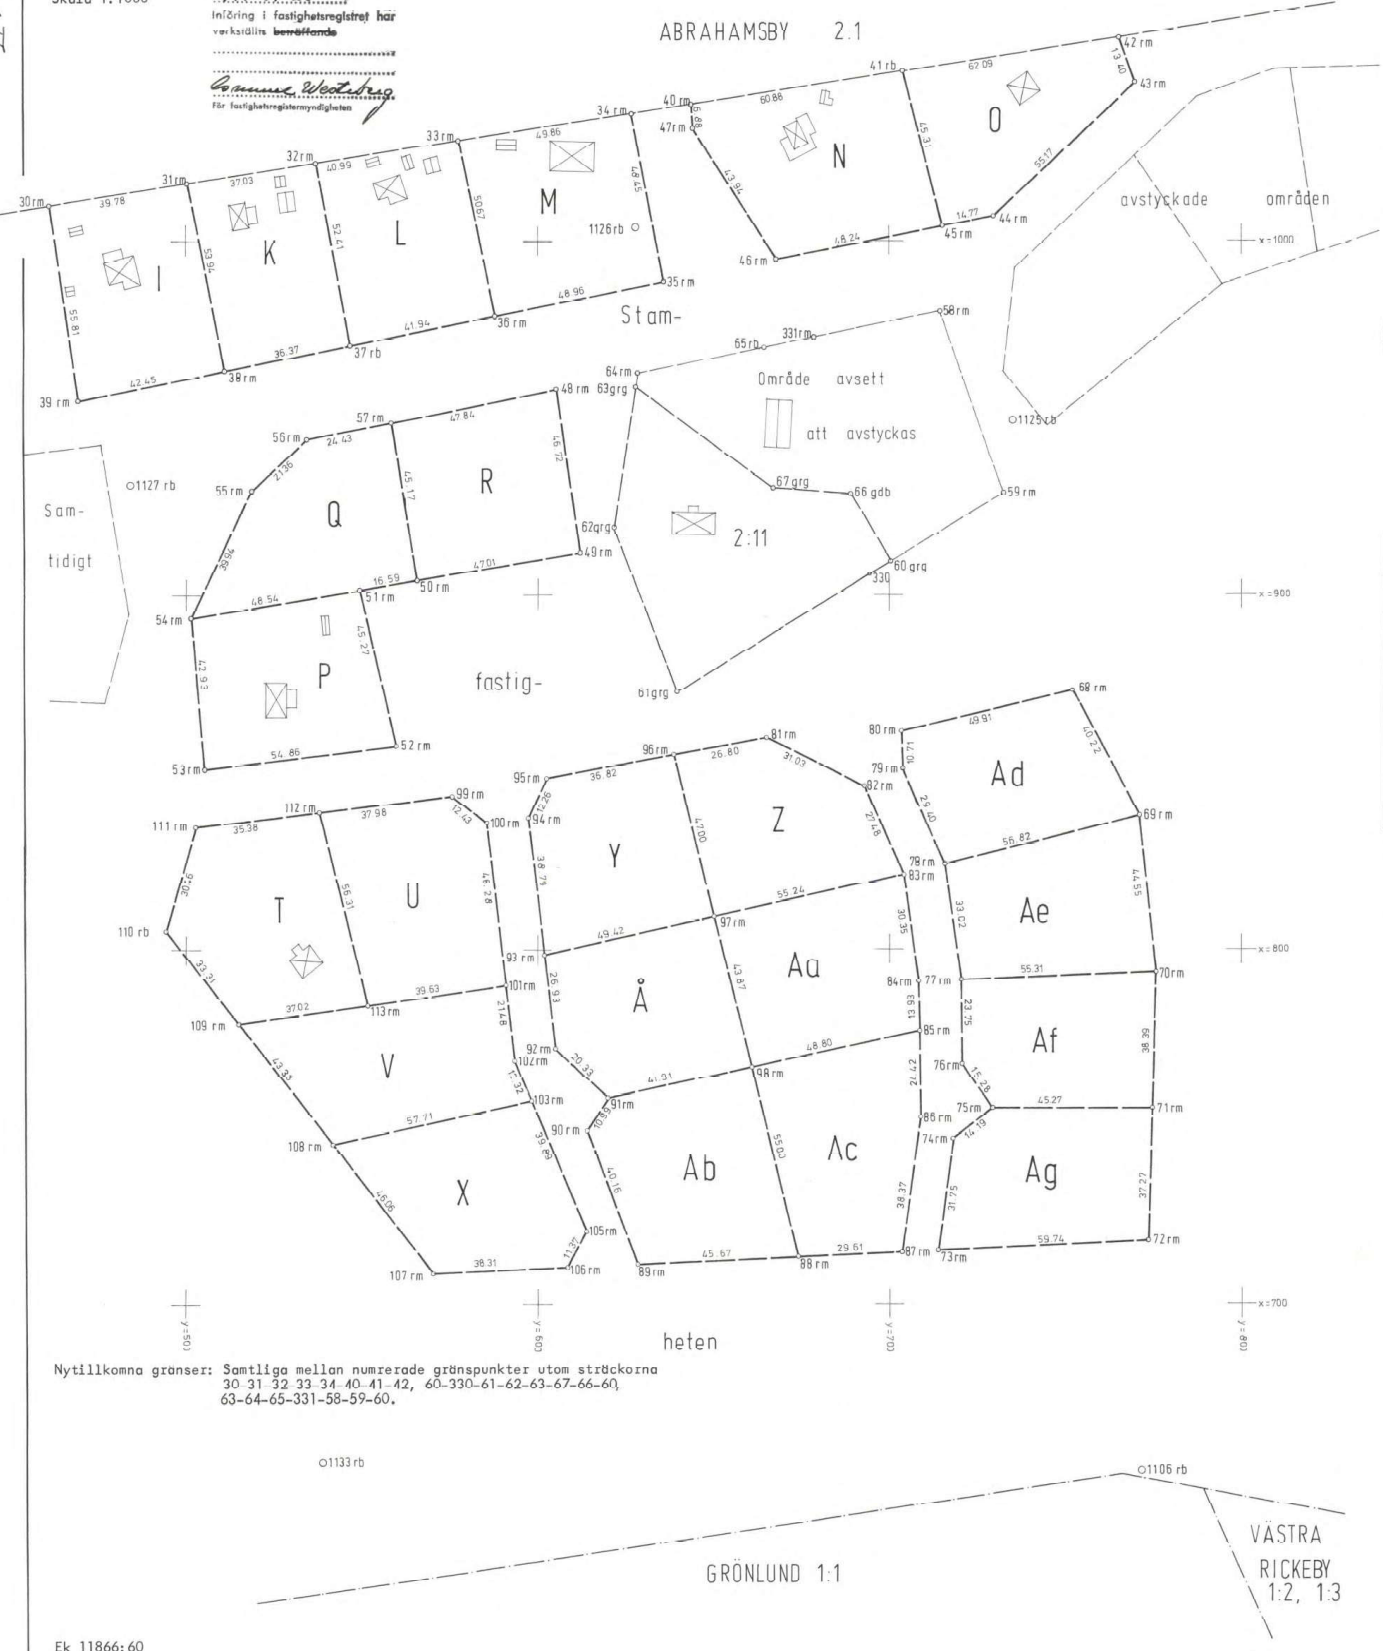

Nyttillkomna gränser: Samtliga mellan numererade gränspunkter utom sträckorna
30-31 32-33 34-40 41-42, 60-330-61-62-63-67-66-60,
63-64-65-331-58-59-60.