

PLAN KV

PLANRITNING UPPRÄTTAD PÅ ÄLDRE UNDERLAG
 BYGGLOVRITNINGAR FÖR KONFERENSGÅRD AV FASTIGHETSKONTORET VID JÄRFÄLLA KOMMUN
 1973-01-29
 OBS: ENDAST ANMÄLANSPLIKTIGA ÄNDRINGAR HAR MÄTTS IN
 DELAR AV BEFINTLIGT UTFÖRANDE STÄMMER EJ MED UNDERLAG FRÅN 1973
 STÖRRE AVVIKELSER FRÅN UNDERLAGEN HAR SYFTATS IN

REV: LL 2025-01-29

ANMÄLANSHANDLING

GÖRVÄLN 6:2


ÄNDRING AV BÄRANDE DELAR, PLANLÖSNING

PLAN KV

SKALA 1:100

MB 2024-12-19

A-40.1-101

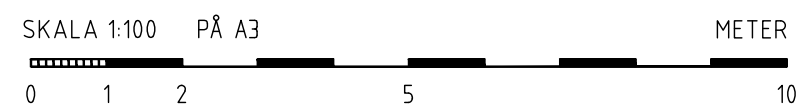

WILUND ARKITEKTER & ANTIKVARIER AB
 www.wa2.se
 kontoret@wa2.se
 Nybrogatan 81
 114 41 Stockholm
 08-23 19 39