

FASTIGHETSBILDNINGSMYNDIGHETEN

Kalmar lantmäteridistrikt

KARTA

Upprättad år
1990Dnr
H2 90 75Aktbilaga
KA

Ärende

Avstyckning från
RUNSBÄCK 1:25

Kommun

Mörbylånga

Län

Kalmar

Registerområde
MörbylångaRegistreringsbevis
Registreringsdatum

1990-05-31

För fastighetsregistermyndigheten

Förrättningslantmätare

Göran Setterby

Fastighet, område m²m

Fig

Area hektar, m²

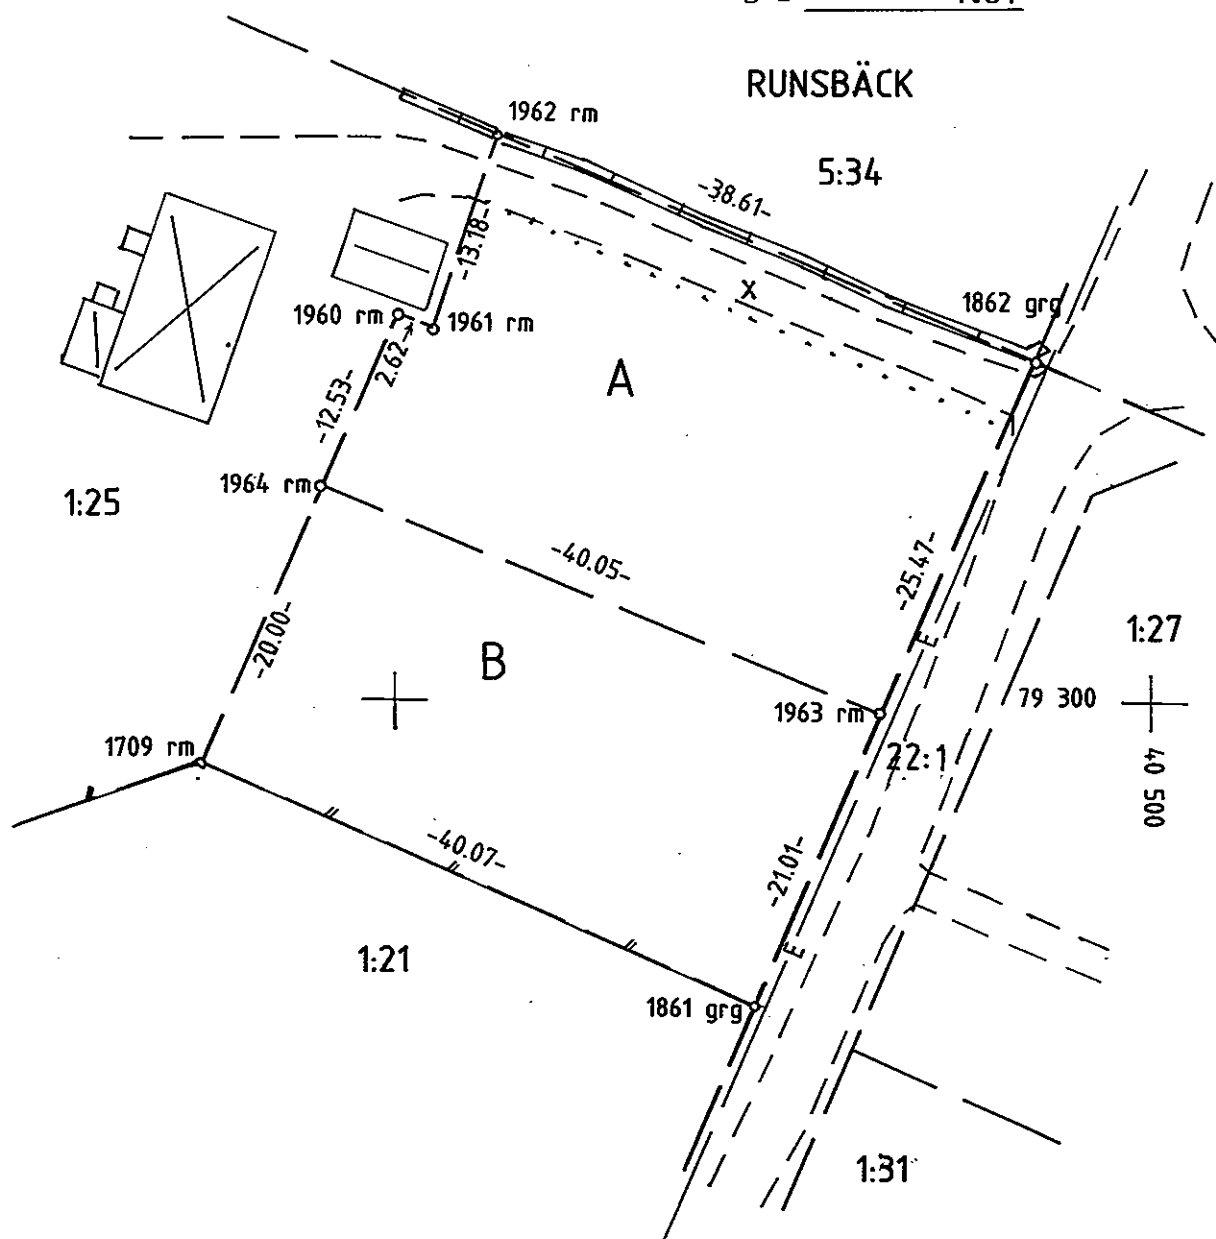
delarea

± ändring/
summa

Ägare, uppgifter till lokal skattemyndighet och andra anmärkningar

FASTIGHETSÄTTSLIG BESKRIVNING: SE AKTBILAGA BE 1

TEKNISK BESKRIVNING: SE AKTBILAGA BE 2

Lotten A = Runsbäck 1:63
" B = " 1:64

Nyttillkomna gränser: 1709 - 1964 - 1960 - 1961 - 1962, 1964 - 1963.

Framställd genom

Nymätning

För det tekniska innehållet svarar

Skala

1:500

Mätklass

III

Koordinatsystem

2.5 Gon V Reg 6

Reg karta, lägesangivning
5465880Beteckningsstandard
TFA 4.6B:4

Mätning

Beräkning

Kartering

Ritn redigering

Inl

ik

N.S.

N.S.

N.S.

B.7

0840-358